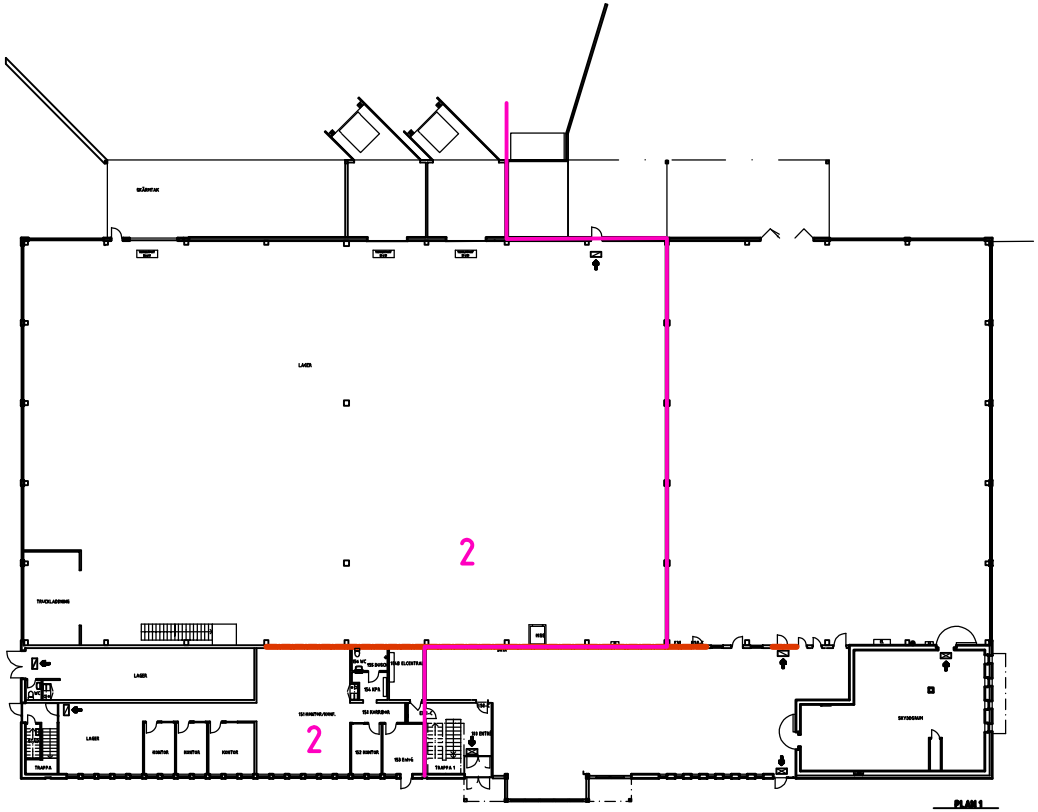

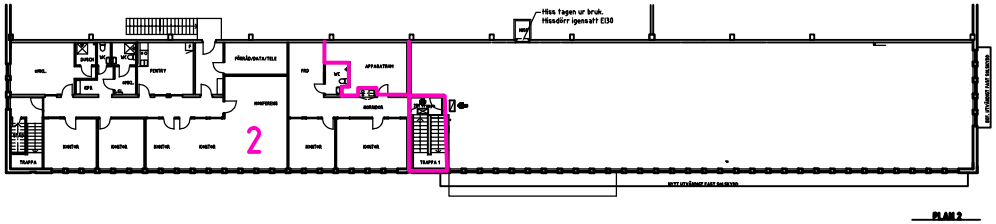

BET	ANT	ÄNDRINGEN AVSER	DATUM	SIGN
-	-	-	-	-

RELATIONSHANDLING

TRANKÄRRSGATAN
Kärra 78:11

YTTERBYGG

ROLLSBOVÄGEN 25
442 40 KUNGÄLV
TEL. 0303-20 60 30
FAX. 0303-20 60 39

UPPDRAGNR	RITAD/KONSTR AV	HANDLÄGGARE
-	LMJ	LMJ

DATUM	ANSVARIG
2017-02-22	Mats Berntsson

RELATIONSHANDLING

SKALA	NUMMER	BET
1:200 (A1)	A40-1-133-100-200	

RITNING I A3-FORMAT
ÄR I HALVSKALA

PLO: 2026-06-02 10:25 C:\USERS\CAMILLA.WALLY\YTTERBYGG\FASTIGHETER - DOKUMENT\133 KÄRRA 78_11, TRANKÄRRSGATAN 1\39 RELATIONSHANDL\A40-1-133-100-200 RELATIONSHANDLING 2027-01-30.DWG CAMILLA WALL