


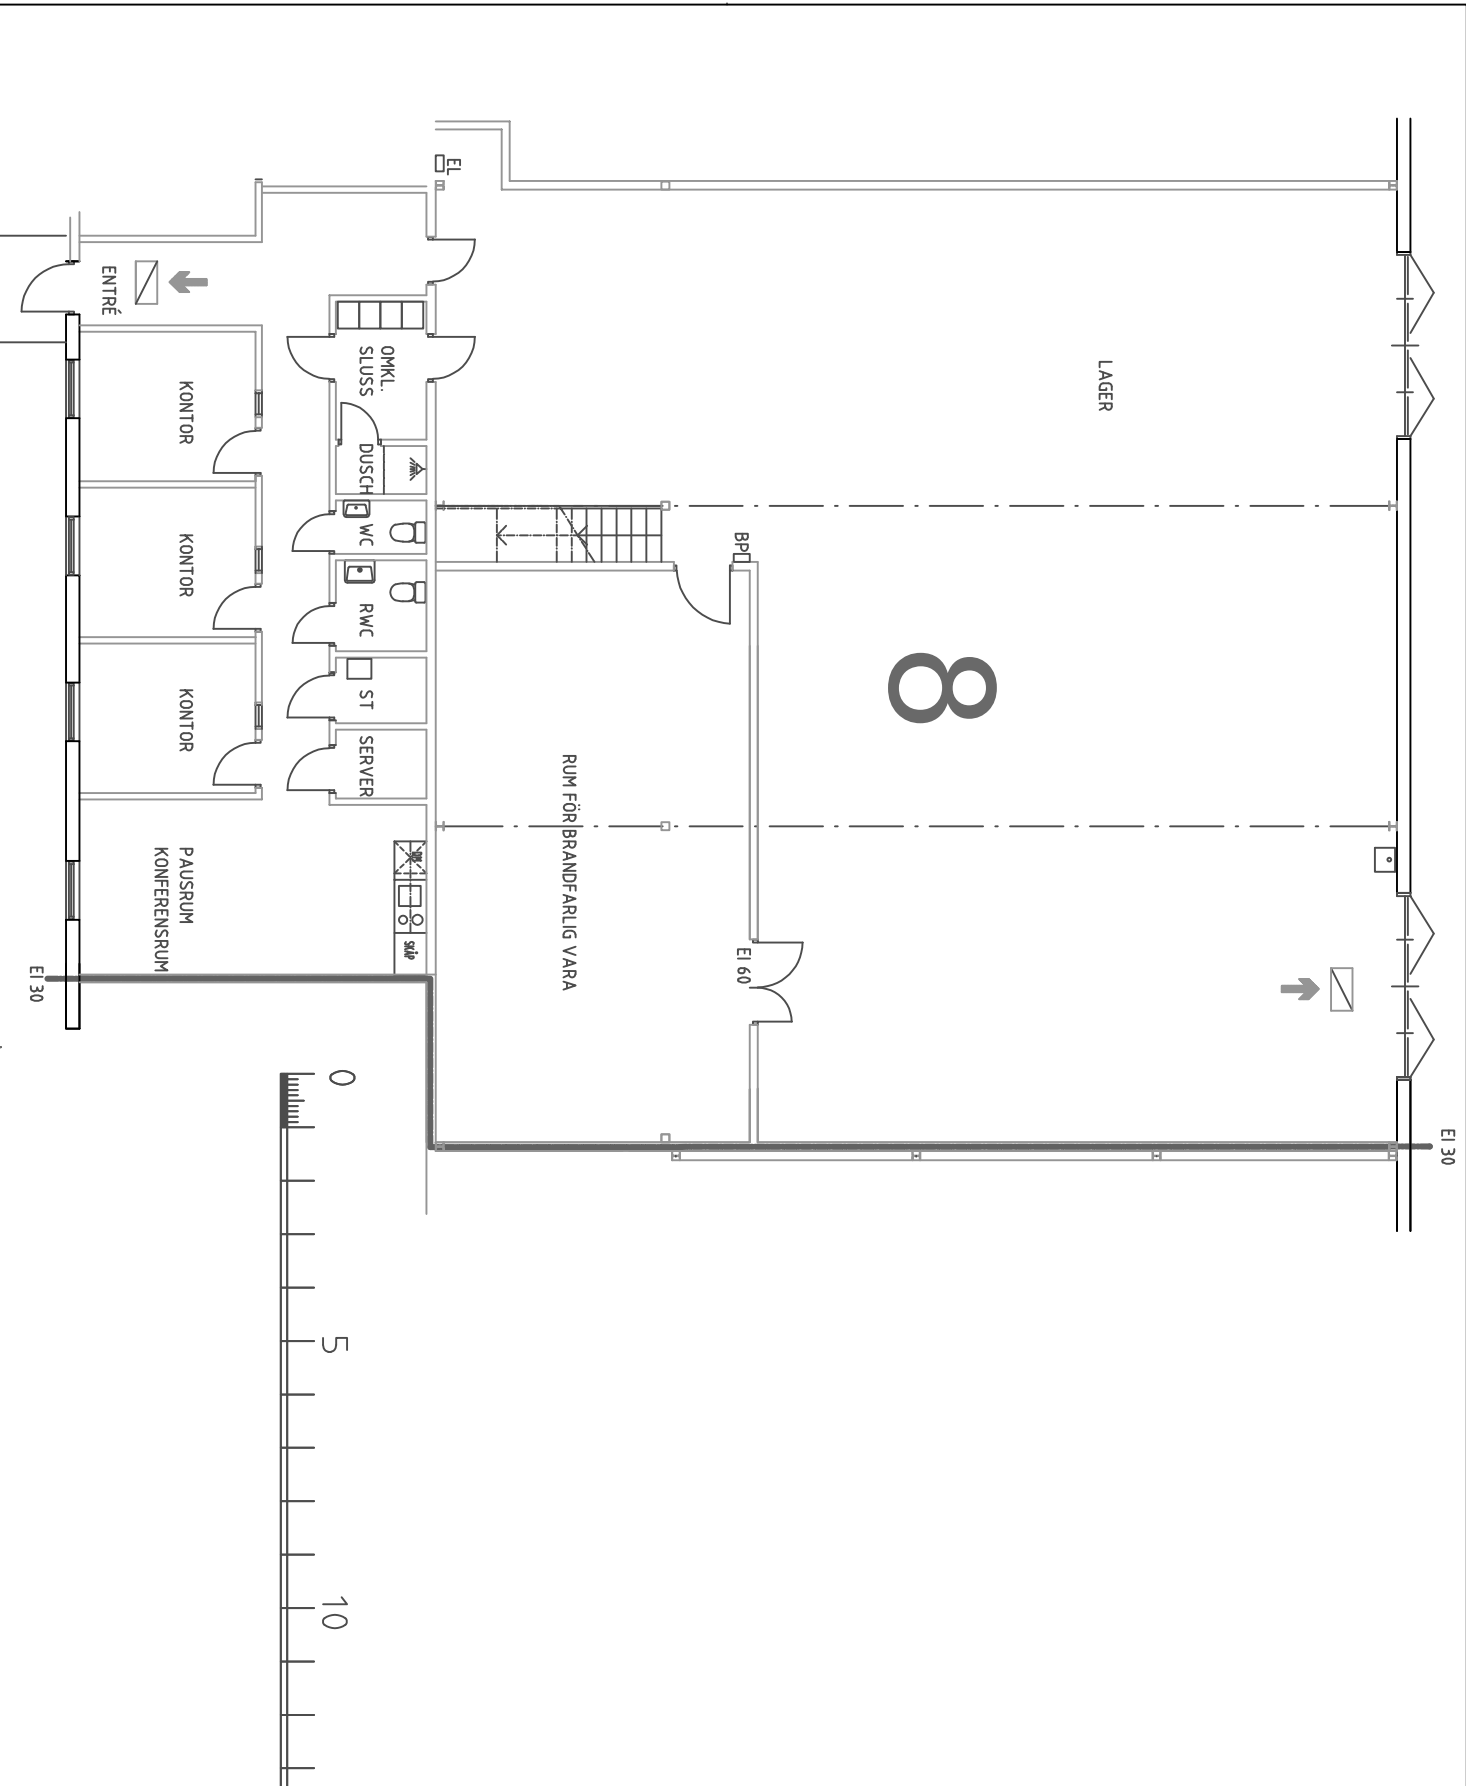

RITNING I A3-FORMAT
ÄR I HALVSKALA.

PROJEKT	ANFÖRARE	ANFÖRARE	DATUM	SKALA
