


FÖRKLARINGAR:

■ INGÅR I LOKALEN

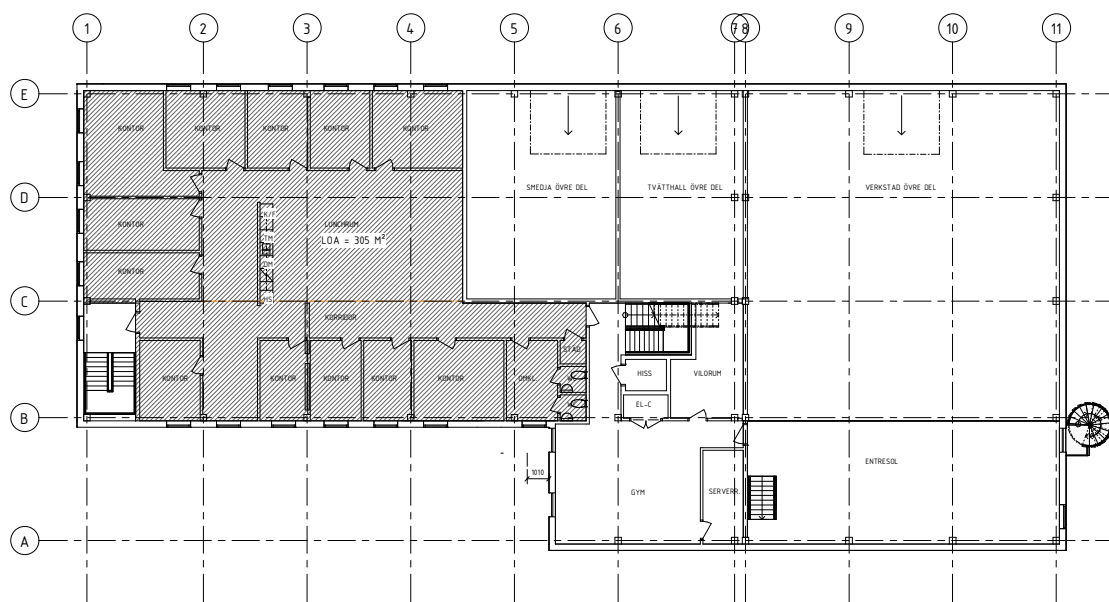

REK	FAKTERINGEN AVSEER	DATUM	SEGN
FÖRHANDSKOPIA 260118			
FOTOCELLEN 7			
STOCKHOLMS STAD			
JohanssonOson			
BOX 133			
63301 Eskilstuna			
☒ A	Företagsnamn	Telefon	
UPPDRAGSLEDARE	PROJEKTERINGEN AV	UPPDRAGSLEDARE	
ALF	STEFAN N		
RAMIRENT			
PLAN 2			
RELATION			
SKALA	NUMMER	REK	
A1 1:100	A-40-1-120		
AS 1:200			