


Plan 1. BV

Bil. 2.

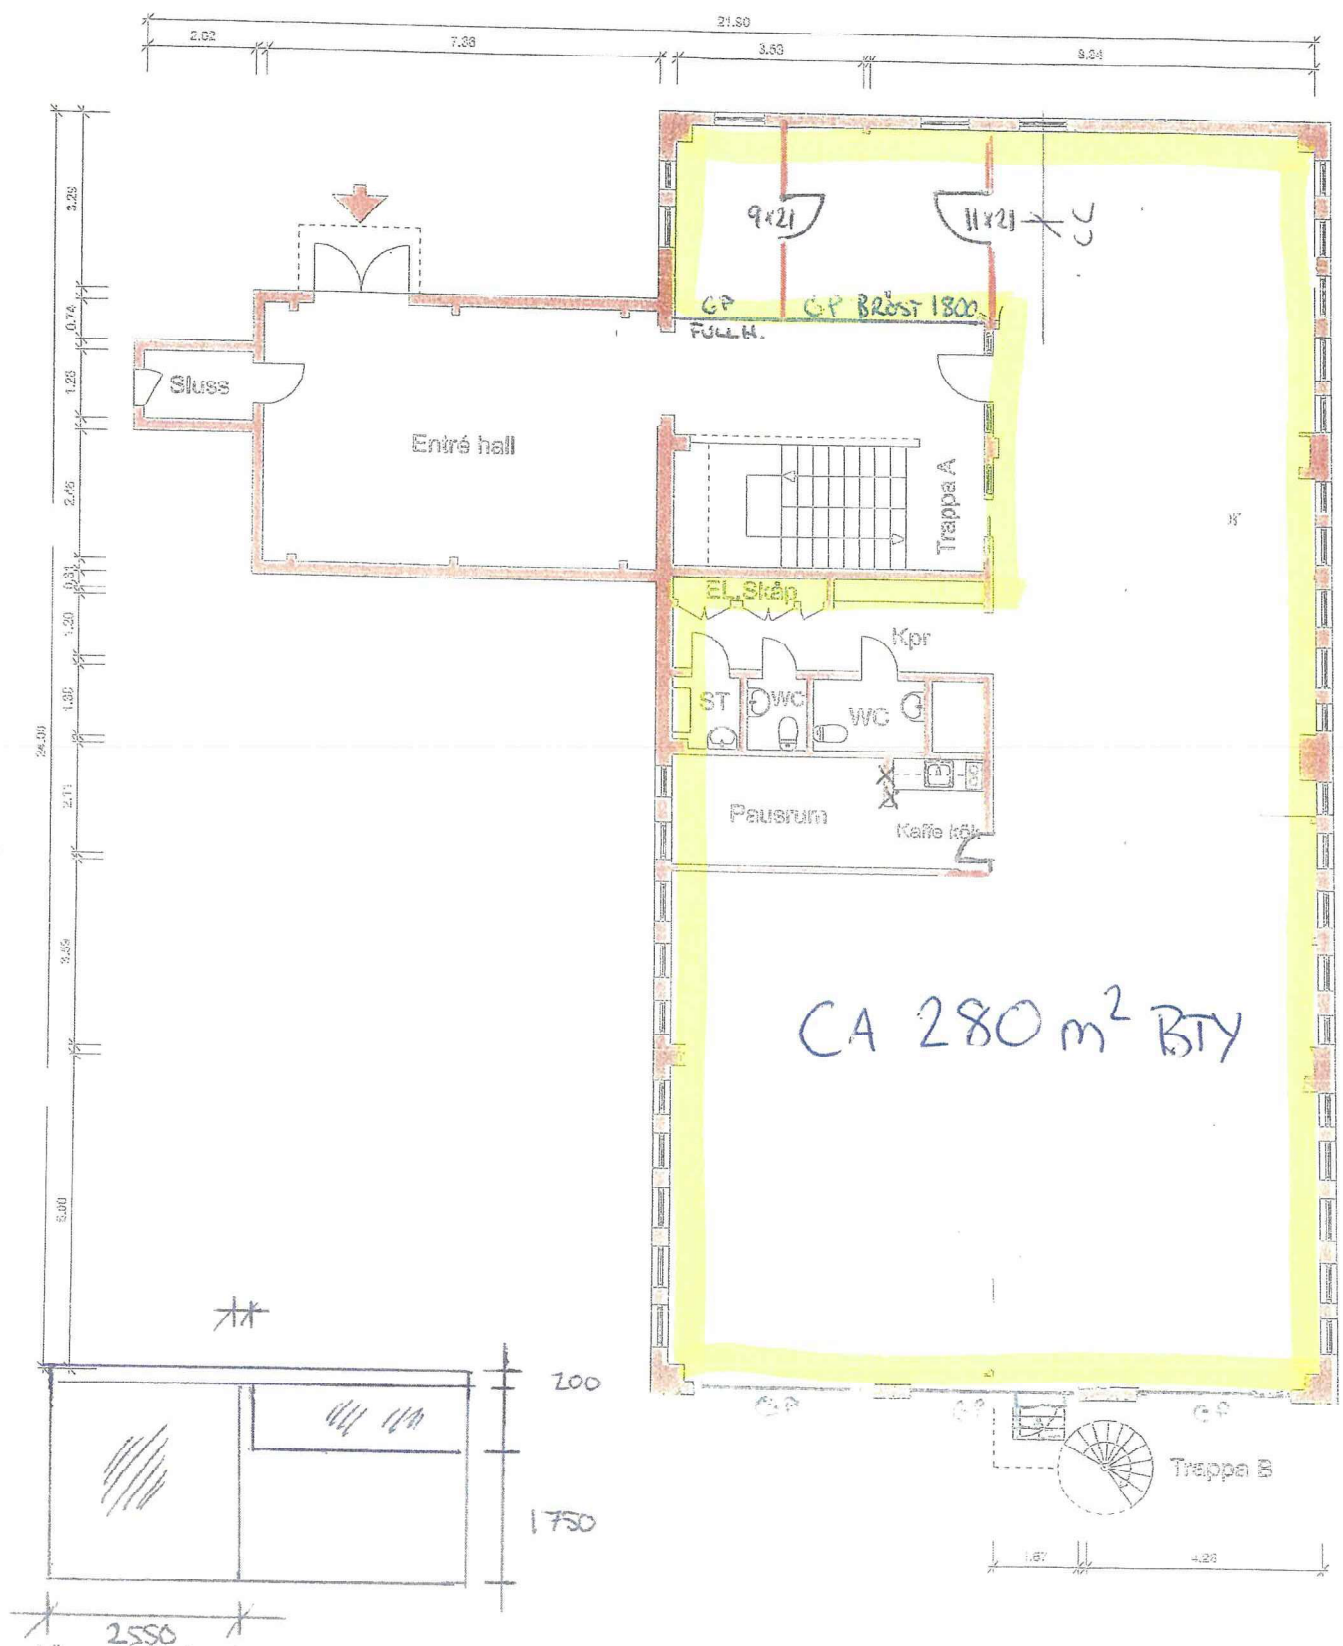

Viss avvikelse kan förekomma. Skala och mått kan avvika från verkligheten.

25
@