Bilaga 1 till
kontrakt 107:1

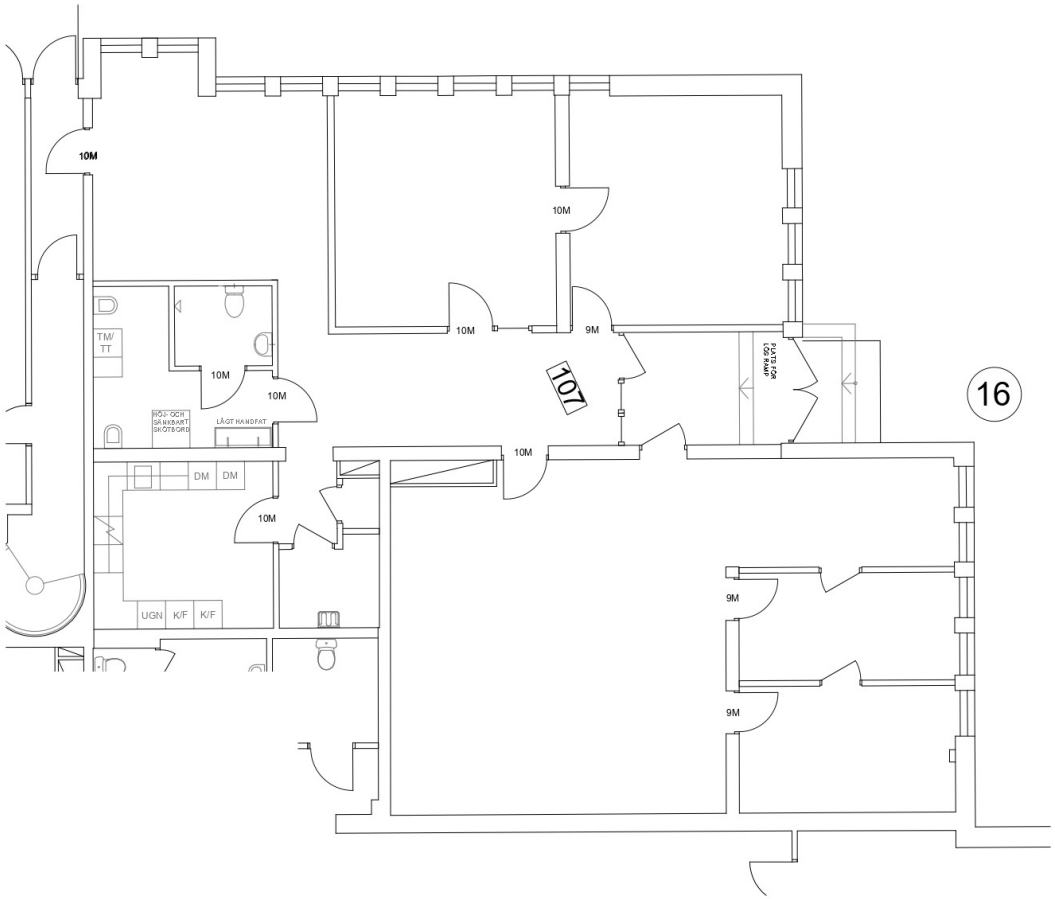

RELATIONSRITNING

Svensk Areamätning AB
Bellmansgatan 14A, 118 20 Stockholm, tel 08-44 000 33

DATUM	SKALA	Upprättad av
2023-03-31	1:100(A3)	M Gramstrup

Kv HEMMET 20
Sysslomansgatan 16, Stockholm
Plan 000

KONTRAKTSNR:
LOKAL 107