



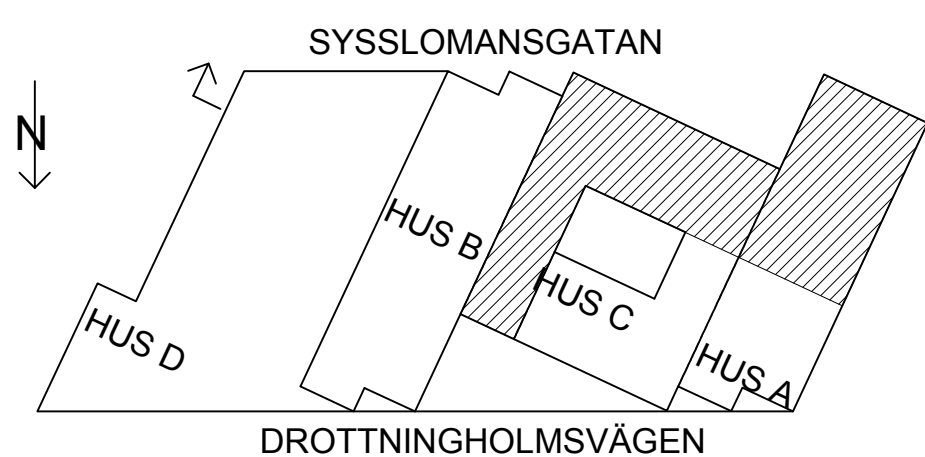

FÖRVALTNINGSRITNING

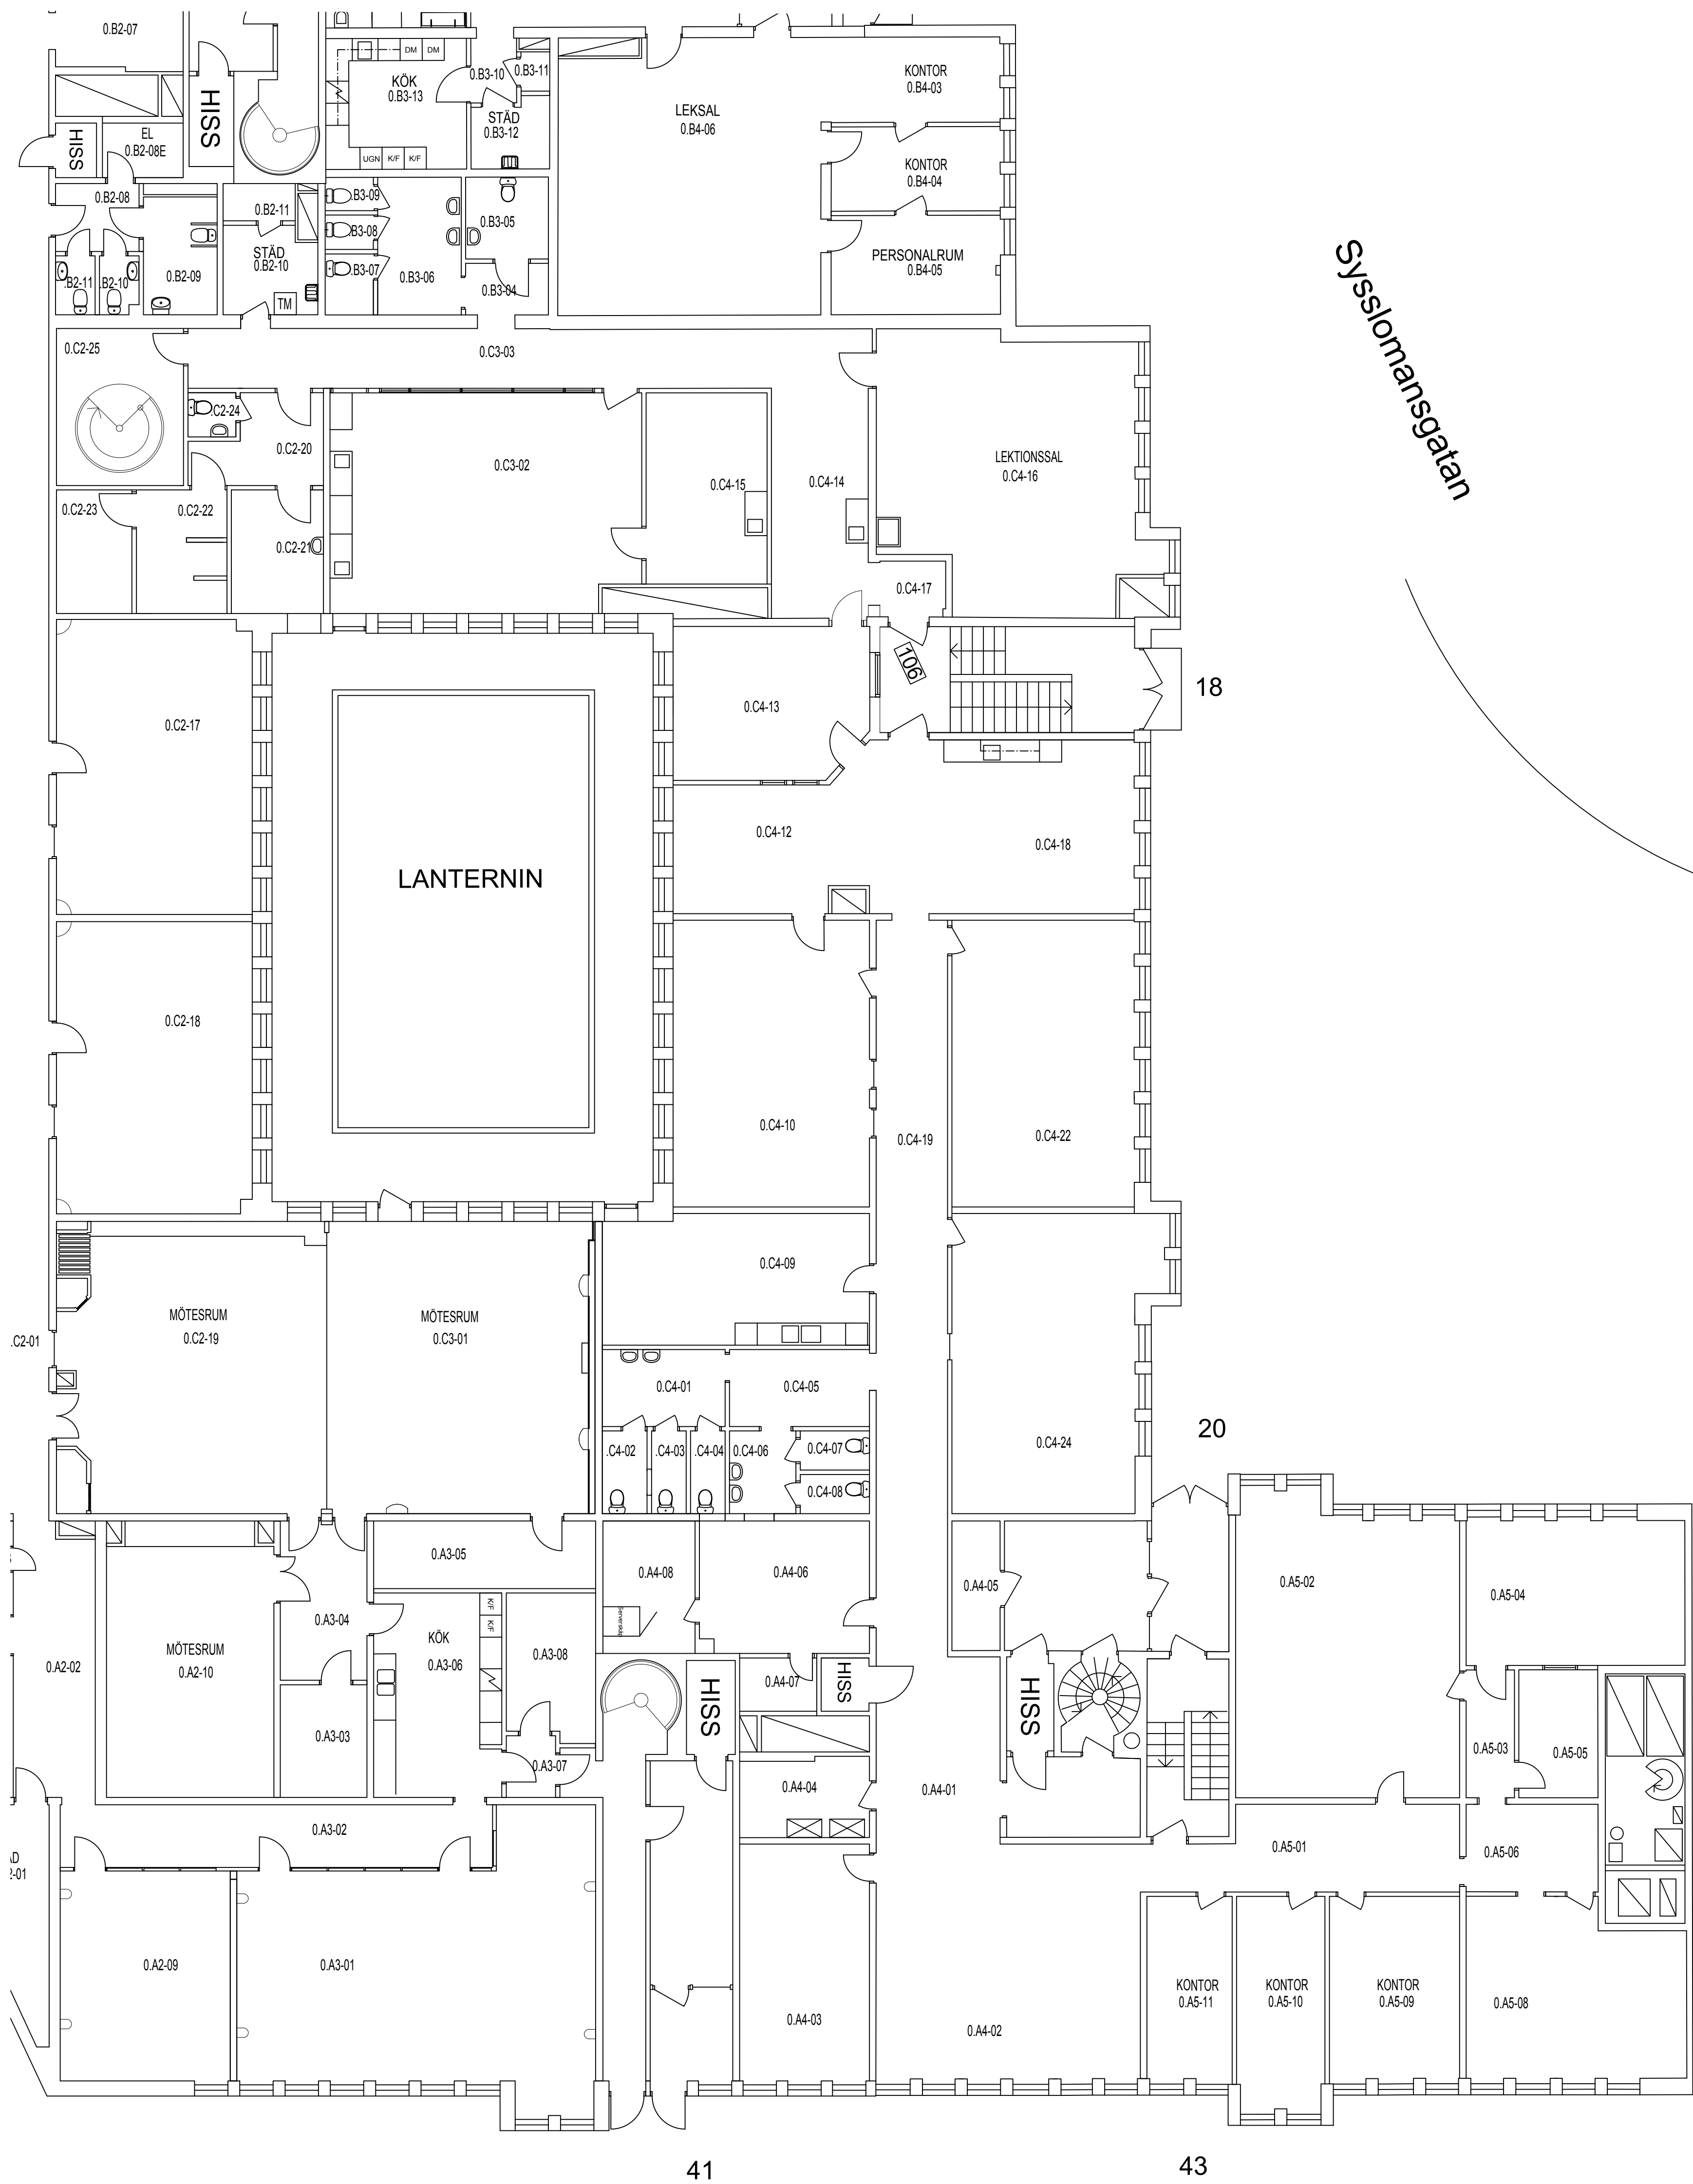

Svensk Areamätning AB
Bellmansgatan 14A, 118 20 Stockholm, tel 08-44 000 33

DATUM	SKALA	Upprättad av
2019-09-11	1:100(A1)	M. Gramstrup

Kv HEMMET 20
Sysslomansgatan 18, Stockholm
Plan 0

KONTRAKTSNR: _____