



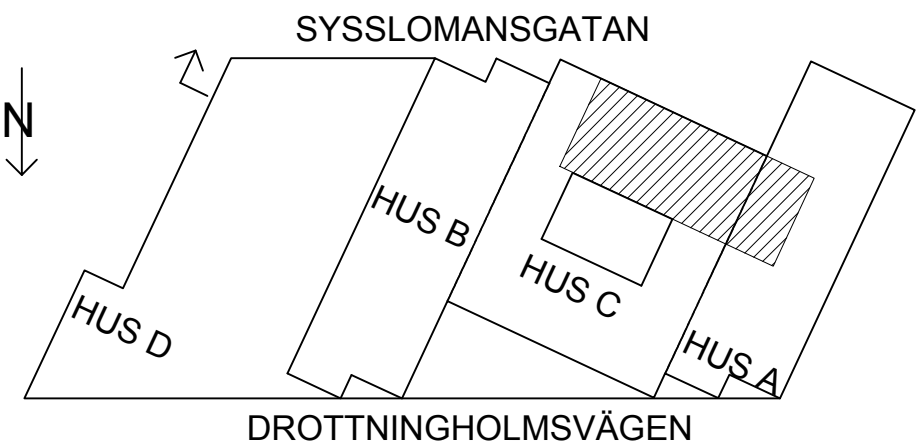

FÖRVALTNINGSRITNING

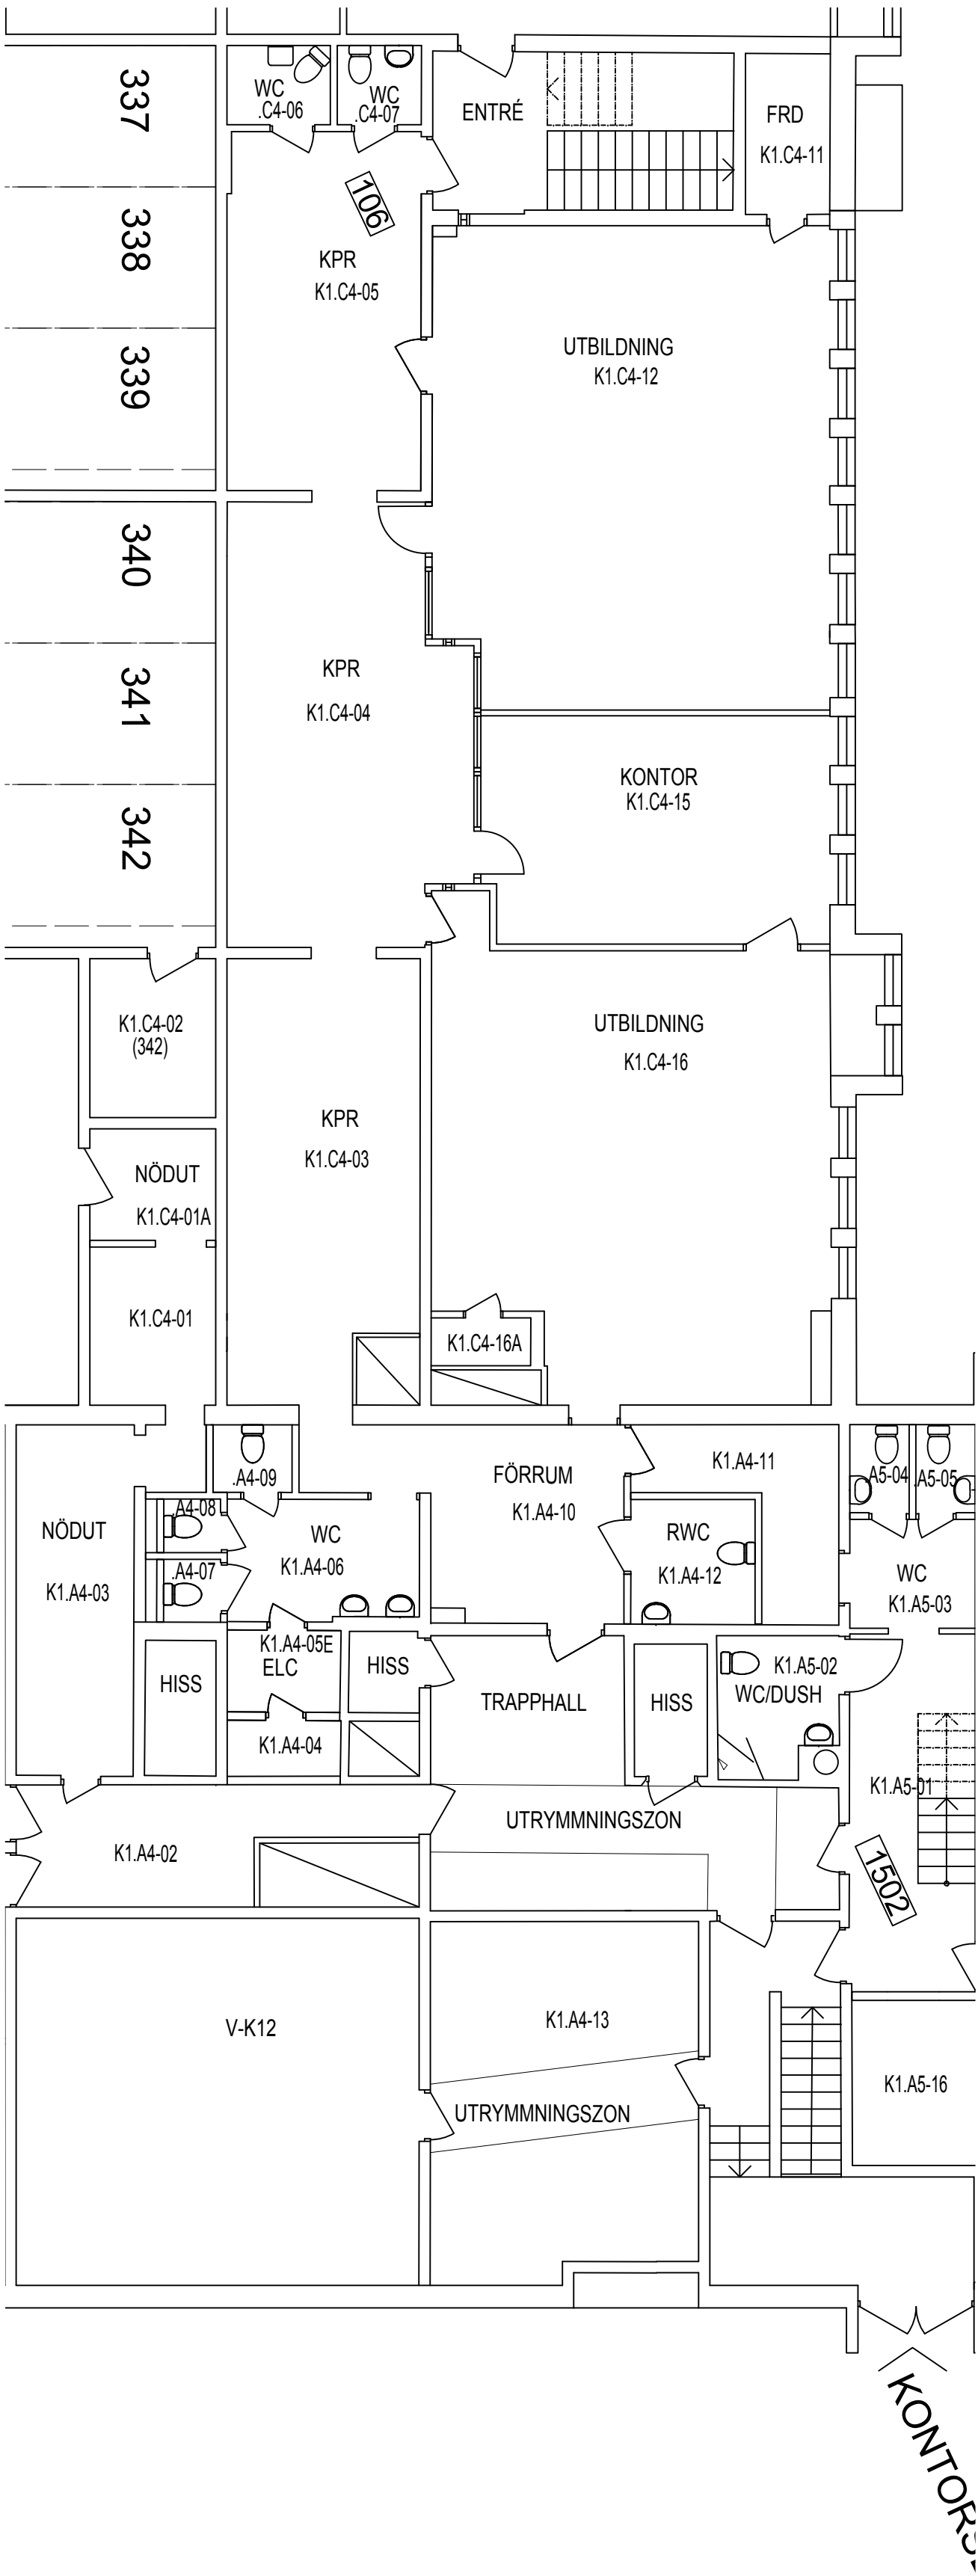

Svensk Areamätning AB
Bellmansgatan 14A, 118 20 Stockholm, tel 08-44 000 33

DATUM	SKALA	Upprättad av
2019-09-11	1:100(A1)	M Gramstrup

Kv HEMMET 20
Sysslomansgatan 18, Stockholm
Plan K1

KONTRAKTSNR: |