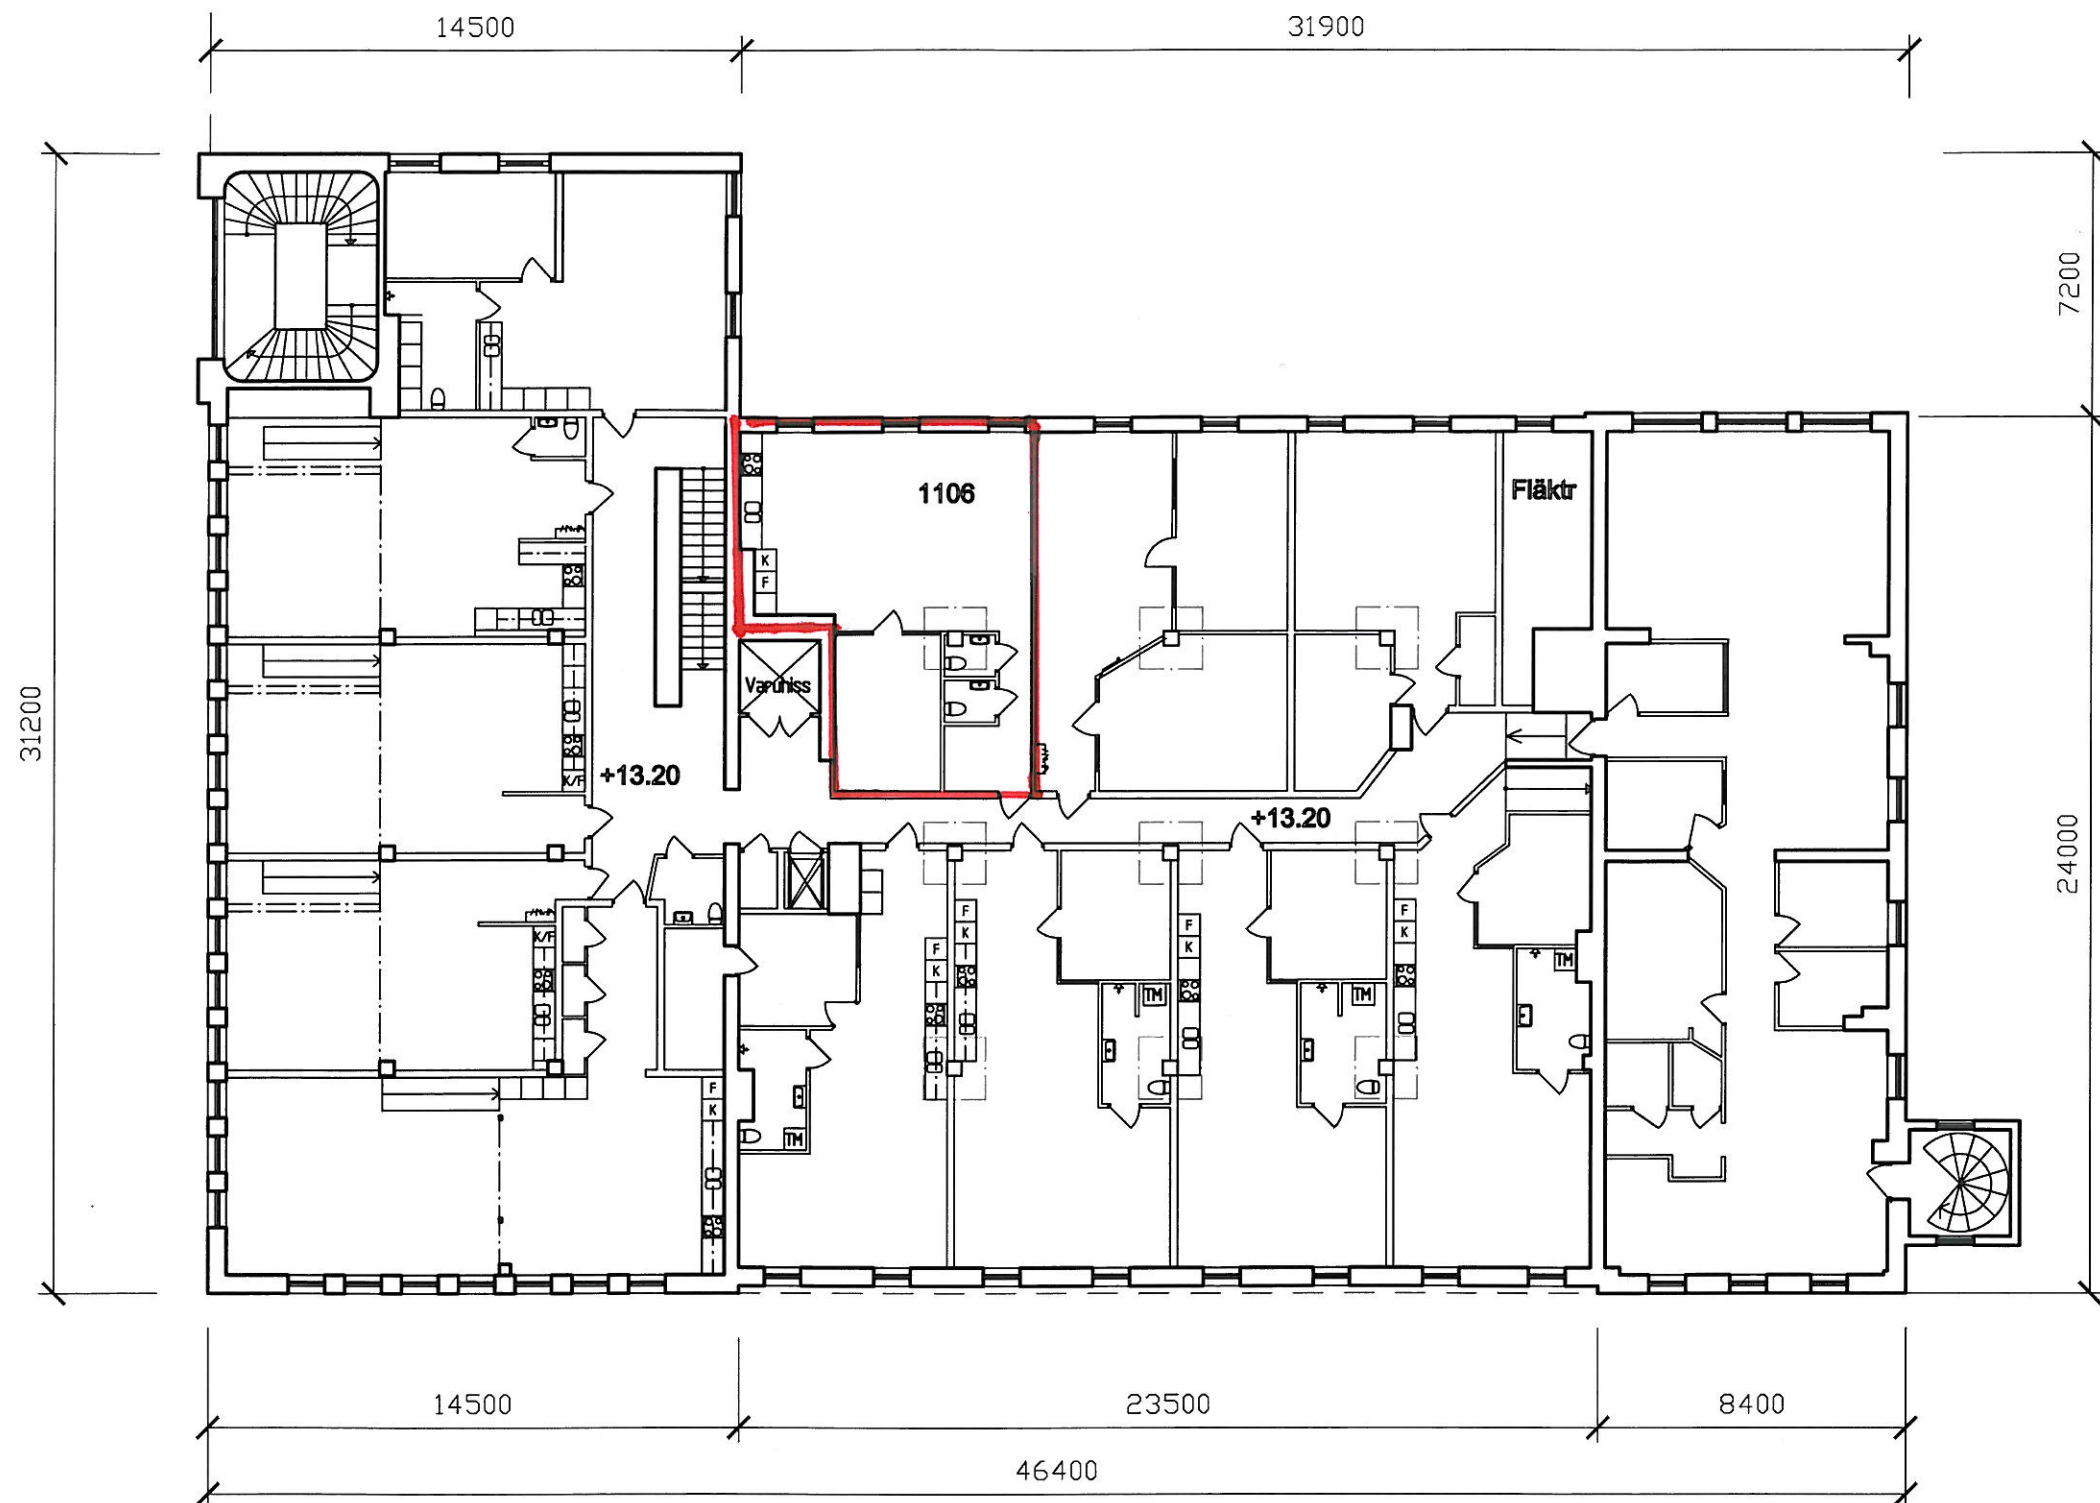


UPPMÄTNINGSRITNING
 Kvmgårdet 28:3 Uppsala kommun
 KV. DOMALD
 PLAN 2
 2011-07-25 1:300/A4, 1:200/A3
 ARREDARE PROJEKT AB 08-759 53 00