

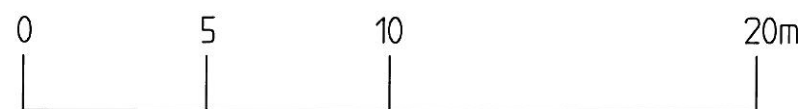


BILAGA A
NEDRE PLAN

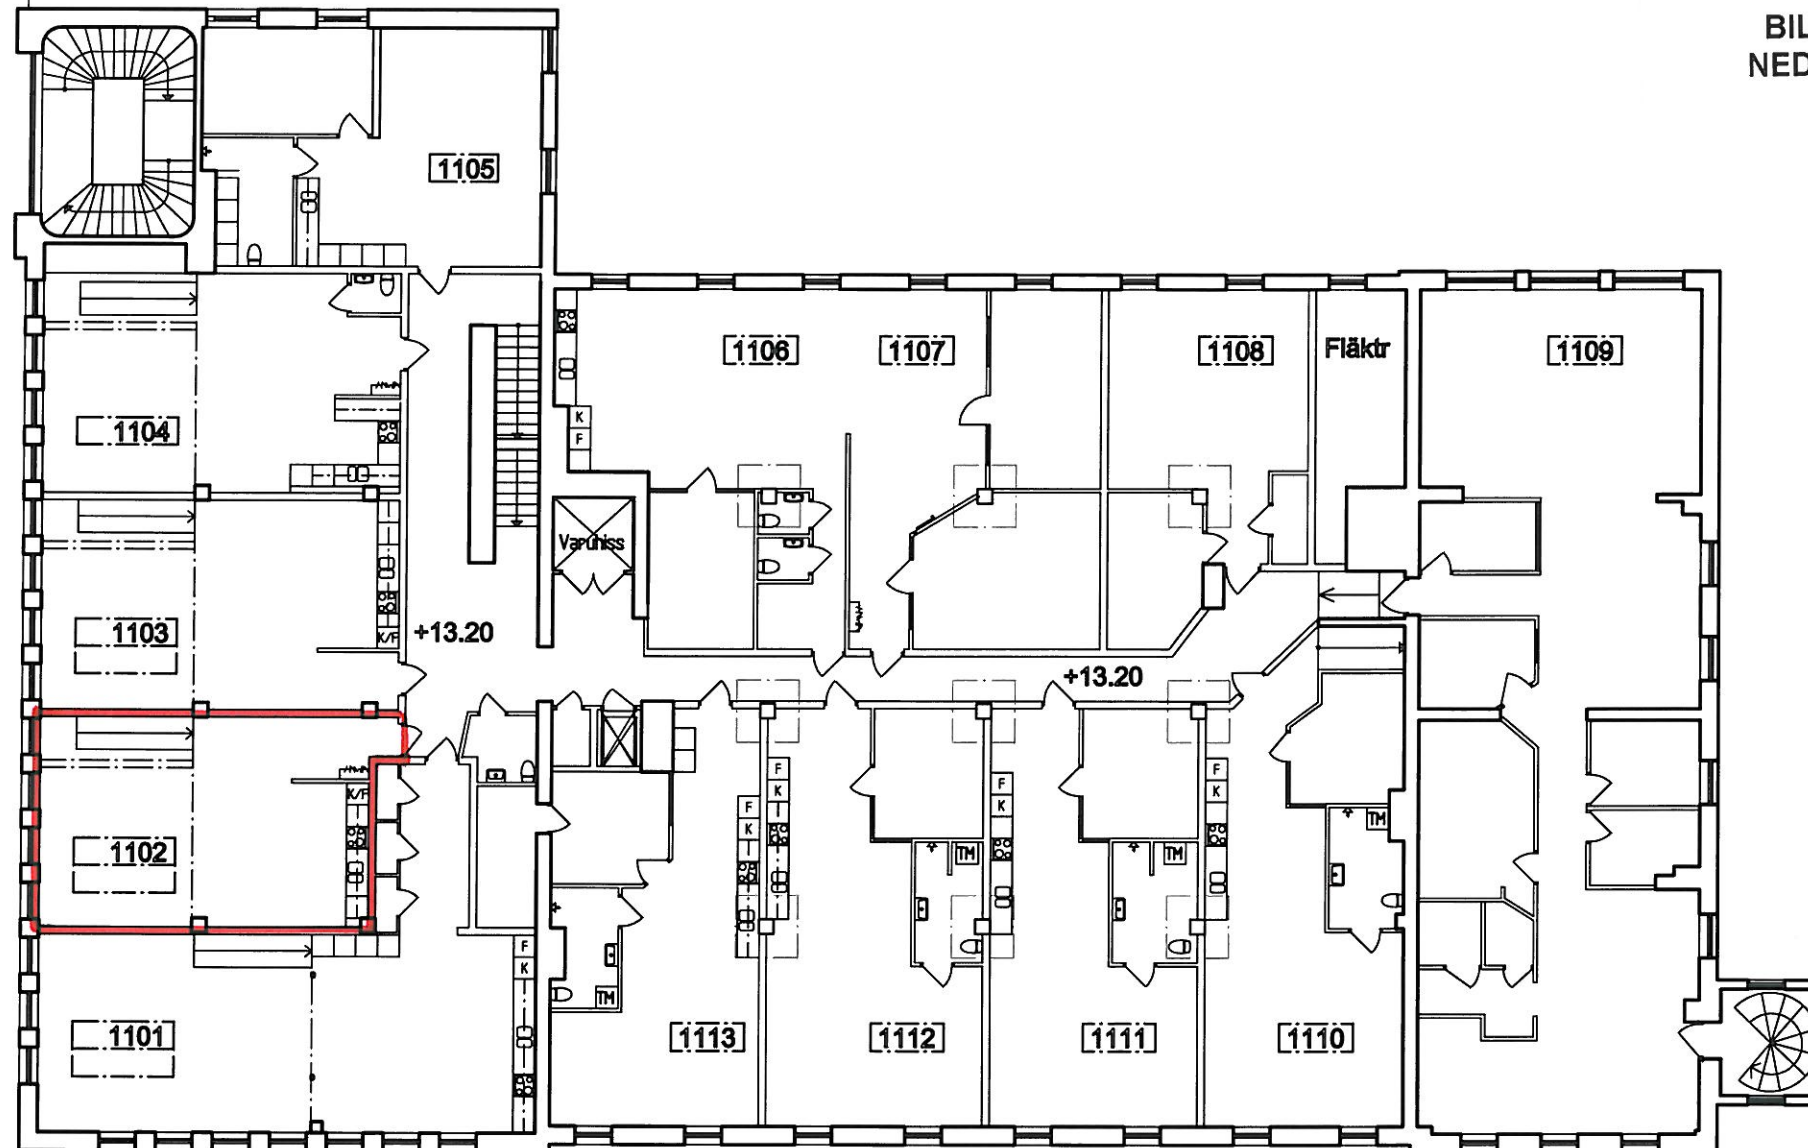


000 Lokalnummer

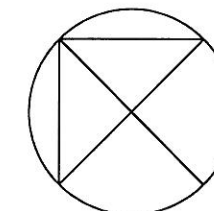


UPPMÄTNINGSRITNING
Kvamgärdet 28:3 Uppsala kommun
KV. DOMALD
PLAN 2
2011-07-25 1:300/A4, 1:200/A3
ARREDARE PROJEKT AB 08-759 53 00

BILAGA A
ÖVRE PLAN

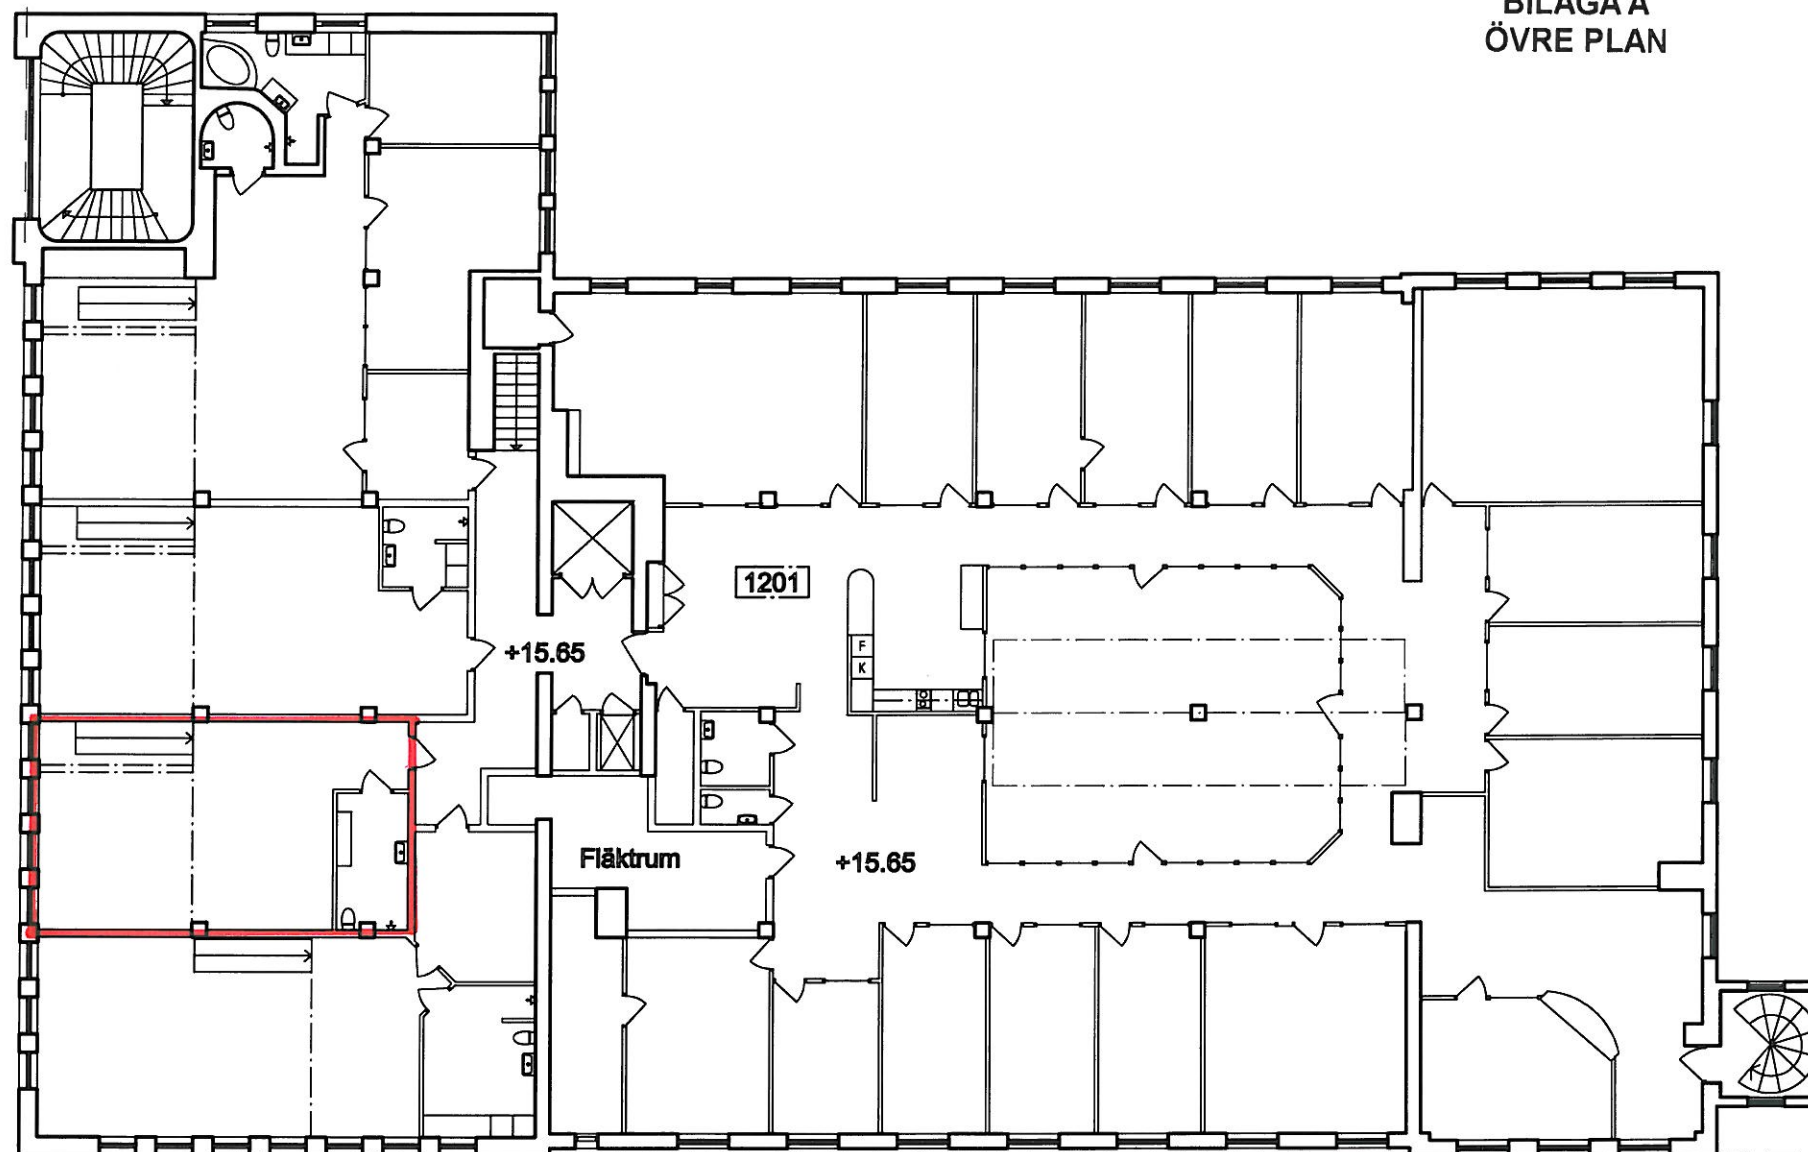

0 5 10 20m

000 Lokalnummer

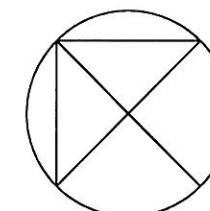

UPPMÄTNINGSRITNING

Kvamgårdet 28:3 Uppsala kommun
KV. DOMALD
PLAN 3

2011-07-25 1:300/A4, 1:200/A3

ARREDARE PROJEKT AB 08-759 53 00

4