





Fasad mot Sydost

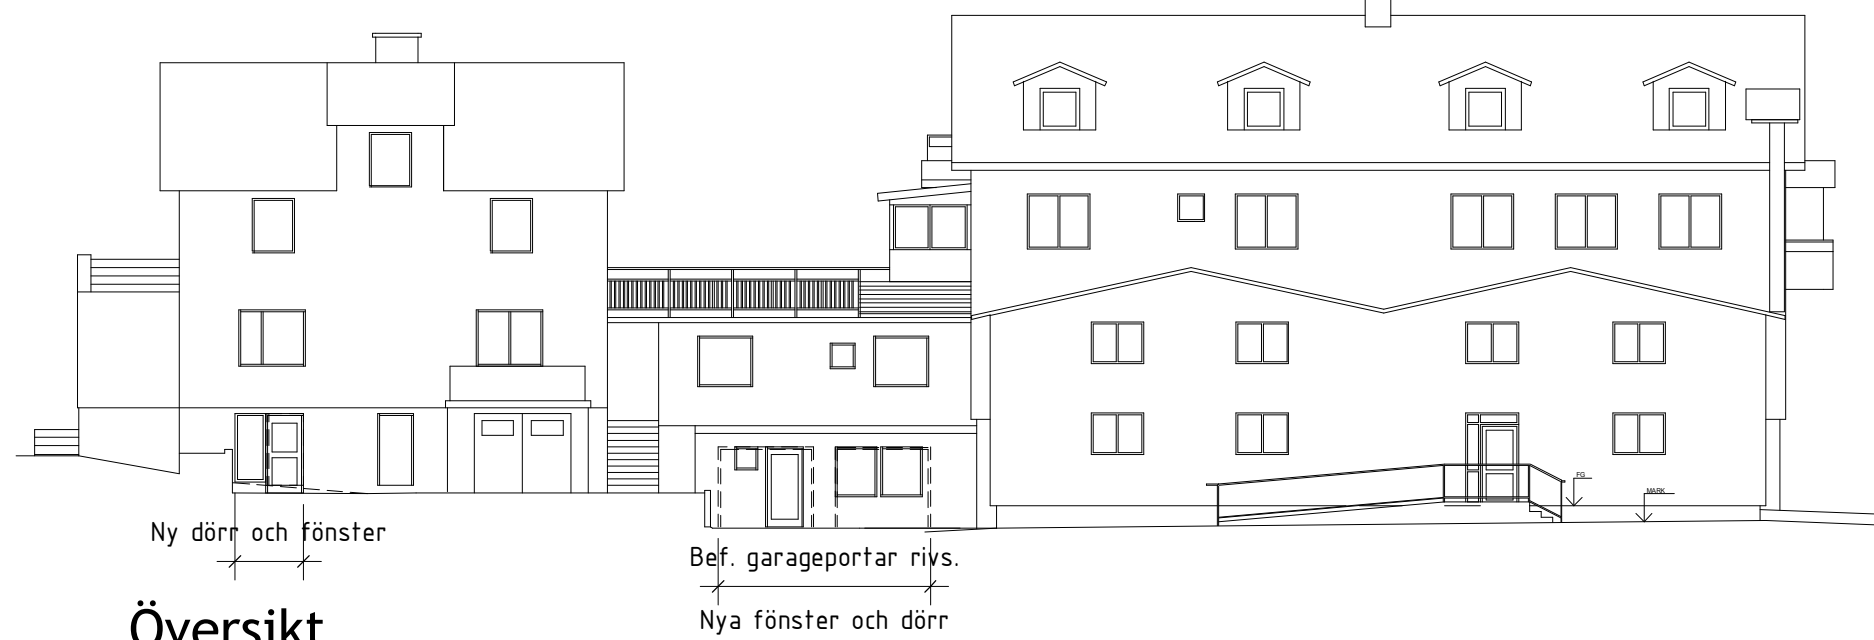

Översikt

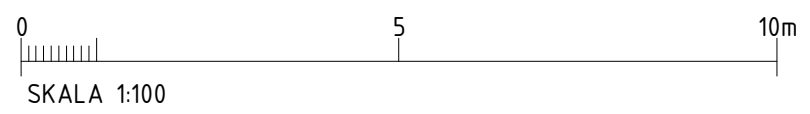

A	Redovisning parkering, ljusinsläpp	2019-10-28	T.P
BET	ÄNDRINGEN AVSER	DATUM	SIGN

BYGGLOVHANDLING

Kv. MURAREN 7
 NORRTÄLJE KOMMUN
 ÄNDRAD VERKSAMHET
 FASAD SYDOST

UPPDRAG NR	RITAD/KONSTR AV	HANLÄGGARE
-	TP	T.P
DATUM	ANSVARIG	
2019-05-28	T. Persson	

SKALA	NUMMER	BET
As indicated	A-06.3-0001	A