

 
 
 
 








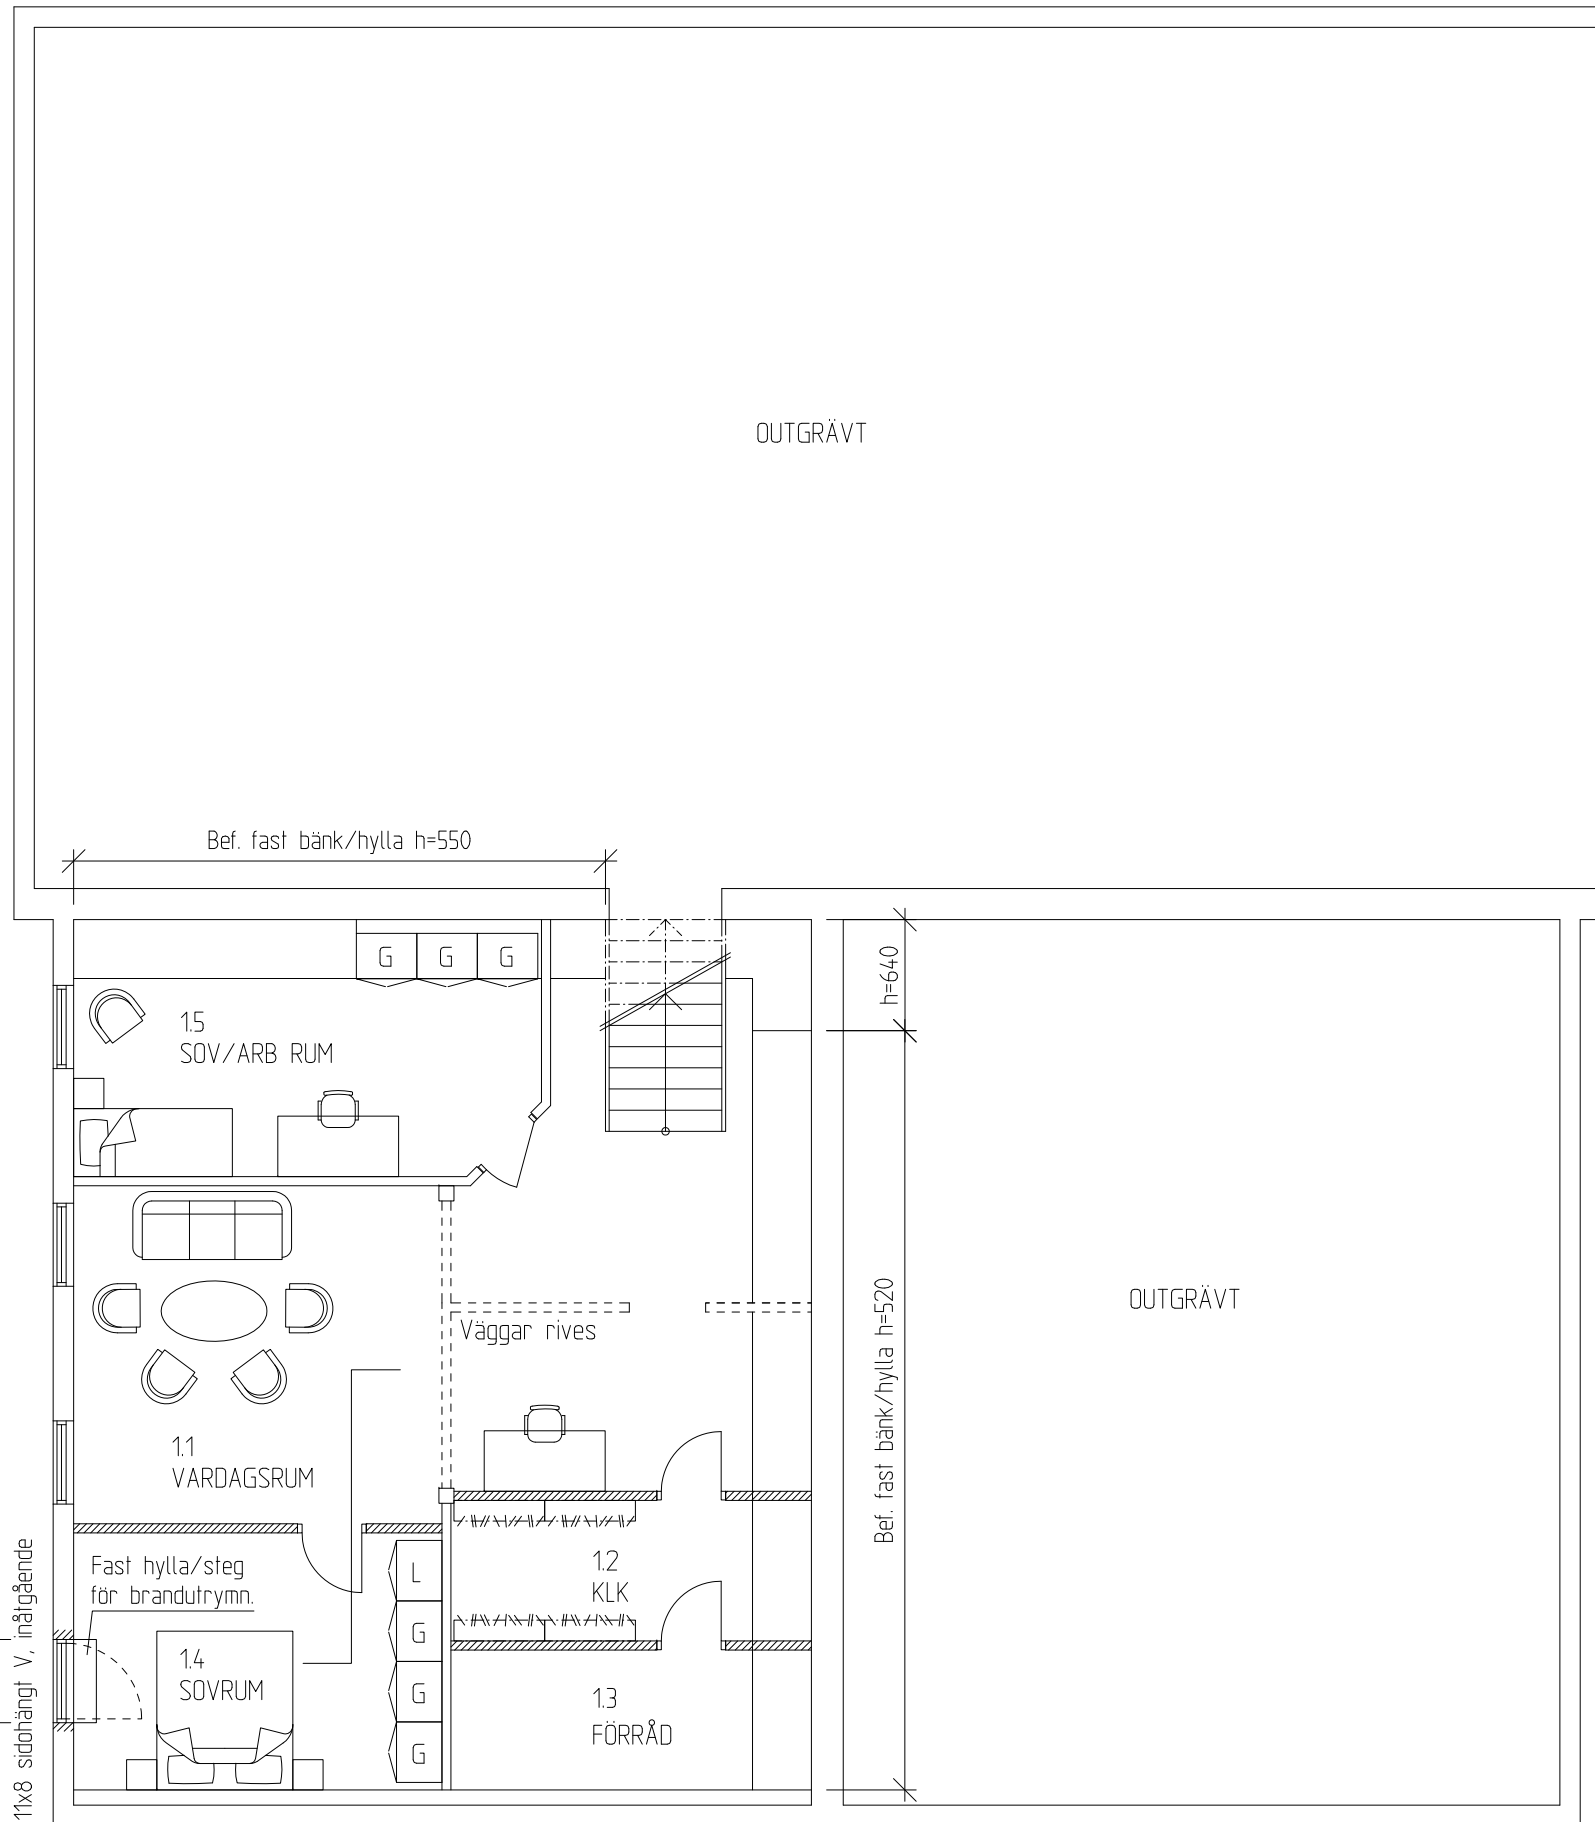
Inkom 2013-09-18
Dnr 2013-1377

MDRR ↗

BETECKNINGAR:

-  NY VÄGG/BYGGNADSEDEL
-  BEF. VÄGG/BYGGNADSEDEL
-  BEF. BYGGNADSEDEL RIVS
-   NY ÖPPNING I BEF. BYGGNADSEDEL
-  BEF. FÖNSTER
-  NY DÖRR
-  BEF. DÖRR
-   BEF. VÅTENHET
-   NY VÅTENHET

10M
9
8
7
6
5
4
3
2
1
0M
SKALA 1:100



Nytt, större fönster
11x8 sidhängt V. inåtgående

LGH 4 RoK
NEDRE PLAN, 112 KVM

1M 0M 1 2 3 4 5 6 7 8 9 10M
SKALA 1:100

A ↑

A	Större fönster samt fast hylla, sovrum 14 (brandutrymning).	PK	130917
BET	ANT	ÄNDRINGEN AVSER	SIGN

BYGGLOVSHANDLING

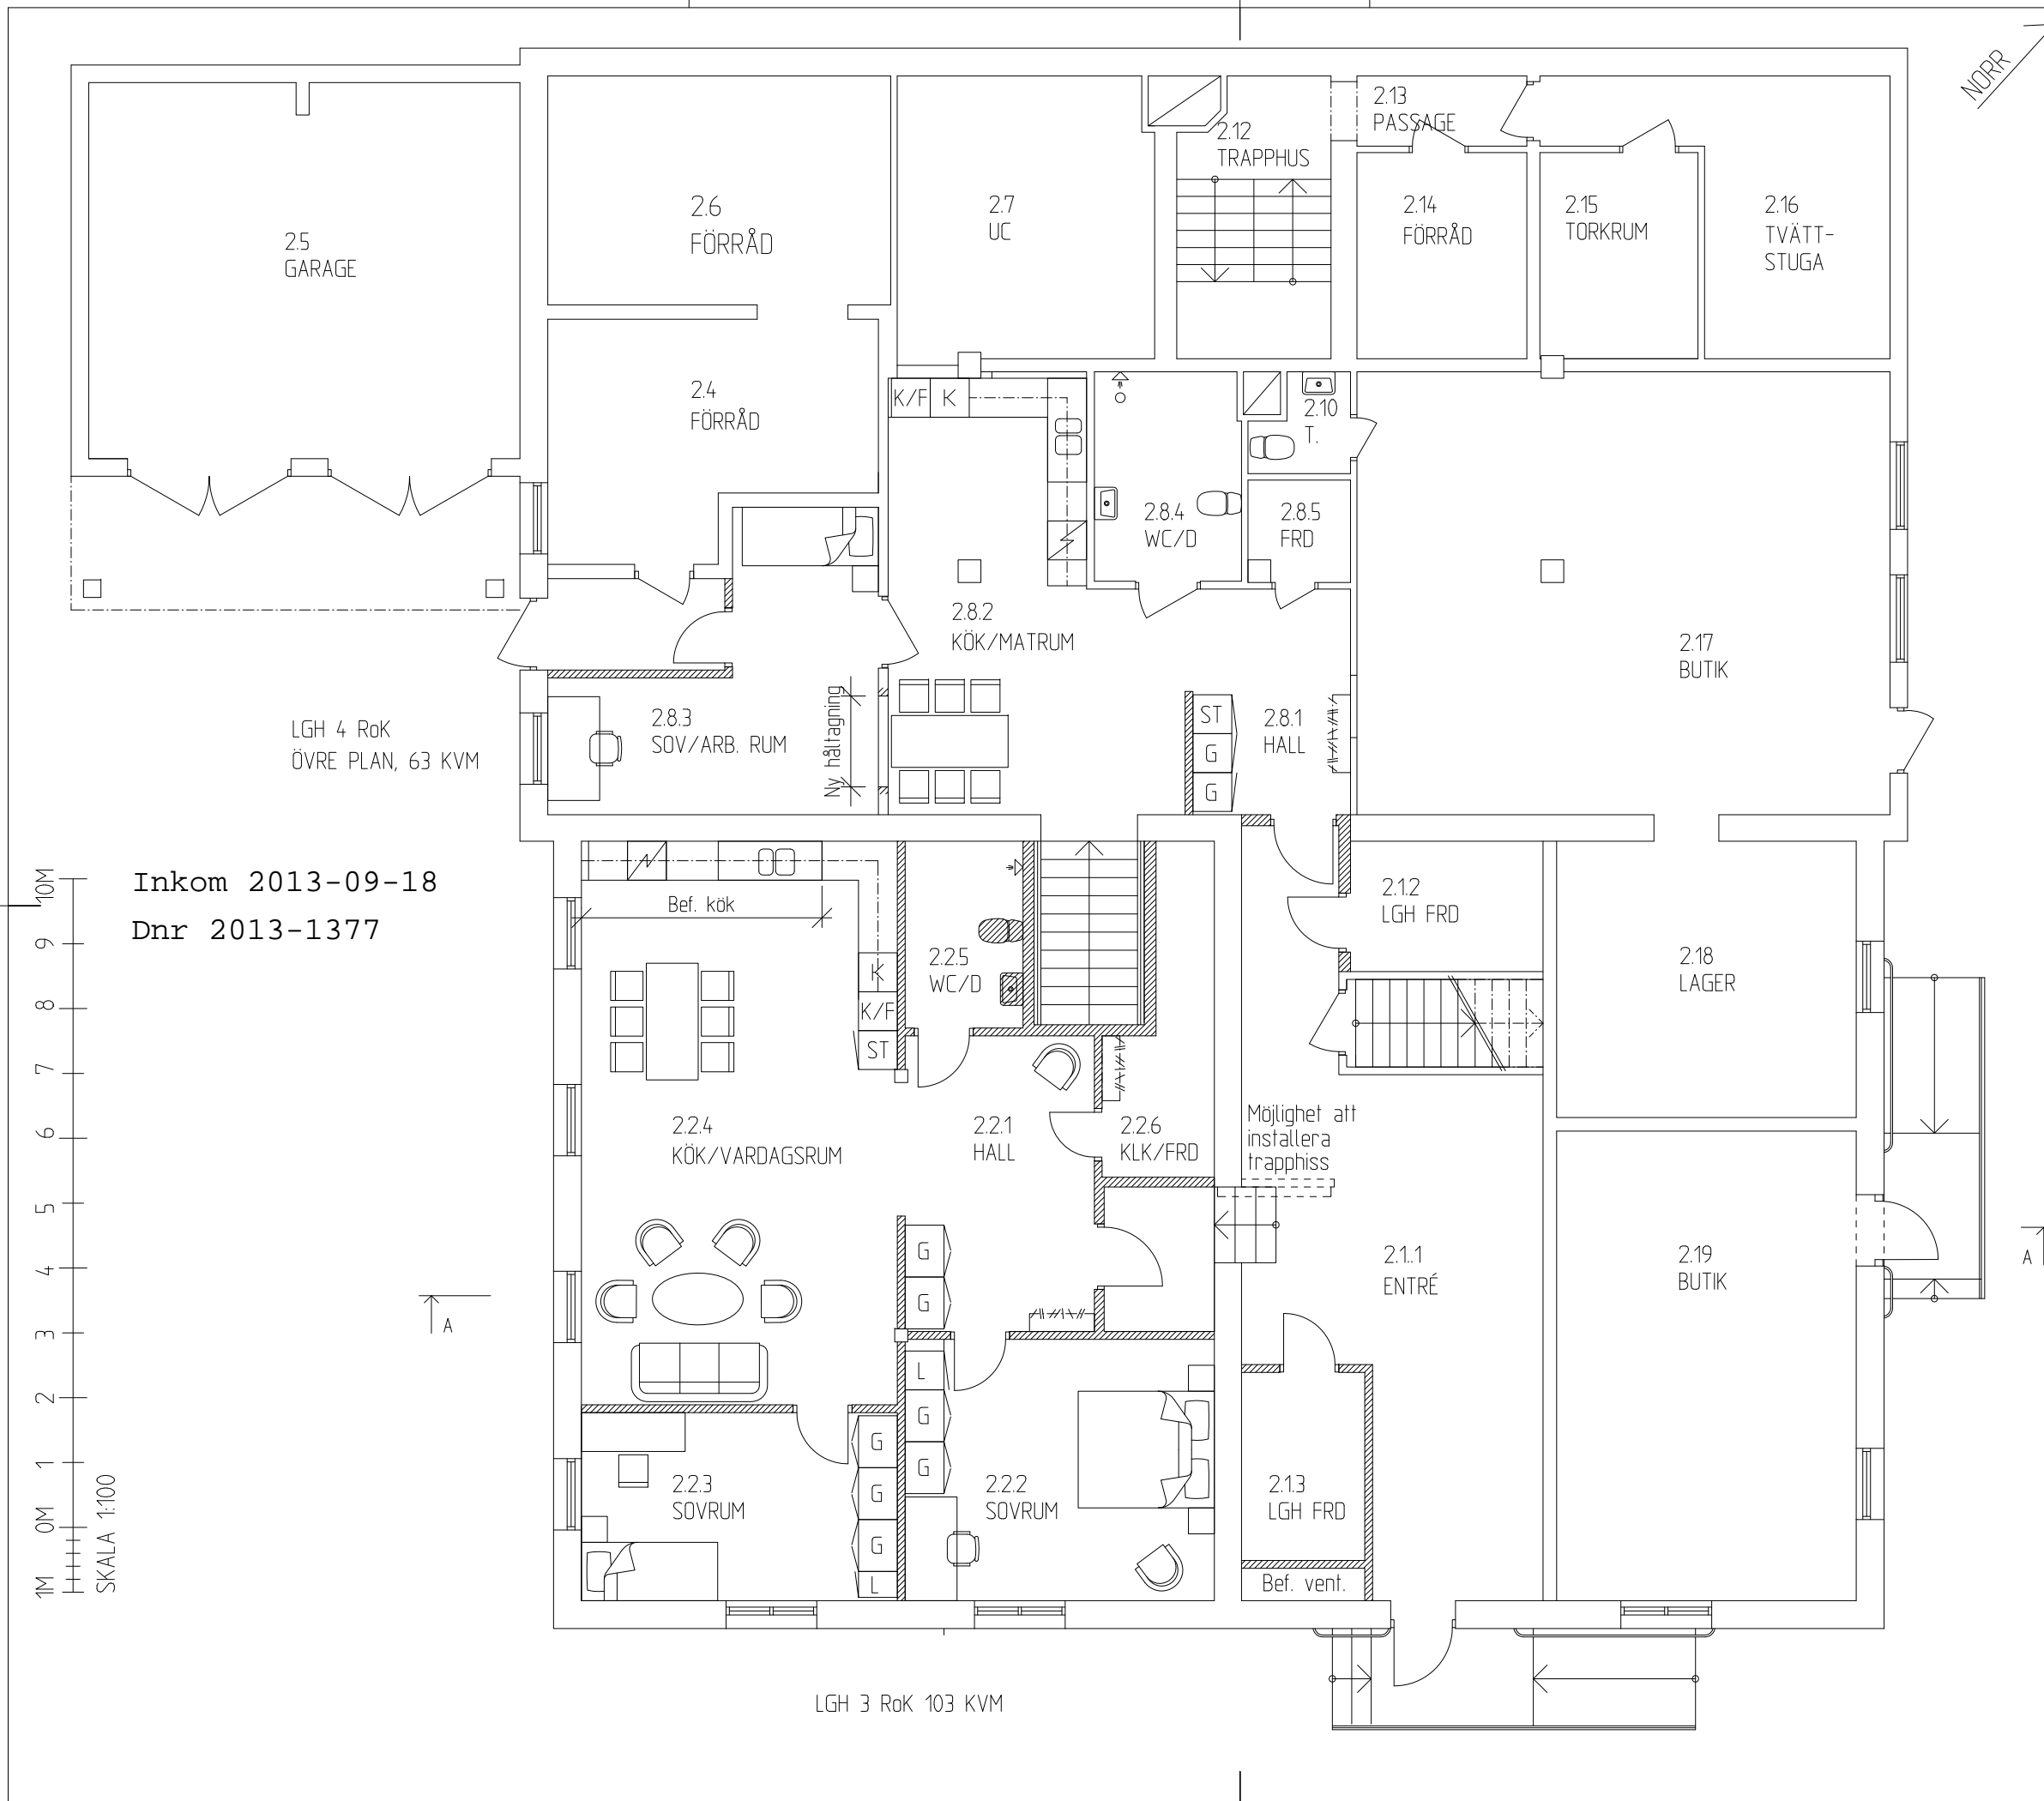
KV. MURAREN 7
NORRTÄLJE KOMMUN

BESTÄLLARE	
A	Sweco Architects AB 0176-28 68 70



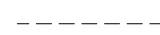






UPPDRAG NR 3415636000	RITAD AV P. KLINTH	HANDLÄGGARE P. KLINTH
DATUM 2013-08-28	ANSVARIG T. PERSSON	

ÄNDRAD VERKSAMHET FRÅN LOKALER
TILL BOSTADSLÄGENHETER
PLAN 1/KÄLLARPLAN

SKALA 1:100 (A3)	NUMMER A-06.1-010	BET A
---------------------	-----------------------------	----------



BETECKNINGAR:

-  NY VÄGG/BYGGNADSEDEL
-  BEF. VÄGG/BYGGNADSEDEL
-  BEF. BYGGNADSEDEL RIVS
-  NY ÖPPNING I BEF. BYGGNADSEDEL
-  BEF. FÖNSTER
-  NY DÖRR
-  BEF. DÖRR
-  BEF. VÅTENHET
-  NY VÅTENHET

A		Lägenhetsförråd (rum 2.13).		PK	130917
BET	ANT	ÄNDRINGEN AVSER		SIGN	DATUM
BYGGLOVSHANDLING					
KV. MURAREN 7					
NORRTÄLJE KOMMUN					
BESTÄLLARE					
A	Sweco Architects AB		0176-28 68 70		
UPPDRAG NR 3415636000					
RITAD AV P. KLINTH		ANSVARIK T. PERSSON		HANDLÄGGARE P. KLINTH	
DATUM 2013-08-28					
ÄNDRAD VERKSAMHET FRÅN LOKALER TILL BOSTADSLÄGENHETER PLAN 2/SOUTERRÄNGPLAN					
SKALA 1:100 (A3)	NUMMER A-06.1-020			I BET A	

Inkom 2013-09-18
Dnr 2013-1377

10M
9
8
7
6
5
4
3
2
1
0M
SKALA 1:100

LGH 4 RoK
ÖVRE PLAN, 63 KVM

LGH 3 RoK 103 KVM

A ↑

A ↑

NDRR ↗