


NORRTÄLJE KOMMUN
 BYGG OCH MILJÖNÄMNDEN
 2015-08-26
 Dnr 15-2483 Dpb

X=24800

X=24750

X=24700

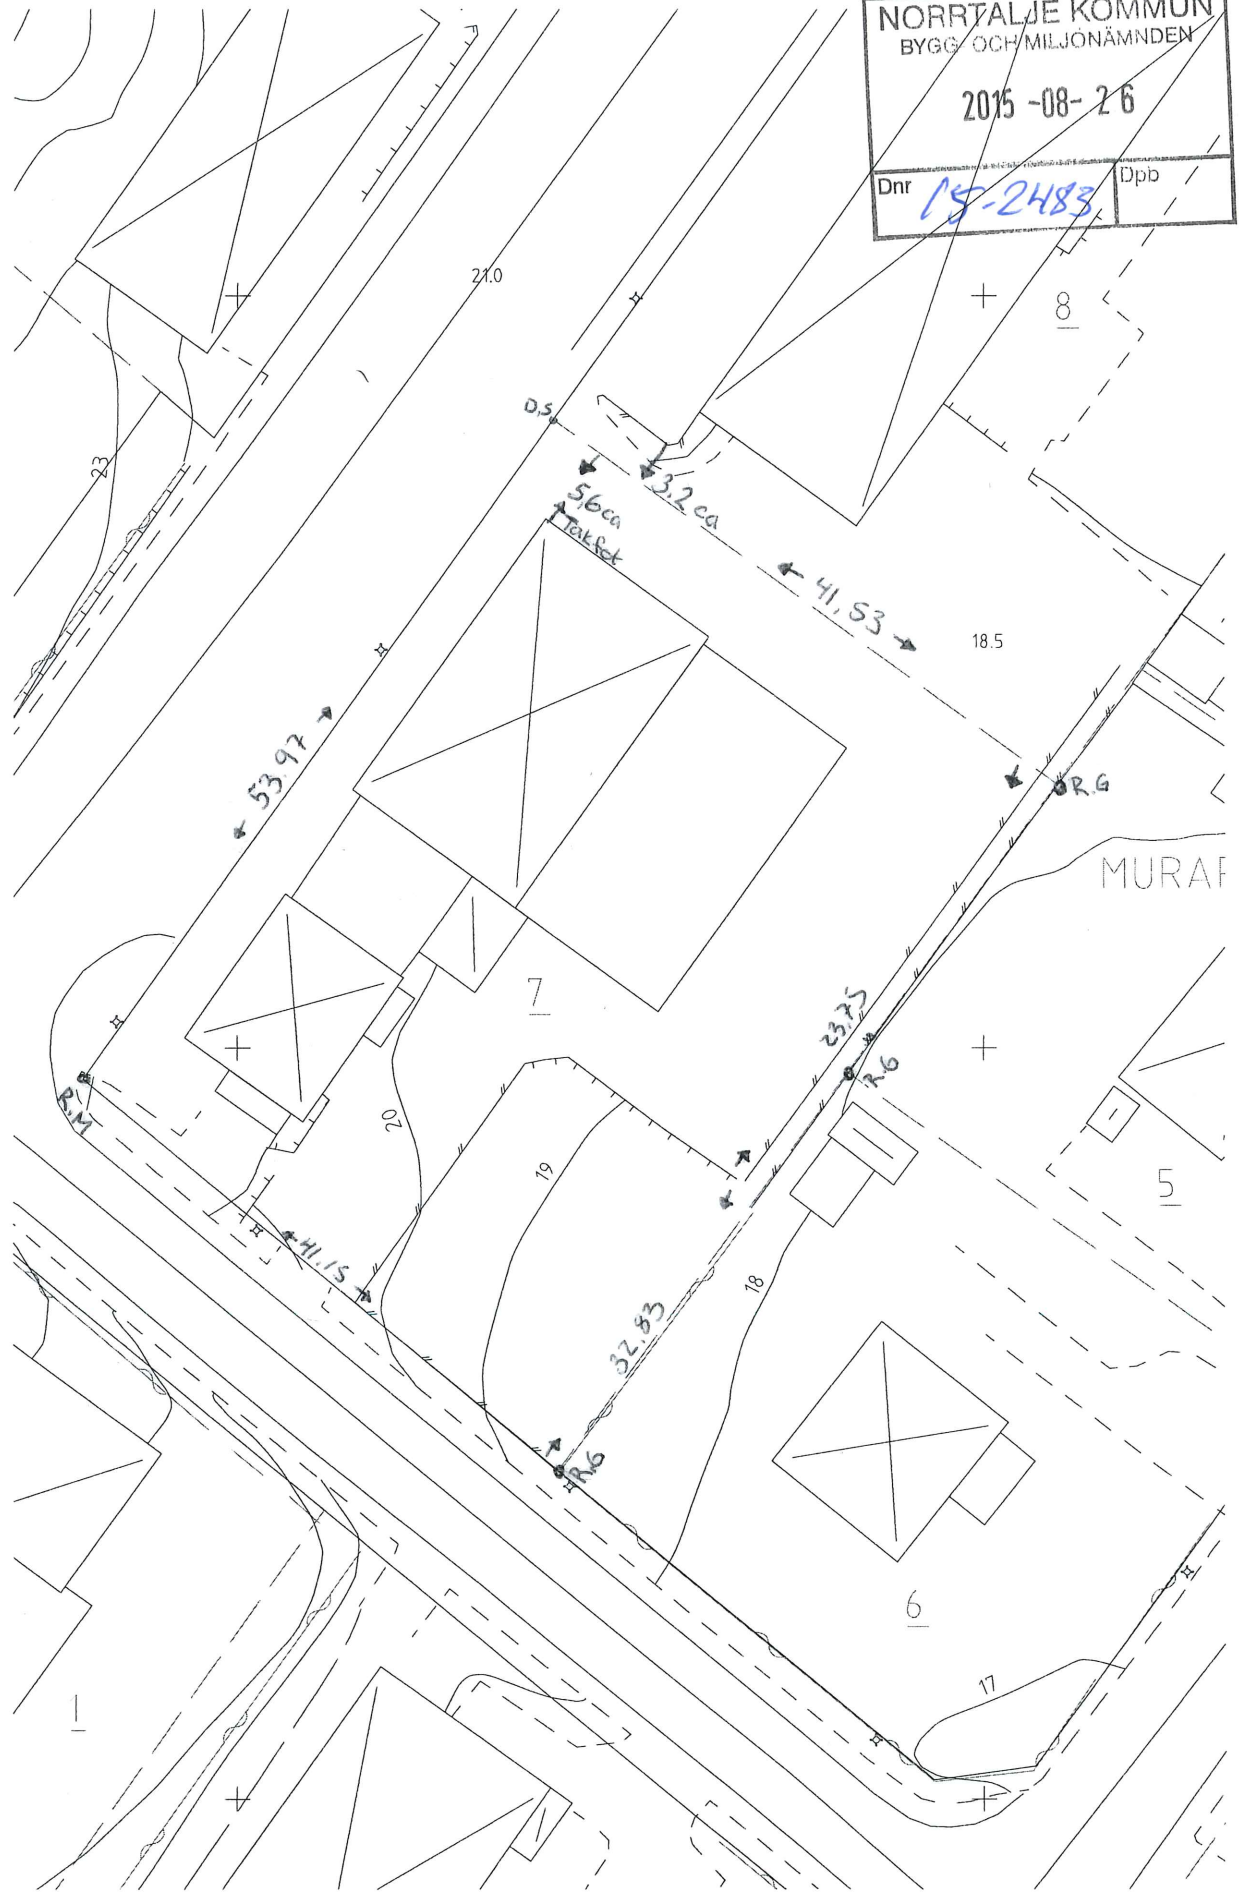

Y=17600 } R.G = Rör i grötning
 Y=17650 } R.M = Rör i mark } gränsmarkeringar
 D.S = Dobbs Sten