




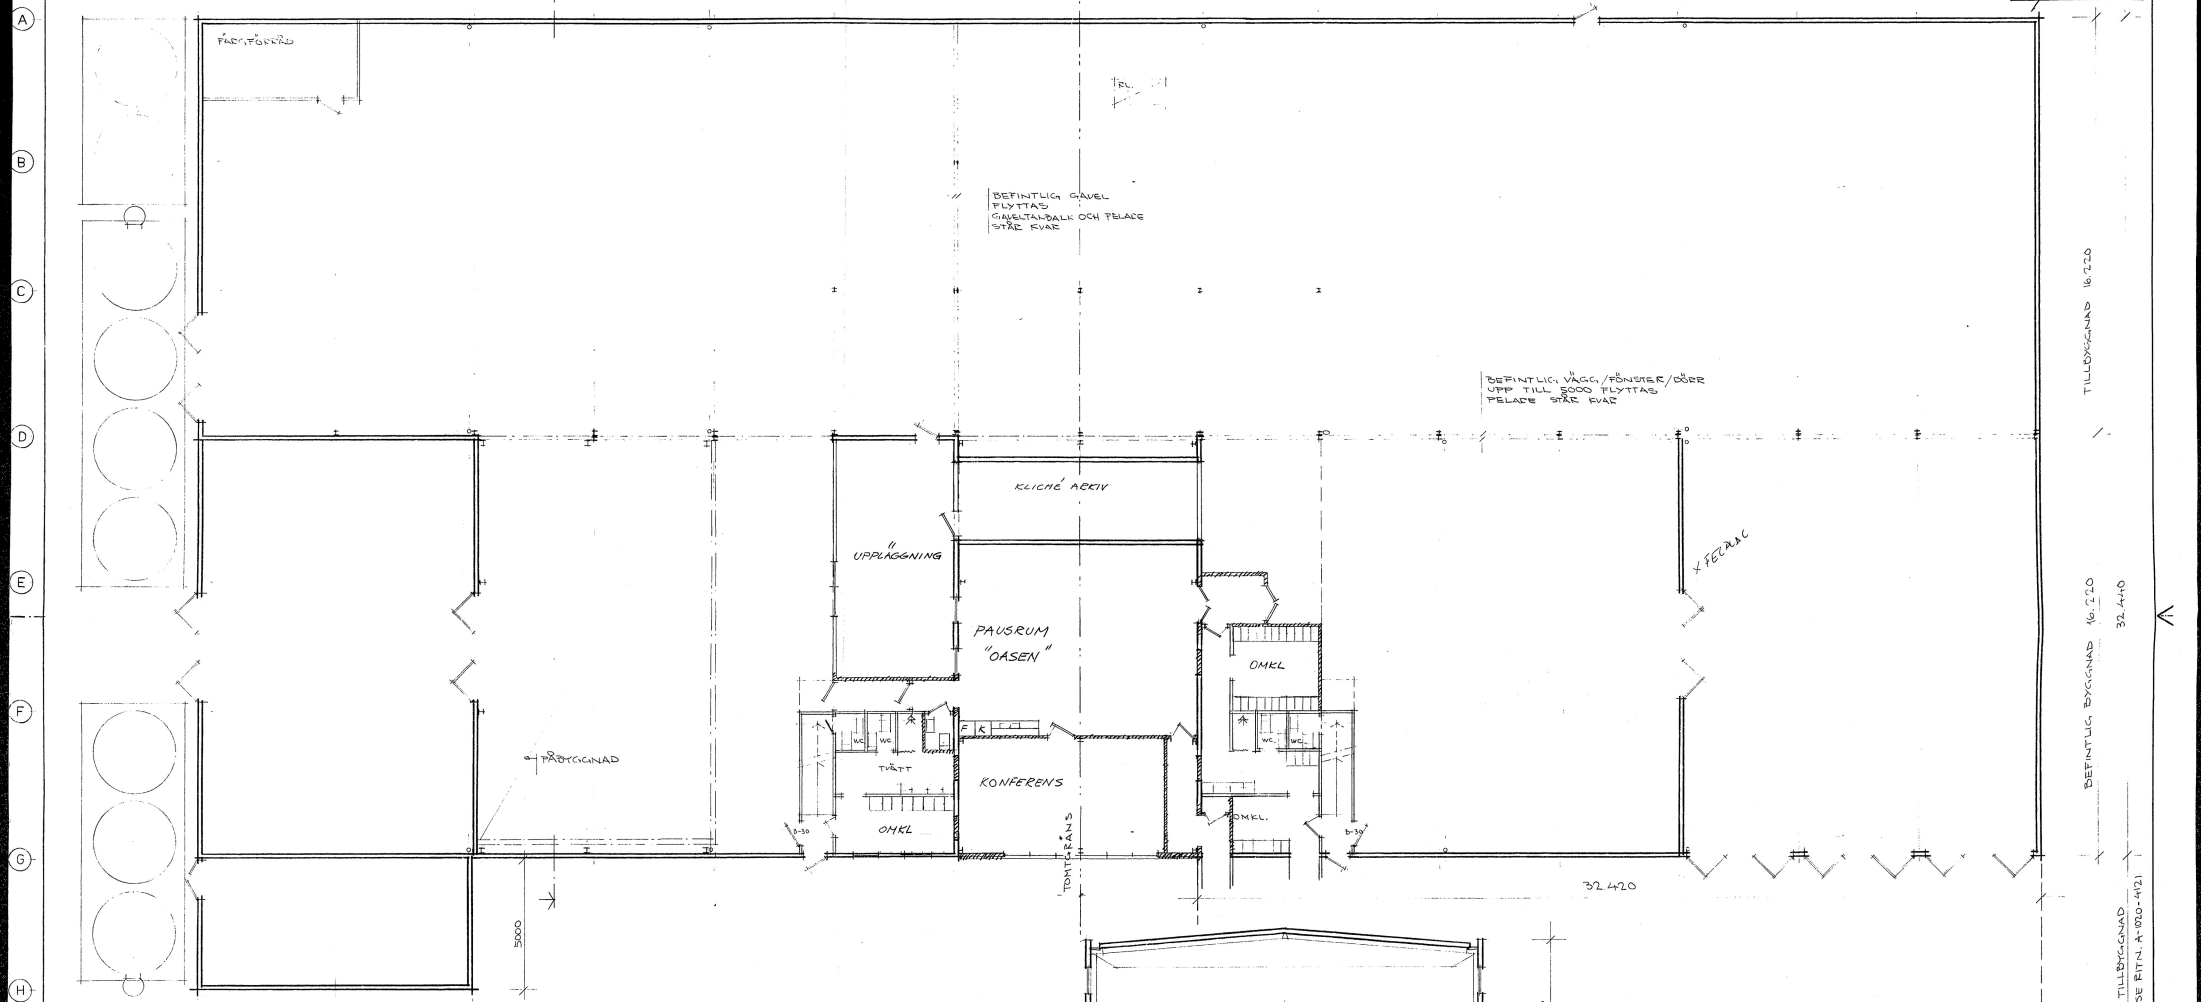





BYGGNAD

5000

10.500

6485  
5940

1:12

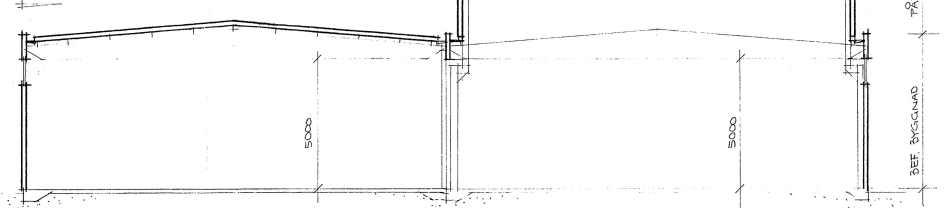



BYGGLOV beviljat Datum: 02.06.30 111 Tore Strömberg Bygglövesher		TILLS. 'OASEN' HELLEVÄ. 02.05.23 RE 28.05.11 BYGGNAD 23.10.18 REVEKA 23.08.30 FÄRÖS, BILLAGSPLÅN 03.01.24 DÖRE, BILLAGSPLÅN	
GRUNDFÖRSLAG	K-1016 - 3204	E	
FASADER	A-1016 - 3204	D	
PLAN VÄN I.T.F.	A-1016 - 3204	C	
PLAN / SEKTION	B-1016 - 1310	B	
" "	B-1016 - 2260	A	
" "	B-1016 - 1191	A	
TILLHÖRANDE RITNINGAR	RITNINGNUMMER	REG.	ANT.
		REGISTRERINGSÄNDR.	SIGN.
<b>Västansfors stålbyggnader</b> <small>AB VÄSTANSFORS INDUSTRIER - 7310 FAGERSTA - 02311200 505523</small>		KV. TOMTA 1:63, 1:64 RIMBO RIMBO AB TILLEXNAD, ÖVERSIKTSPLAN PLAN BOTTENVÄN, SEKTION	
RITAD E. ERIKSSON	SKICKAD	SKALA	1:100
FÄRSTA 1783.05.15		ORDER	REG.
		83018	A-1016 - 3503

