


Godkänd enl. protokoll
 av den 1947. 1948 g. 952
 För Tranås Stads Byggnadsnämnd
Anders Johansson

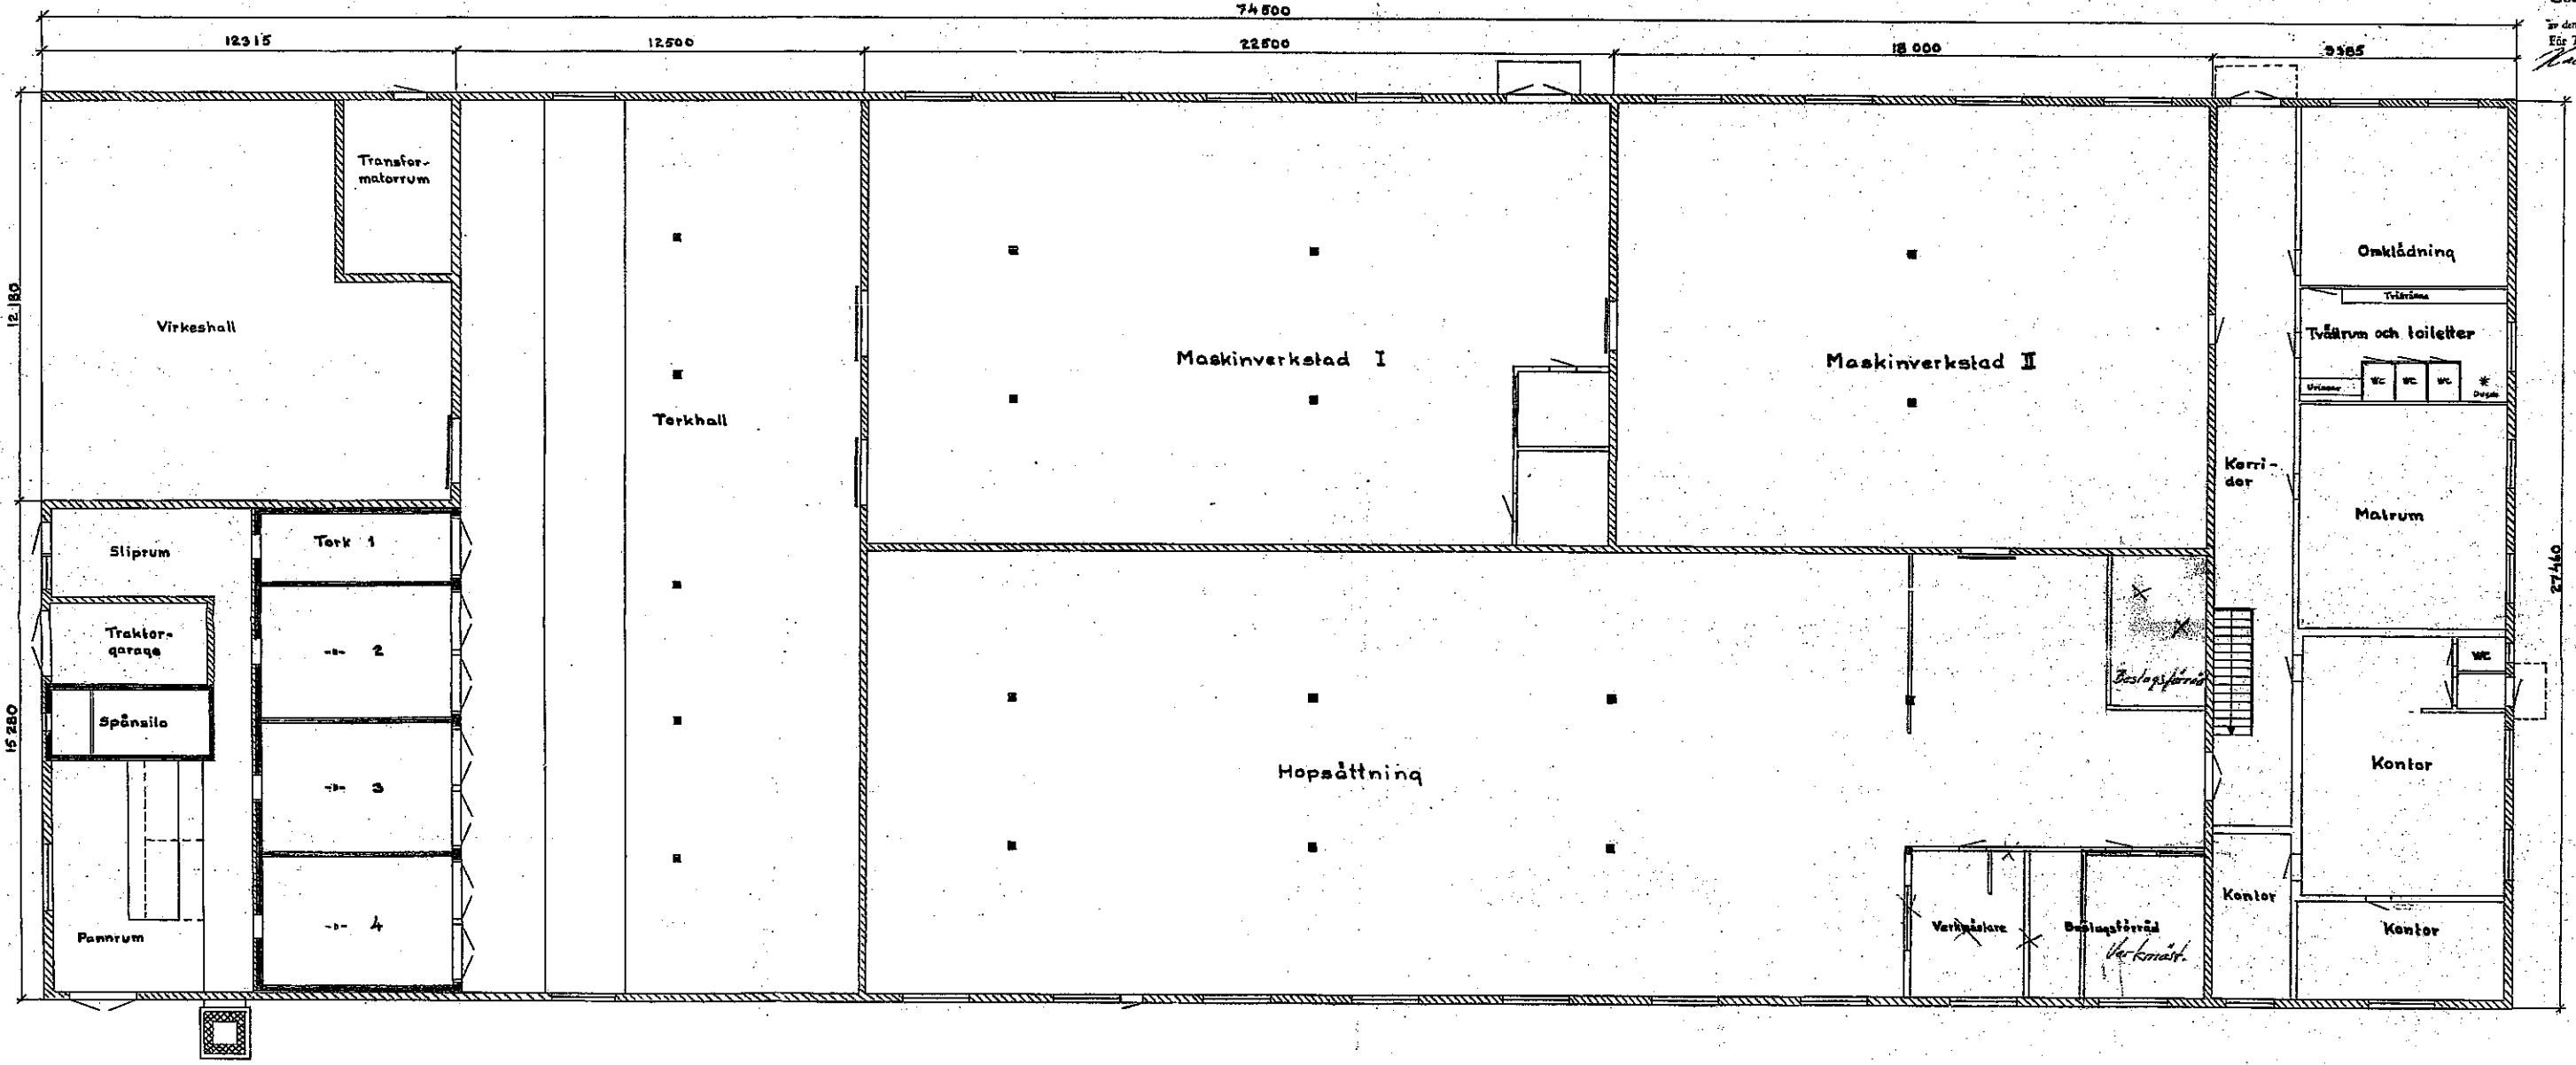

BOTTENPLAN

OLOF SAMUELSSON
 BYGGNADSBYGGGJÖR
 Tranås Snickerifabrik AB
 Bottensplan
 Ritning nr 8. Skala 1:100.
 Tranås den 20.8.1948. O.S.