



(2) LAKEN Hörngatan 3 N.B.

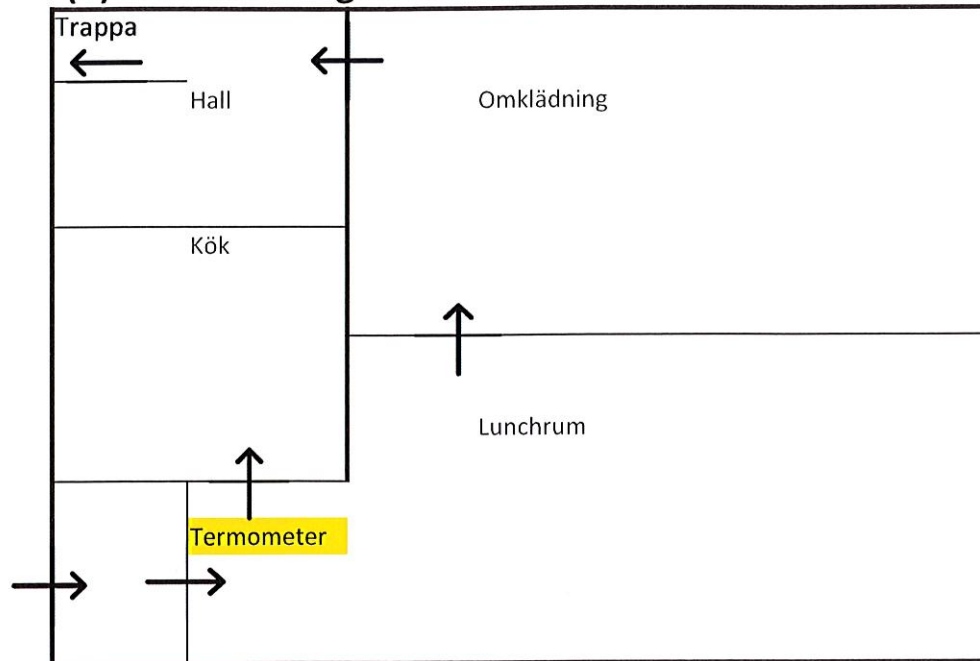

(2a) LAKEN källarplan

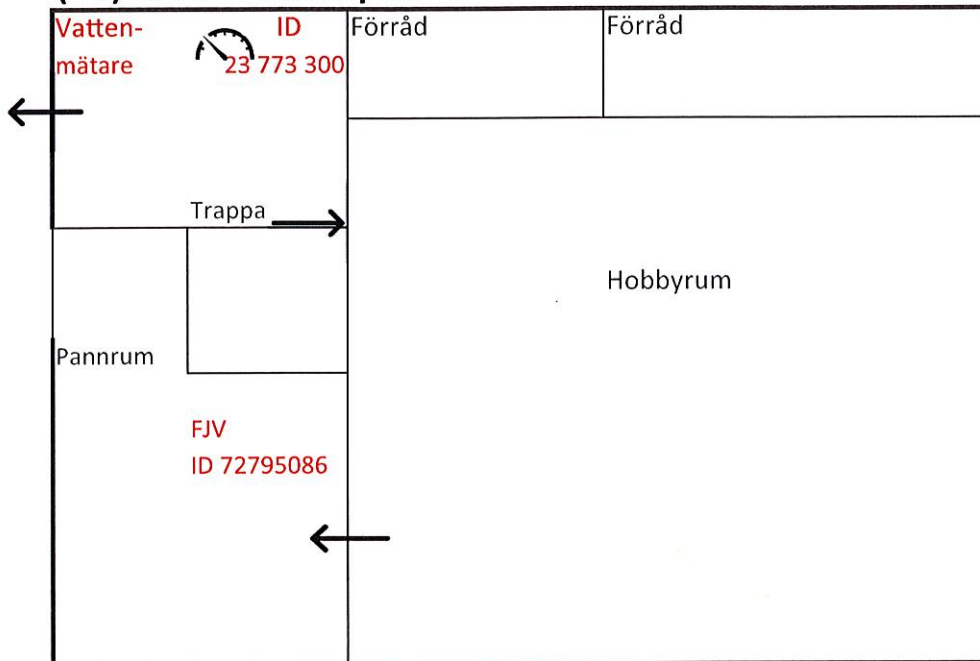

(2b) LAKEN övre plan

