


SVENLJUNGA
INK 1986-03-20
4599/85

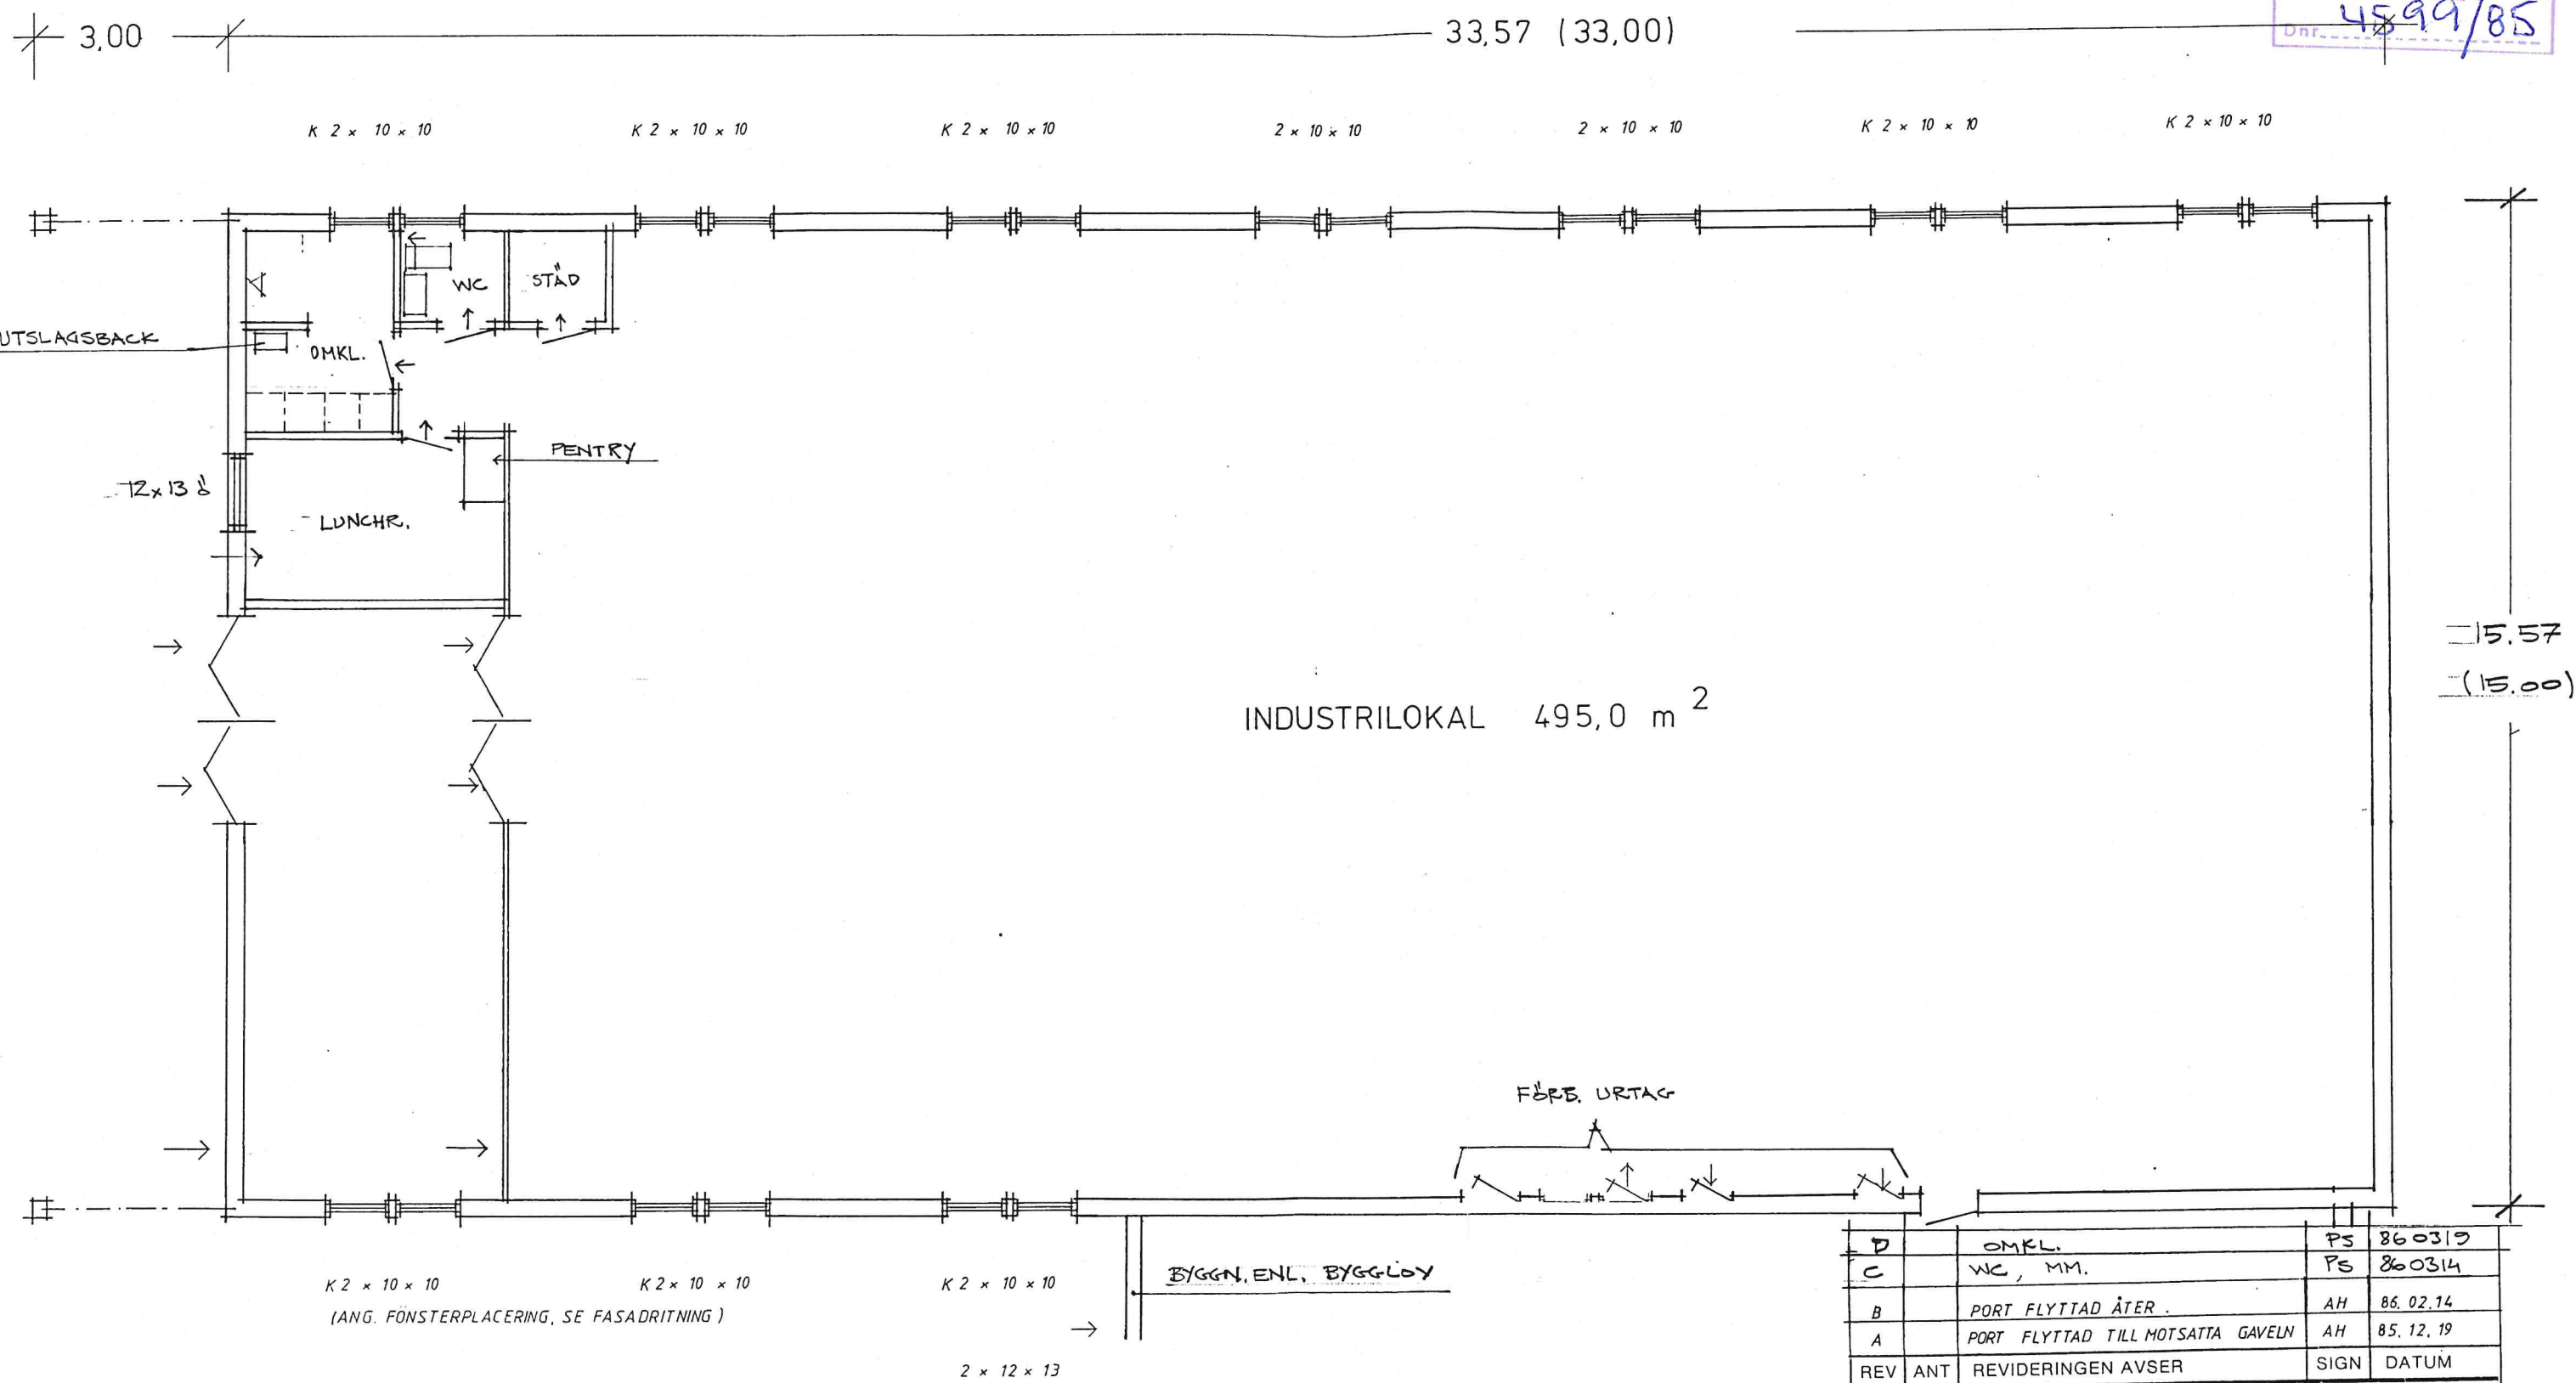

K 2 x 10 x 10 K 2 x 10 x 10
(ANG. FÖNSTERPLACERING, SE FASADRITNING)

2 x 12 x 13

BYGGN. ENL. BYGGLOV

FÖRB. URTAG

D	OMKL.	PS	860319
C	WC, MM.	PS	860314
B	PORT FLYTTAD ÅTER	AH	86.02.14
A	PORT FLYTTAD TILL MOTSATTA GAVELN	AH	85.12.19
REV	ANT	REVIDERINGEN AVSER	SIGN DATUM

vs ritad
och för
tecknat

Att denna ritning blivit av
Svenljunga Byggnadsnämnd den
1986-03-20 med villkor
enl. protokoll nr 1/86
S. fastställt;
betygar: *[Signature]*

Mjögäcks-Villan

Mjögäcks Entreprenad AB
Tel. 0325-341 80

RITAD	KONSTR	GRANSKAD
A. Hoffmann	A. H.	
MJÖBÄCK		
85.11.08	<i>[Signature]</i>	

Nybyggnad å Vallen Övre (3:2) 3:47
Svenljunga kommun.

BYGGHERRE: Mjögäcks Entreprenad AB.
510 60 ÖVERLIDA.

SKALA 1: 100

ARBETSNUMMER	RITNINGSNUMMER	REV
		D