Lokal 3715-2108

AREA, VOLYM
BTA 569.0 m²
BTV 2219.2 m3

FÖRKLARINGAR
RUMSAVGRÄNSNINGSLINJE

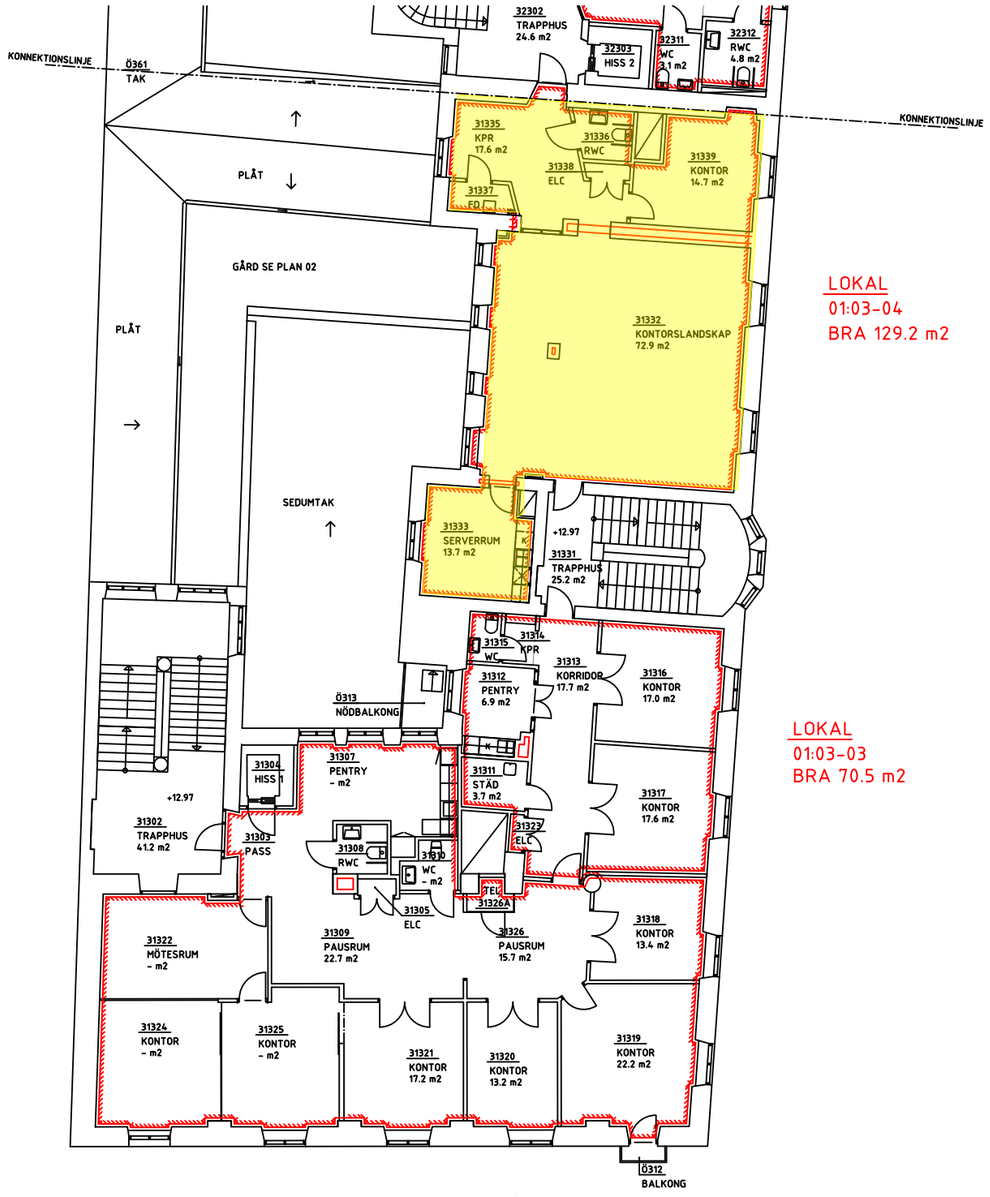

LOKAL
01:03-04
BRA 129.2 m2

LOKAL
01:03-03
BRA 70.5 m2

LOKAL
01:03-02
BRA 199,7 m2

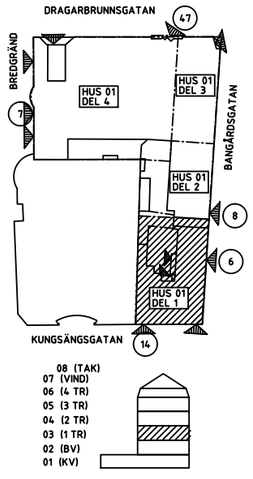

0 1 2 3 4 5 10 Meter

17.11.30

REV	ANT	ÄNDRINGEN AVSER	DATUM	SIGN
		RELATIONSHANDLING		

UPPSALA AKADEMIFÖRVALTNING
Box 121
751 04 UPPSALA
e-mail: ritning@uaf.uu.se
Tel. 018-471 75 00
Fax: 018-471 75 01
www.uaf.se

	PL		
X	A	IGAD	070 7286567
	K		
	W		
	V		
	E		
	L		
	B		

UPPDRAG NR	RITAD/KONSTR AV	HANDLÄGGARE
	IA	I.APPELQUIST
DATUM	ANSVARIG	
2022-11-09	I.APPELQUIST	

DRAGARBRUNN 30:5 UPPSALA
HUS 01 DEL 1
PLAN 03 (1 TR) +12,97
PLANRITNING LÄGENHETER

SKALA		NUMMER	REV
A1 1:100, A3 1:200	3715	A-48-11-01031	