




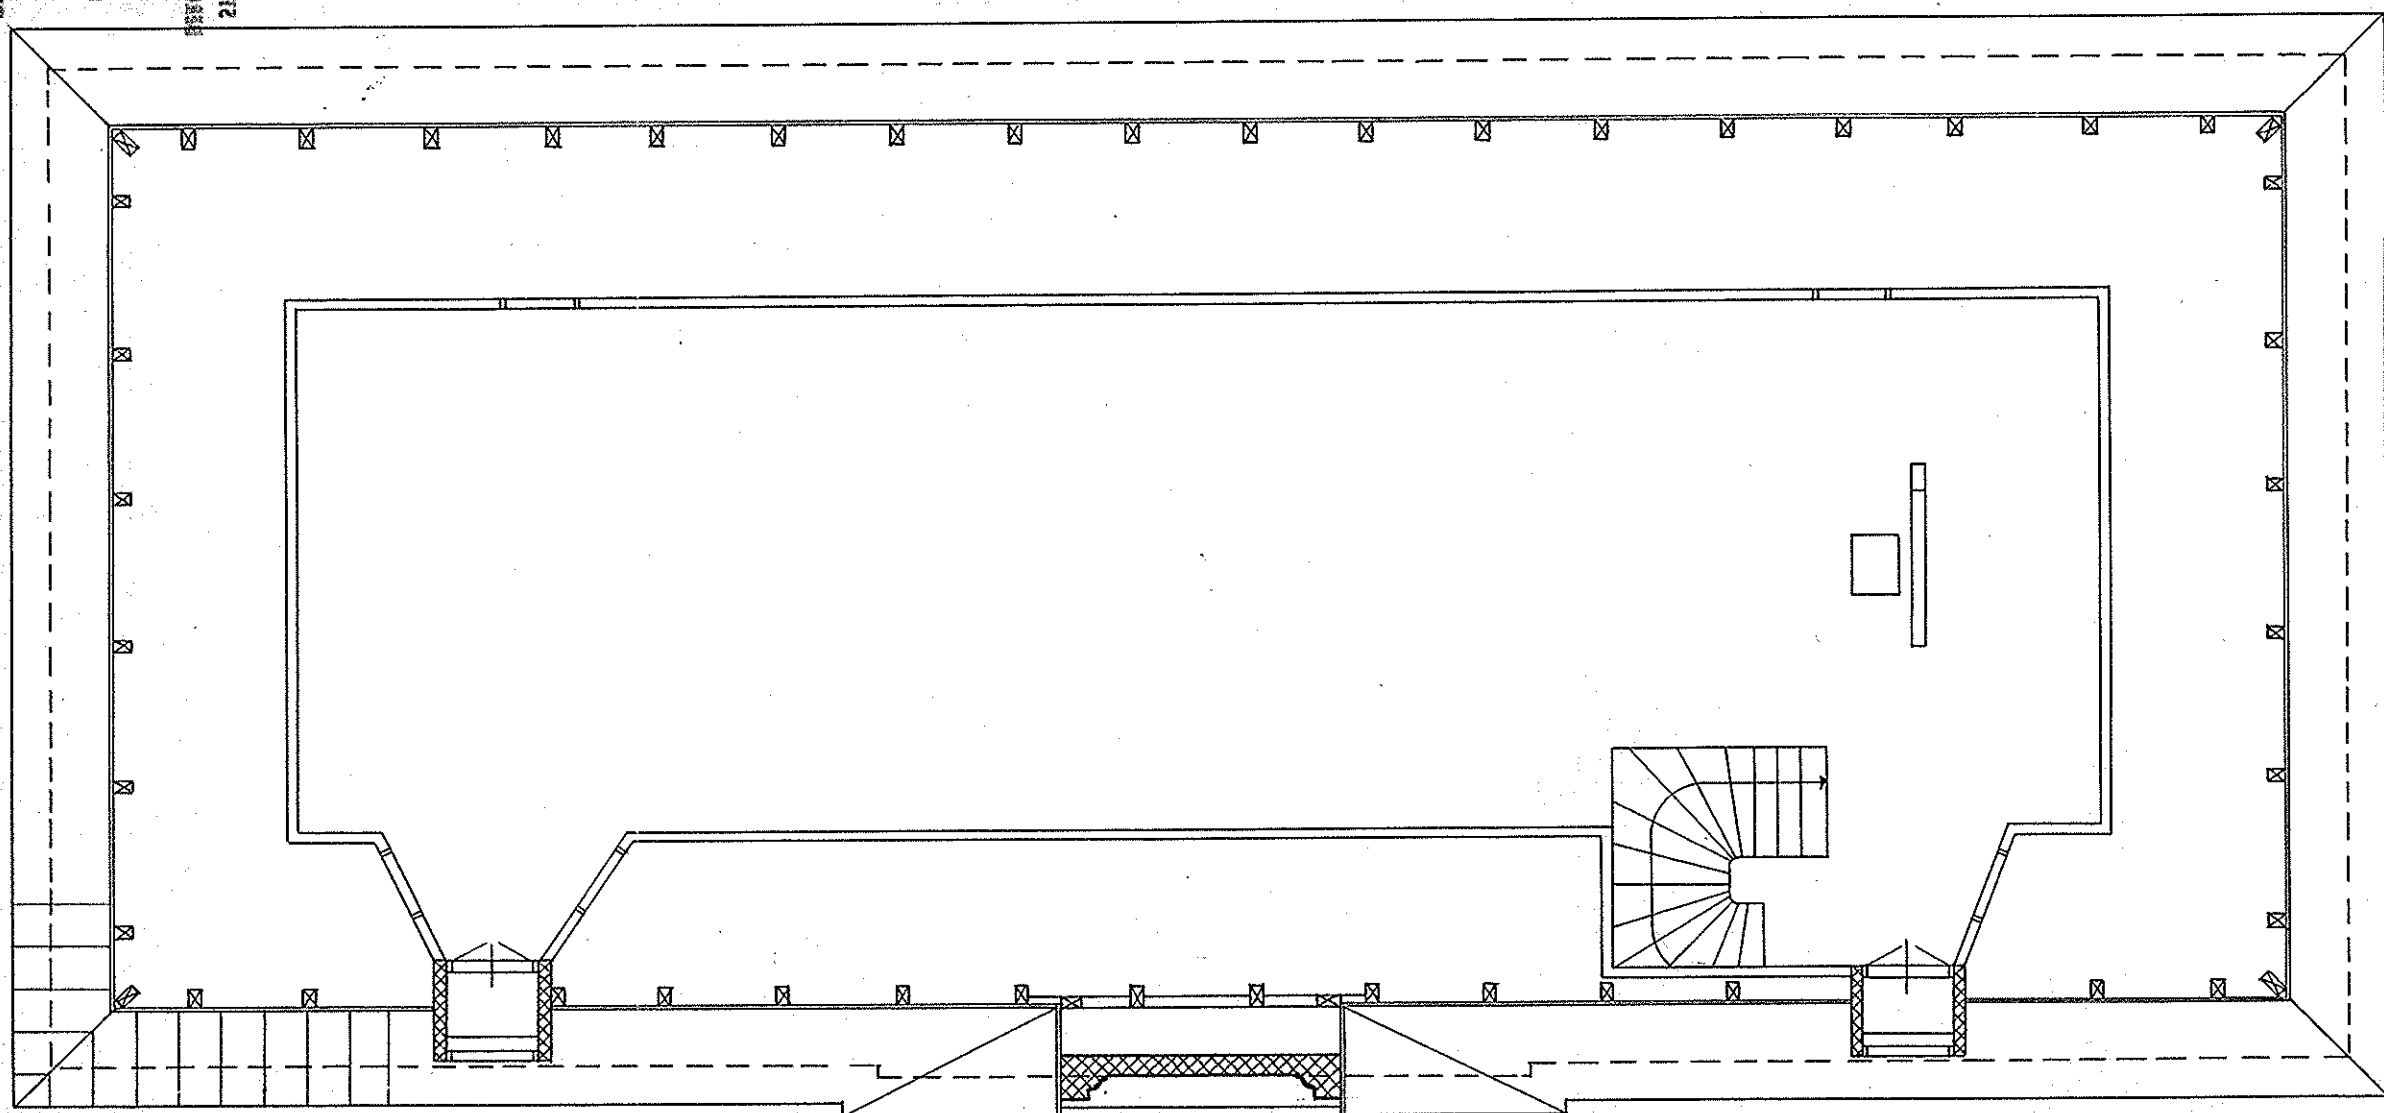


VINDSPLAN

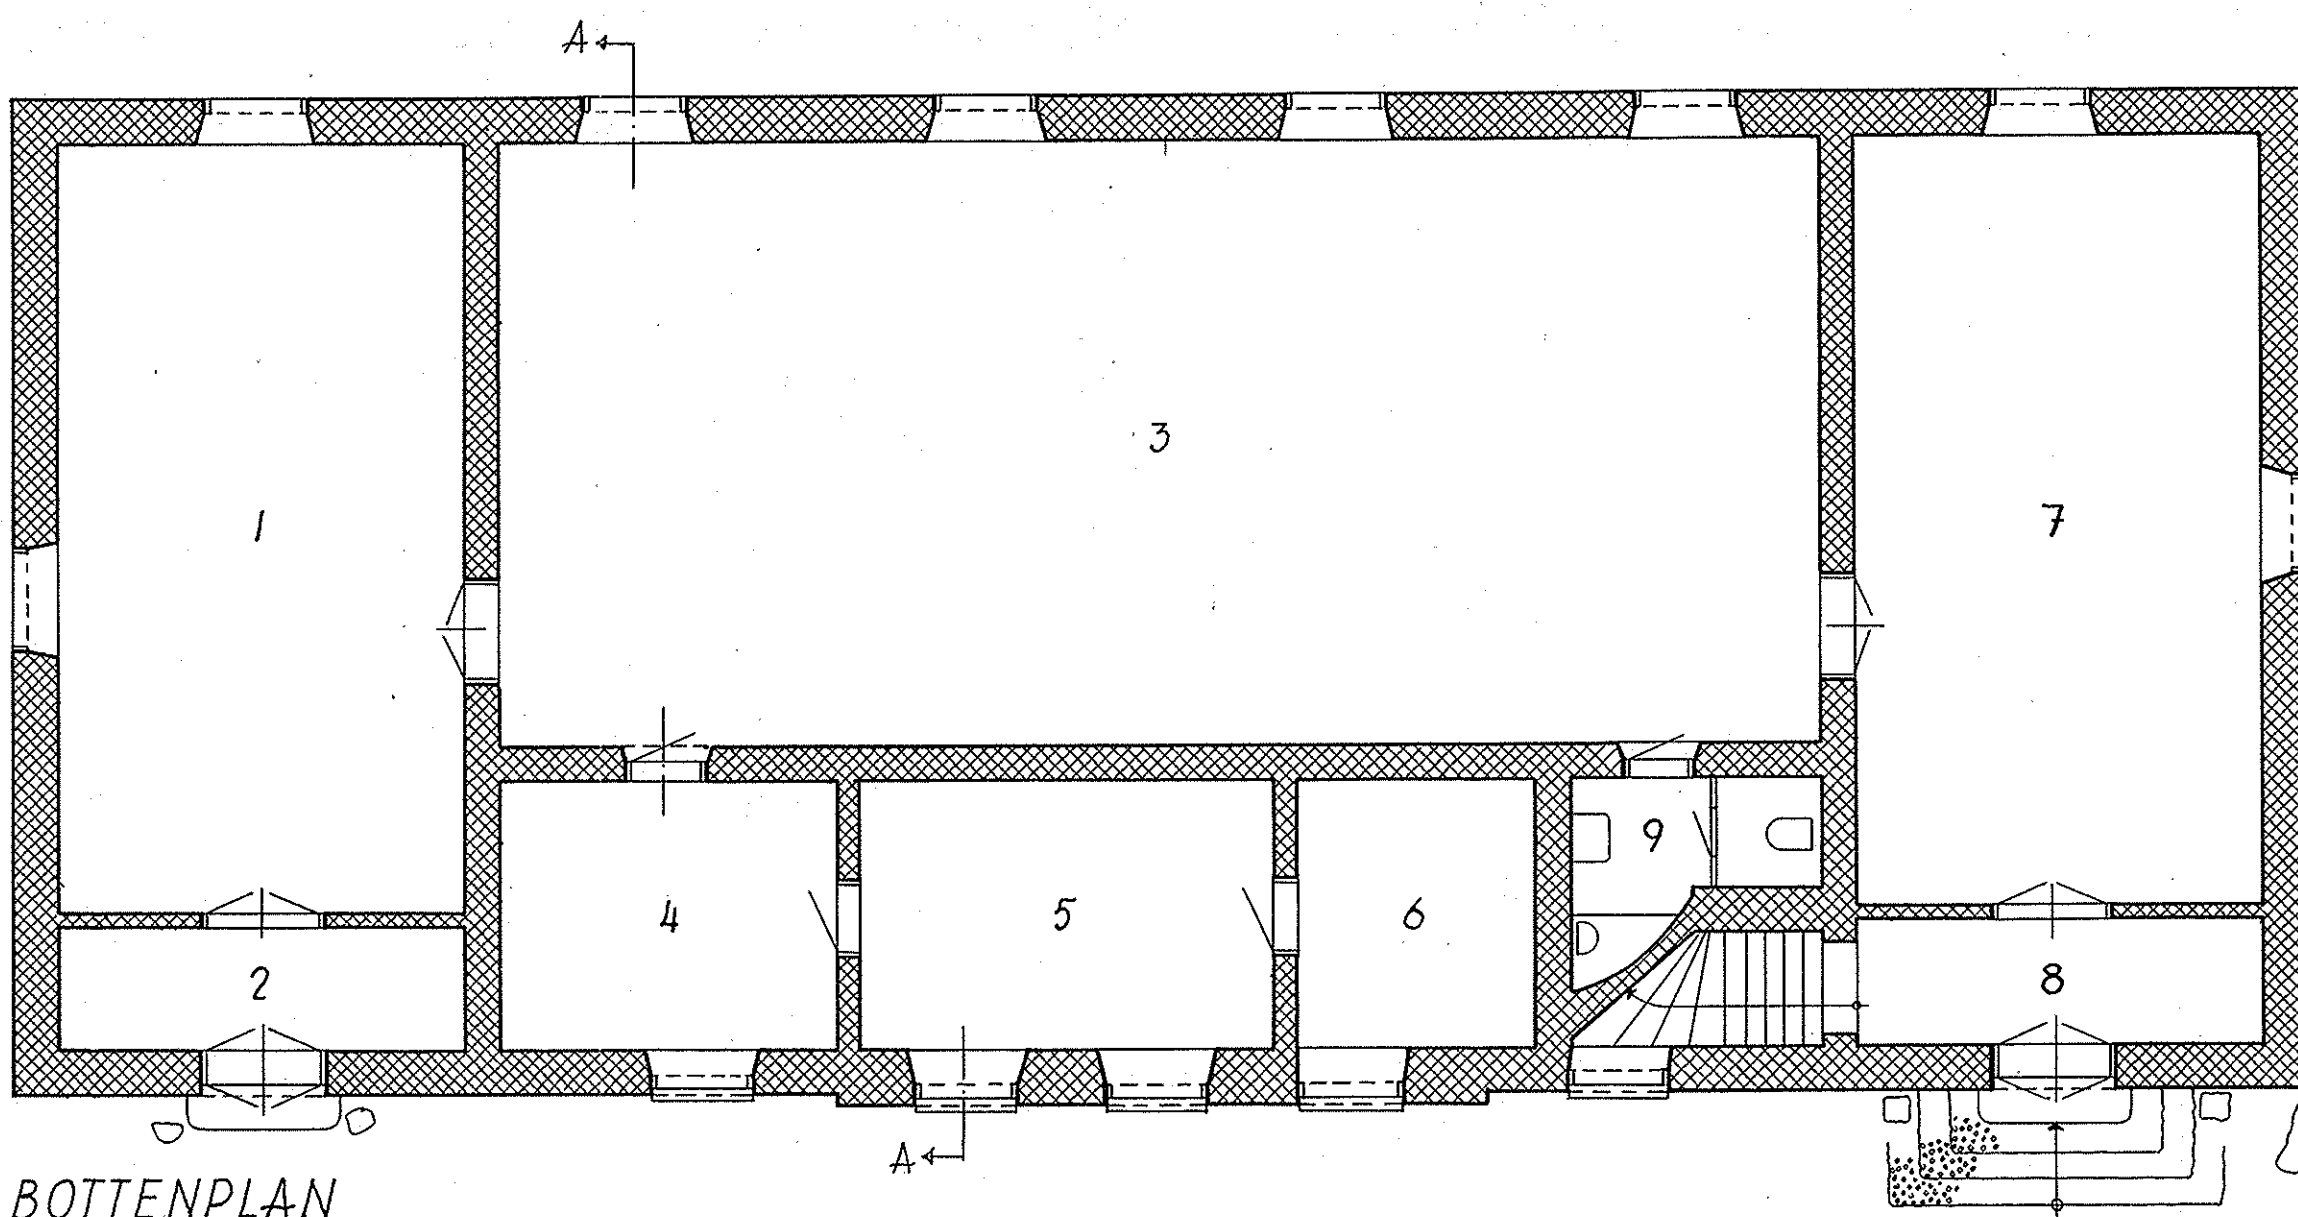

BOTTENPLAN

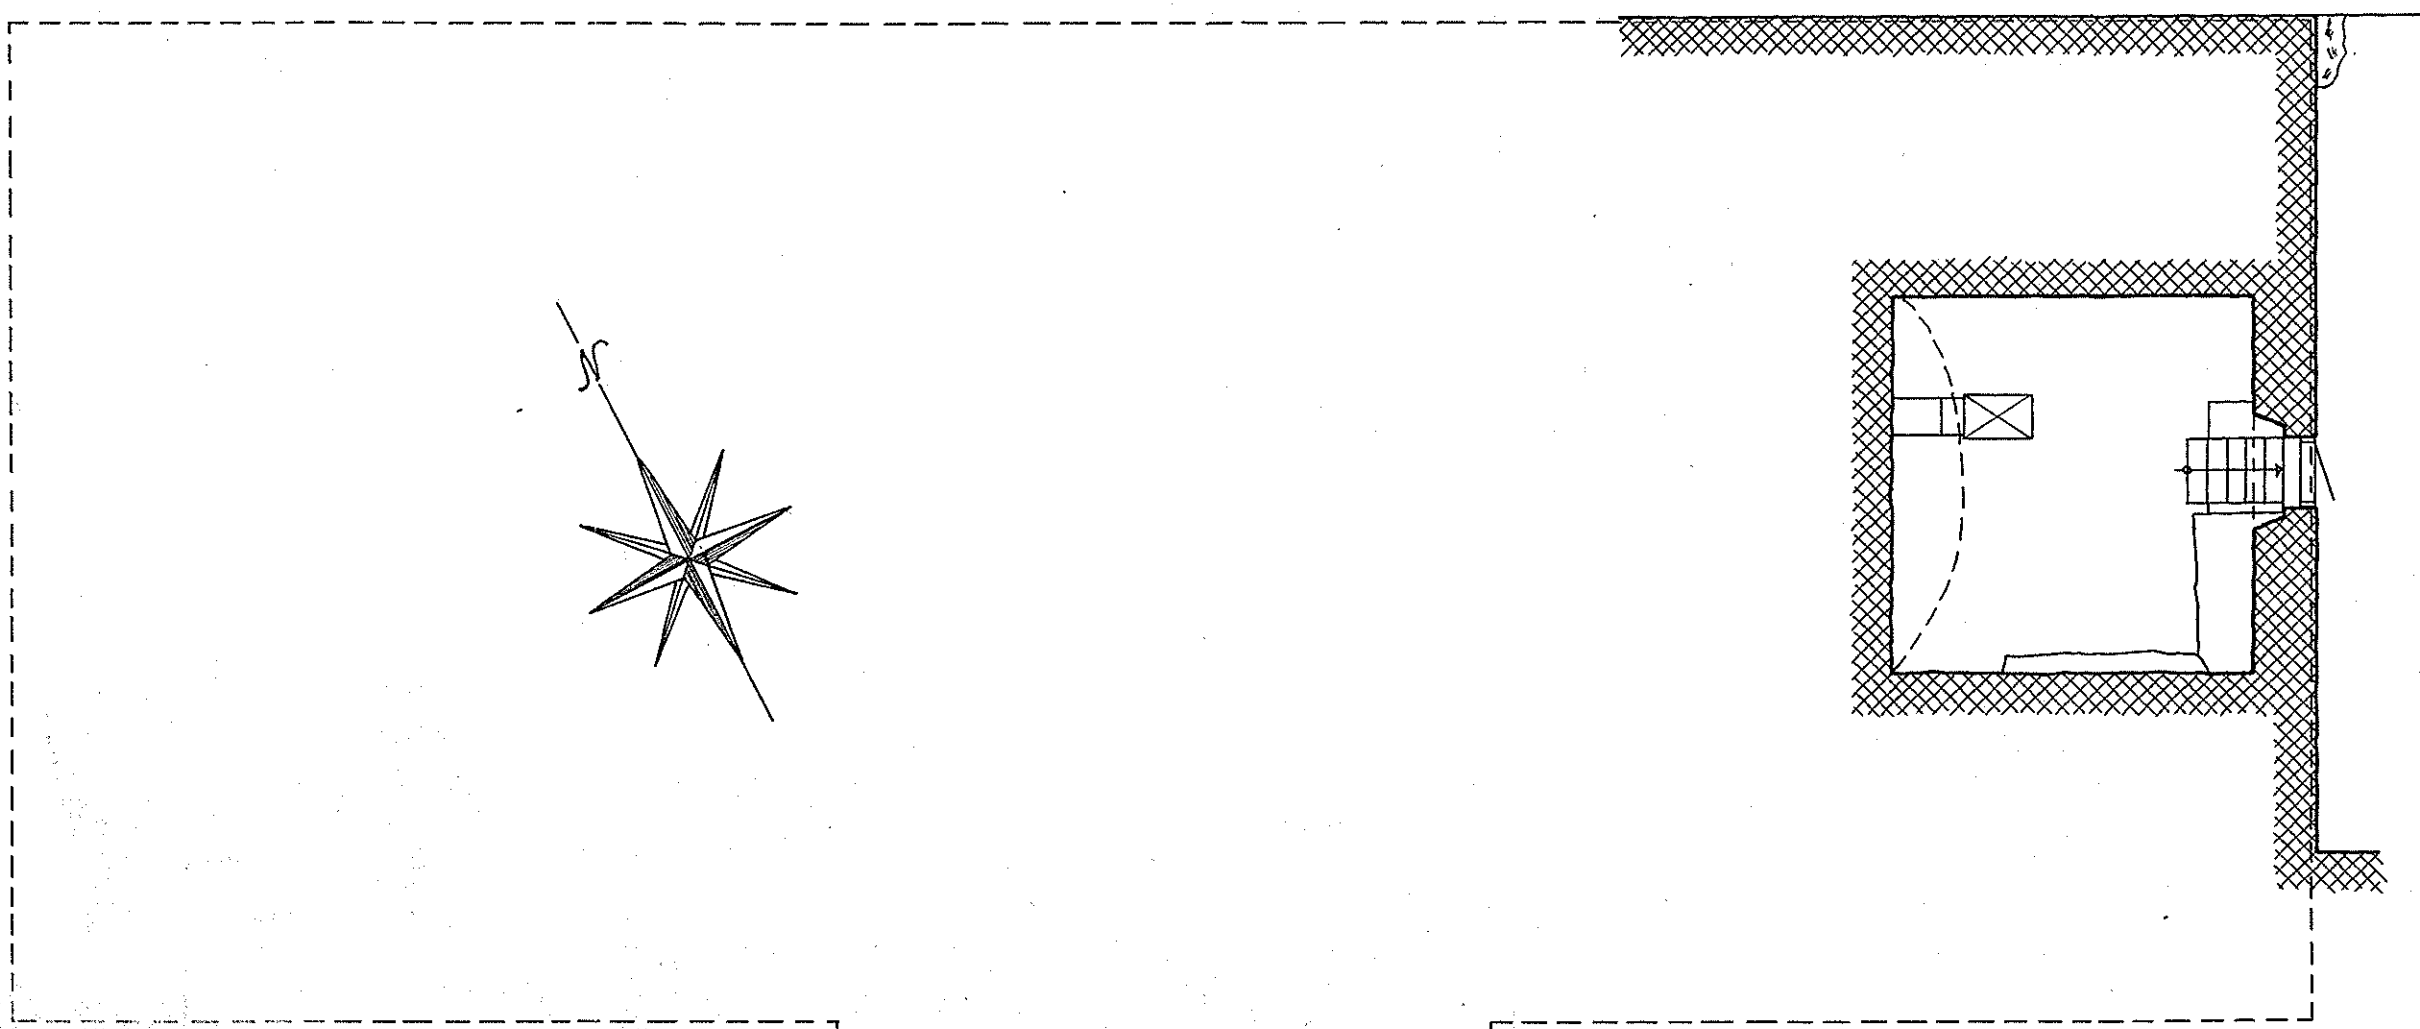

KÄLLARPLAN

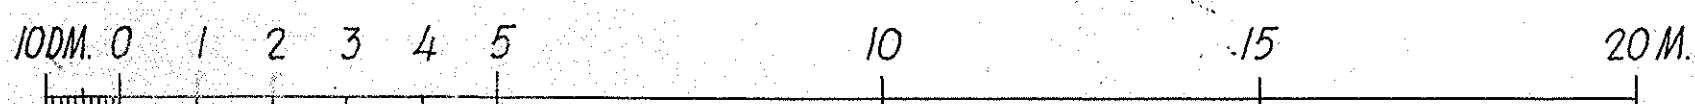

UPPMÄTT Ö UPPRITAT HÖSTEN 1942

John Söderberg

202

36