


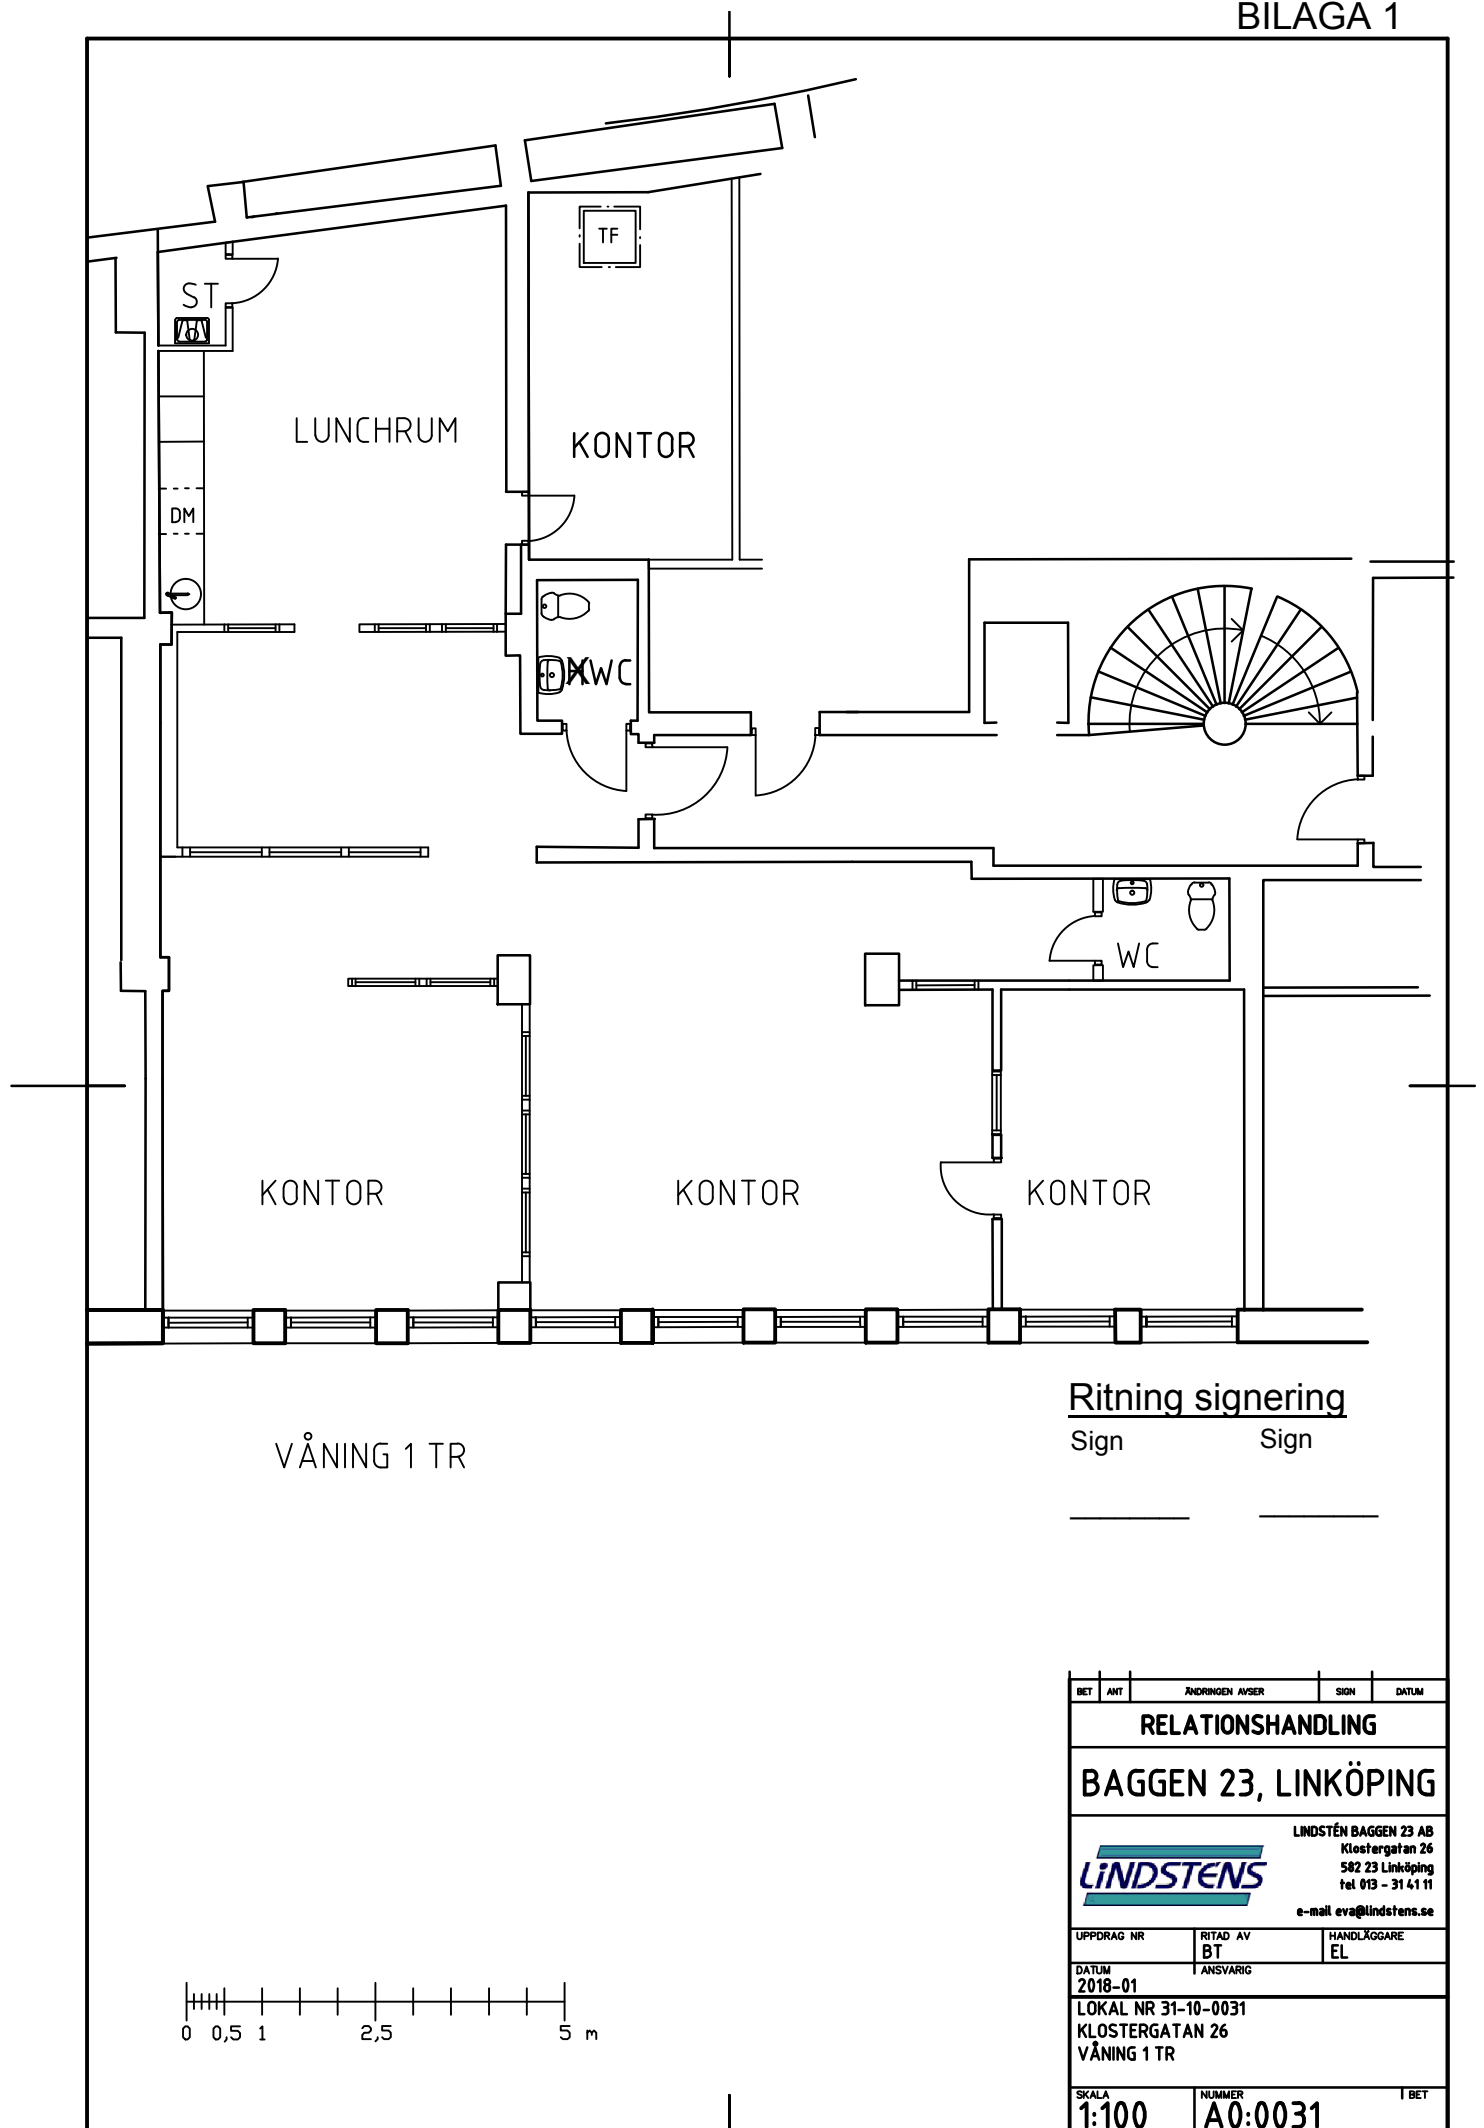

| BET                                                                                   | ANT               | ÄNDRINGEN AVSER | SIGN   | DATUM |
|---------------------------------------------------------------------------------------|-------------------|-----------------|---|-------|
| RELATIONSHANDLING                                                                     |                   |                 |   |       |
| BAGGEN 23, LINKÖPING                                                                  |                   |                 |   |       |
|  |                   |                 | LINDSTÉN BAGGEN 23 AB<br>Klostergatan 26<br>582 23 Linköping<br>tel 013 - 31 41 11<br>e-mail <a href="mailto:eva@lindstens.se">eva@lindstens.se</a> |       |
| UPPDRAG NR                                                                            | RITAD AV<br>BT    |                 | HANDLÄGGARE<br>EL   |       |
| DATUM<br>2018-01                                                                      | ANSVARIG          |                 |   |       |
| LOKAL NR 31-10-0031<br>KLOSTERGATAN 26<br>VÅNING 1 TR                                 |                   |                 |   |       |
| SKALA<br>1:100                                                                        | NUMMER<br>A0:0031 |                 |   | I BET |