


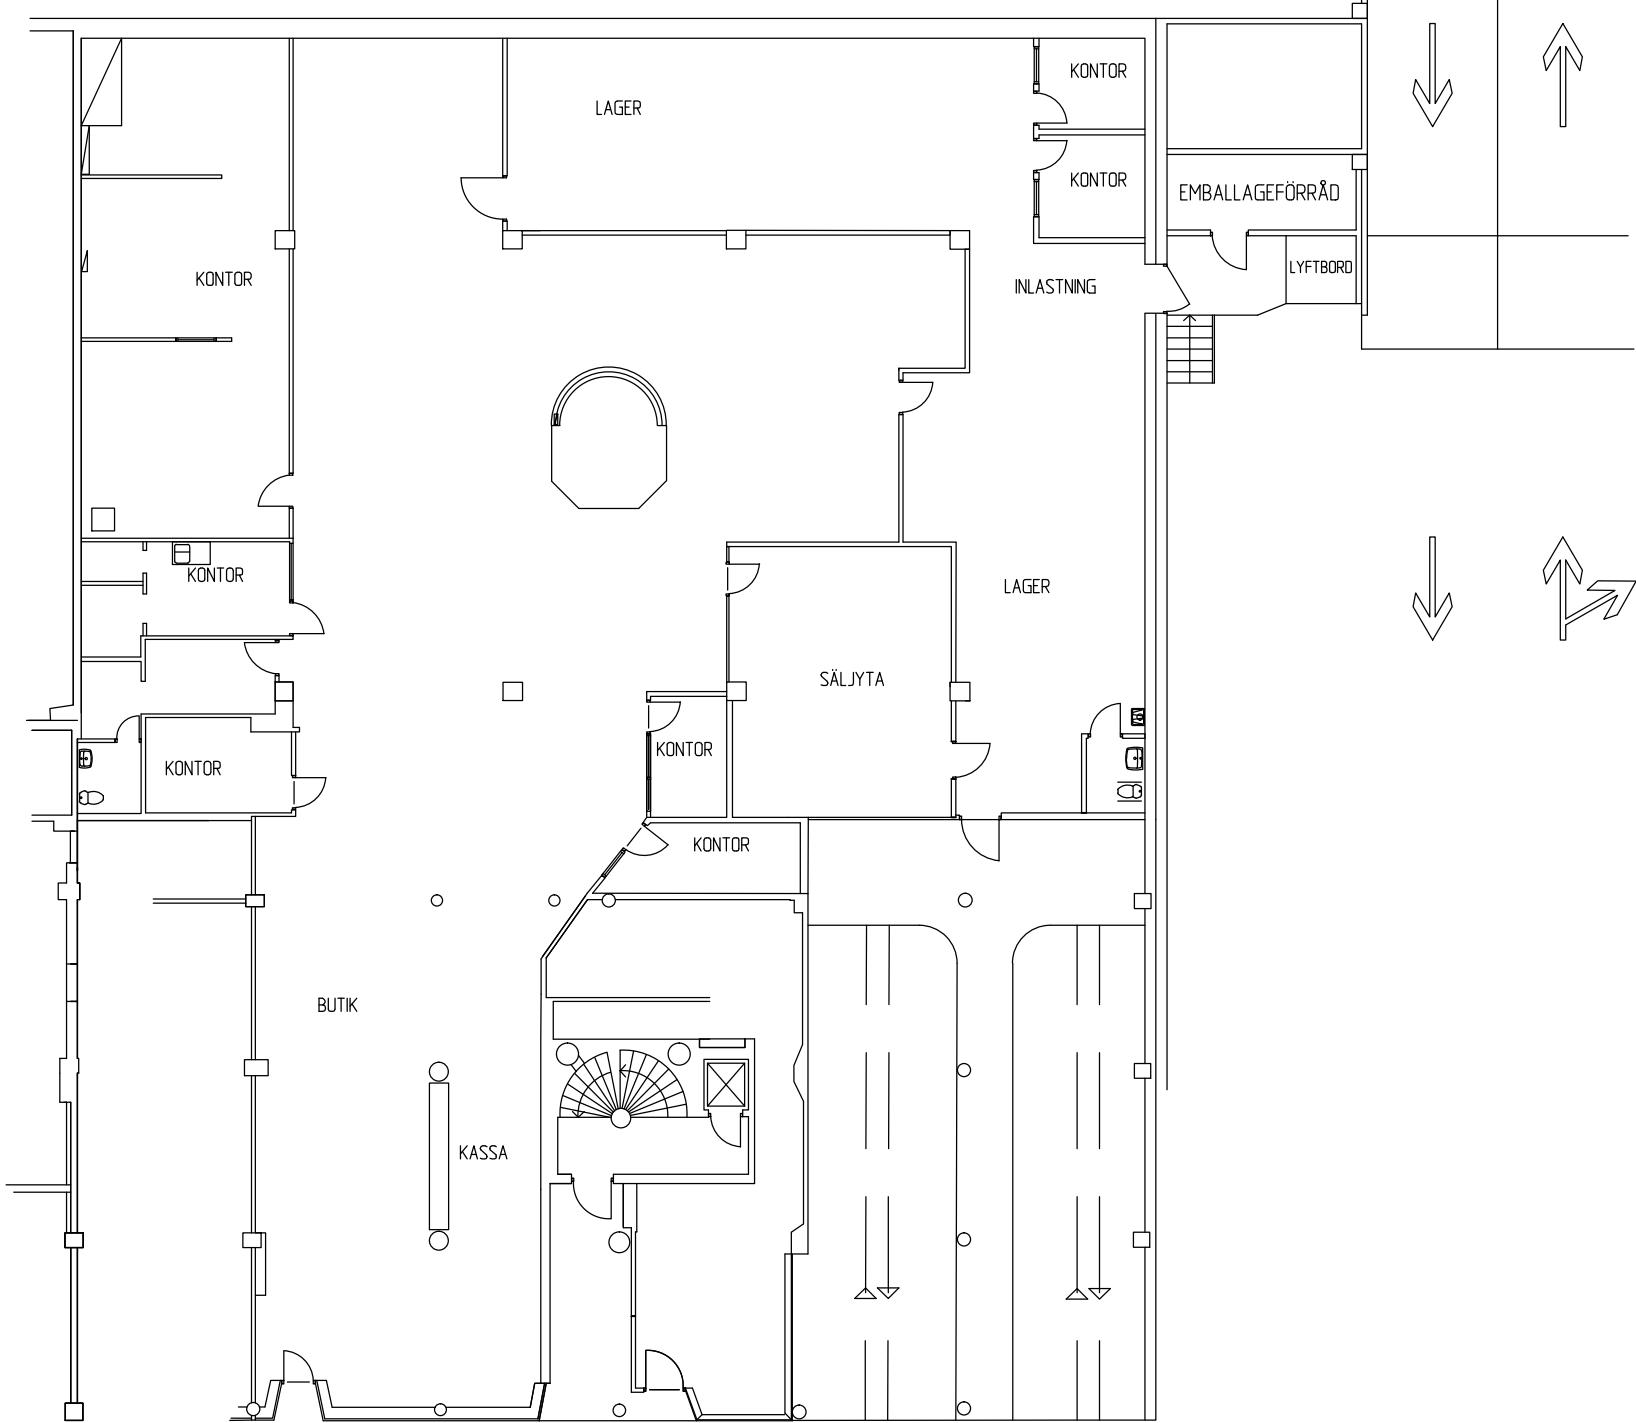

GATUPLAN

Klostergatan



|                                                                                       |          |   |      |       |
|---------------------------------------------------------------------------------------|----------|---|------|-------|
| BET                                                                                   | ANT      | ÄNDRINGEN AVSER                                                                                               | SIGN | DATUM |
| RELATIONSHANDLING                                                                     |          |   |      |       |
| BAGGEN 23, LINKÖPING                                                                  |          |   |      |       |
|  |          | LINDSTÉN BAGGEN 23 AB<br>Klostergatan 24<br>582 23 Linköping<br>tel 013 - 31 41 11<br>e-mail eva@lindstens.se |      |       |
| UPPDRAG NR                                                                            | RITAD AV | HANDLÄGGARE                                                                                                   |      |       |
| DATUM                                                                                 | BT       | EL   |      |       |
| 2009-09                                                                               |          | ANSVARIG   |      |       |
| LOKAL NR 31-10-0403                                                                   |          |   |      |       |
| KLOSTERGATAN 24                                                                       |          |   |      |       |
| GATUPLAN                                                                              |          |   |      |       |
| SKALA                                                                                 | NUMMER   |   |      | I BET |
| 1:200                                                                                 | A0:0403  |   |      |       |