




SEKTION A - A

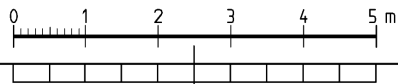

BET	ANT	ÄNDRINGEN	ÄVSKER	DATUM	SIGN
RELATIONSHANDLING					
LOKALISERINGSFIGUR					
 AKADEMISKA HUS					

C4:16					
AKADEMISKA HUS UPPSALA AB www.akademiskahus.se			UPPDRAG NR	RITAD AV	HANDLAGGARE
			10-02	MK	
			ANSVARIG		
			M.KUIPER		
			KONSULT	A-sidan arkitektkontor AB	
			DATUM		REV./REL. DATUM
REGISTERFASTIGHET			2011-05-17		
ULTUNA 2:23			SEKTION A - A		
ANLÄGGNINGEN					
C0004016					
HUSDEL		PLAND	ANSV. PART		
			A		
REGISTERINGSNUMMER			FORMAT	SKALA	NUMMER
			A1	1:50	A 30:1010
					BET

REF: \MODELL\SEK.dwg

LAGER: SB11

PLB: 2011-5-18 14:13 C:\UPPSALA\ARKIV\0004016\VA\RITEP\A30-1010.DWG SUSANN NYSTRÖM