


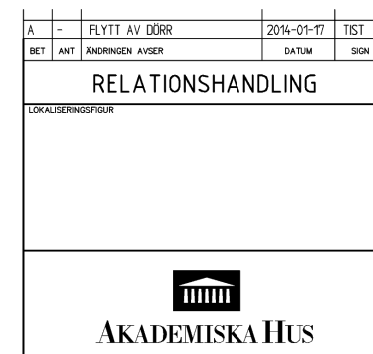

C4:16						
AKADEMISKA HUS UPPSALA AB www.akademiskahus.se		UPPDAG NR 10-02		RITAD AV MK		HANDLÖGGARE
		ANSVARIG M.KUIPER				
		KONSULT A-sidan arkitektkontor AB				
		DATUM 2011-05-17		REV./REL. DATUM 2014-01-17		
REGISTERSTÄKTIGHET ULTUNA 2:23 ANLÄGGNINGENR C0004016		PLAN 2, BOTTENPLAN				
HUSDEL		PLAN 02	ANSV. PART A			
REGISTRERINGSNUMMER		FORMAT A1	SKALA 1:50	NUMMER A 30:1021		BET

PLO:	2014-1-17	15:13	D:\UPPSALA\ARKIV\CO004016\A\RITDEF\A30-1021DWG	TIMOTHY STAHL
------	-----------	-------	--	---------------