


Gamla Tuvelögen 15, Gbg

ytg: ~ 180 m²

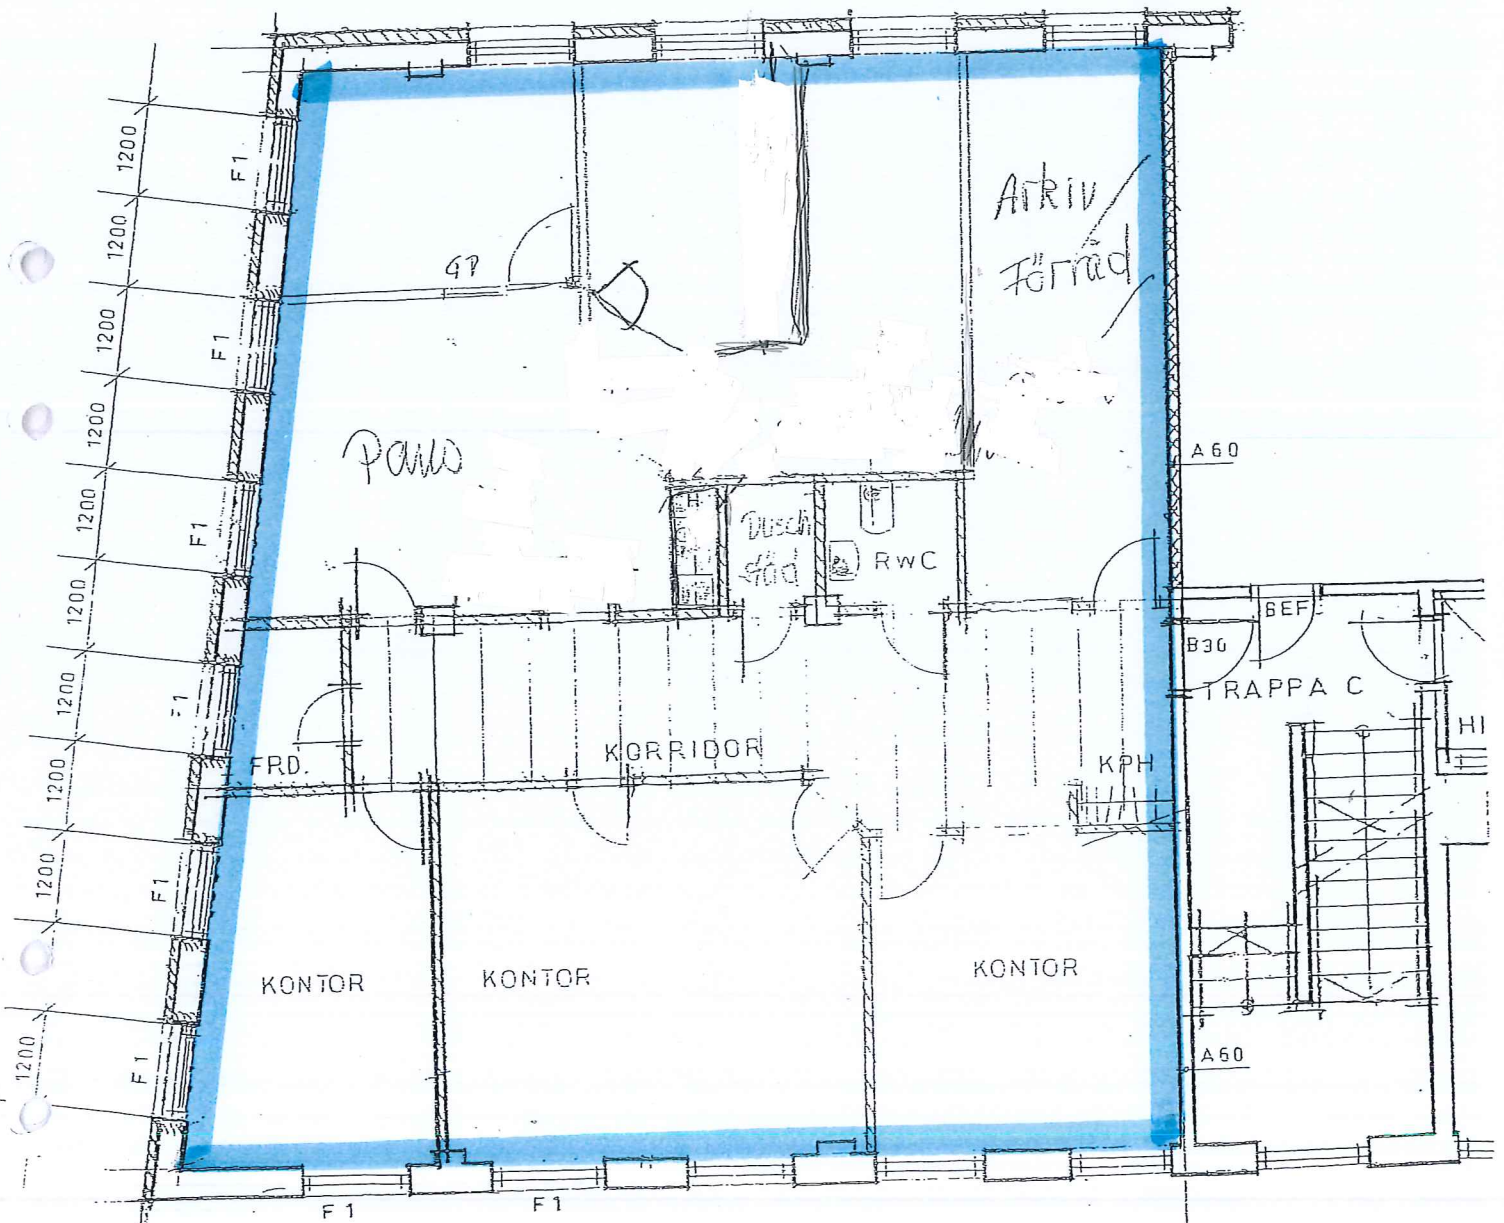

PLAN VÅN. 1 TR. - NORRA DELEN 1:100