

FÖRKLARINGAR

BRANDSKYDD

BYGGNADEN UTFÖRES SOM BRANDSÄKER BYGGNAD

TRAPPHUS, SOPRUM, FLÄKTRUM, UTFÖRES SOM EGEN BRANDCELL

— — — BETECKNAR BRANDCELLSAVGR.

YTSKIKT PÅ TAK OCH VÄGGAR UTFÖRES I KLASS I


RÖKEVAKUERING AV HUVUDTRAPPHUS VIA RÖKLUCKA I TAK, MANÖVERANORDNING I ENTREPLAN

BP-BRANDPOST MARKERAS ALLT EFTER-SOM HYRESGÄSTER ÄR UTSEDDA


NÖDUTRYMNINGSVÄGAR FÖRSES MED NÖDBELYSTA SKYLtar SAMT UTFÖRES MED NÖDBELYSNING

Del som berörs av bygglov.

Distributionslager för Gestetner. Tillgång till pausutrymme och RWC finns i Gestetners lokaler i entréplanet.

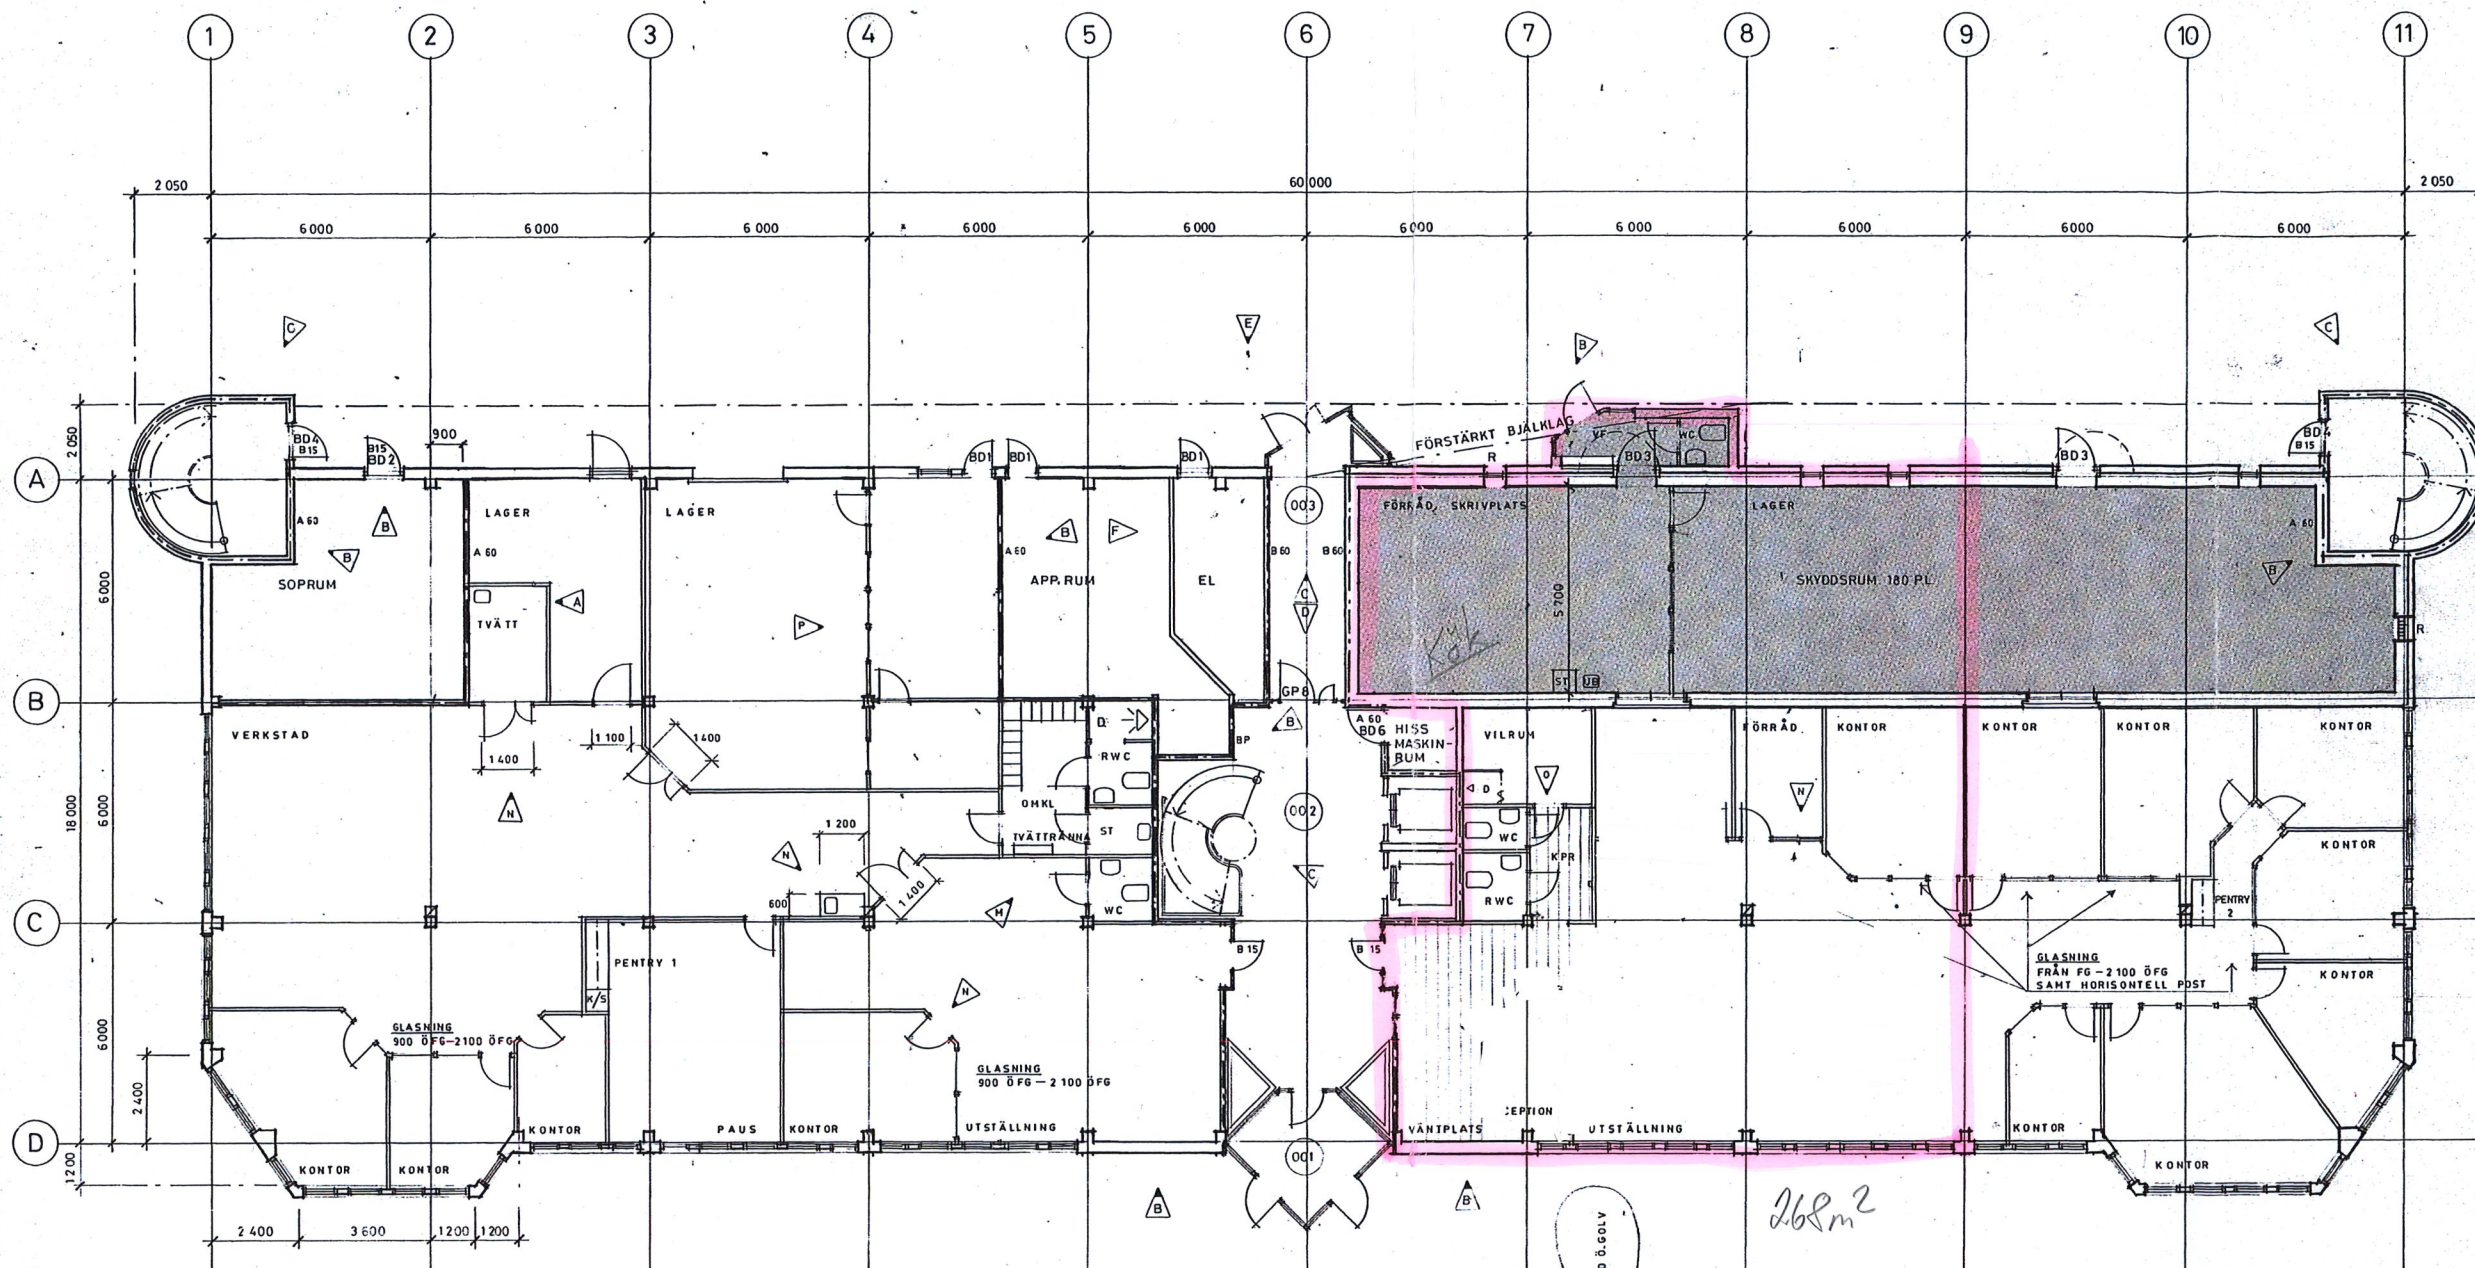

PLAN AV ENTRÉVÅNING

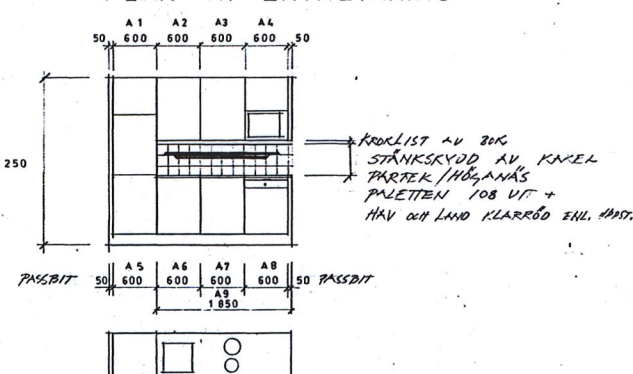


PENTRY 1

- X1 SKÅP ÖVER KYL/SINK 950 VÅ
- X2 VÄGGSKÅP SF 6:1 VÅ
- X3 VÄGGSKÅP SF 6:1 HÖ
- X4 MIKROVÅGSKÅP NF 4061 MONTERAD I VÄGGSKÅP SF 6:1 HÖ (SKÅPLUCKA ANPASSAS)
- X5 KYL/SINK RP 1345 VÅ
- X6 DISKBEHÅLLAR SF 5:3 VÅ
- X7 BÄNKSÅP FÖR SPISHÄLL E 61 HÖ
- X8 BÄNKSÅP MED LÅDA E 5:4 HÖ + UTDRAGSKIV (30K)
- X9 BÄNKSÅP LAMINAT 40 VIT MED PASTORERAD FRANKANT + INSATSLÅDA GUSTAVSBERG GI 80 + SPISHÄLL CC 504 + CP 311

PENTRY 2

- X1 VÄGGSKÅP SF 6:1 VÅ
- X2 VÄGGSKÅP SF 6:1 HÖ
- X3 DISKBEHÅLLAR SF 5:3 VÅ
- X4 BÄNKSÅP SF 5:1 HÖ
- X5 BÄNKSÅP LAMINAT 40 VIT MED PASTORERAD FRANKANT + INSATSLÅDA GUSTAVSBERG GI 80
- SKÅP FABR. HÄRRODAL (S-HÖJD)
- SKÅPLUCKOR MÅLAD VIT OSO2-Y, HÅNDTAG 71/4 30K
- SOCKEL VIT
- UTVÄROR FABR. ELECTROLUX

IORDNINGSTÄLLT SKYDDSRUM

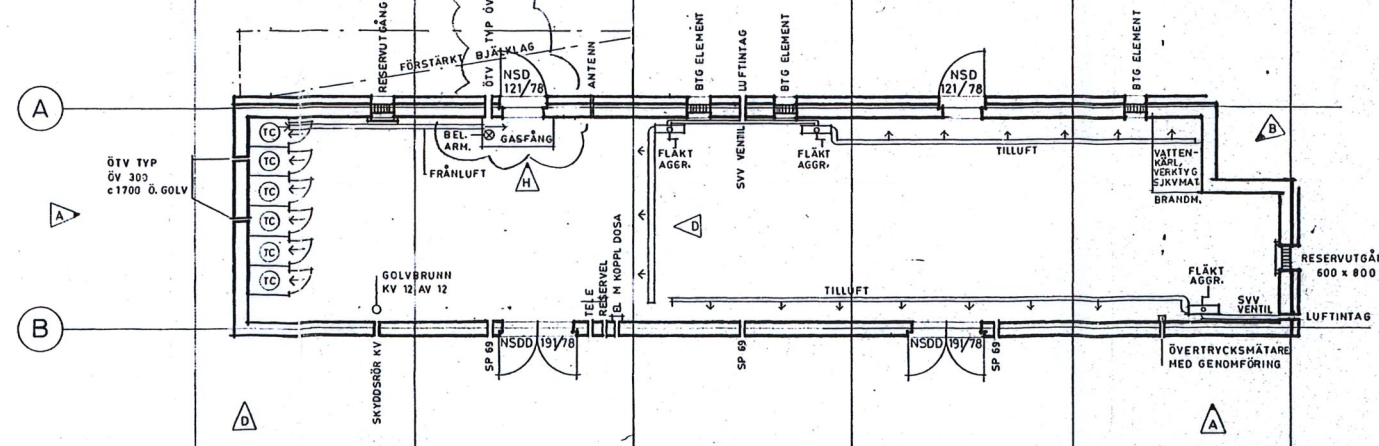

Q	INREDNING TILLBYGGNAD	B OK	89 11 08
P	INREDNING	B OK	89 04 07
O	DÖRRSLAGNING I VILRUM	B OK	89 04 03
N	ALLH.	B OK	89 03 22
H	OKKL, ST, WC OMSIDR.	B OK	89 03 17
L	PENTRYUPPST.	B OK	89 03 16
K	KONTORSINREDNING	B OK	89 03 10
I	INR LINJE 1 S	B OK	87 12 22
H	GAS F., ÖTV, BELYSN.	B OK	87 04 23
G	DÖRRLIT.	B OK	87 02 19
E	EL DÖRRAR TILL UTSTÄLLNING	B OK	87 01 23
E	EL APP. RUM FÖRSTÄRKT BJÄKLÄG	B OK	86 10 25
D	DÖRR I VINDFÄNS SKYDDSRUMSVÄGG, TILLFÜT FÖNSTERINDELNING	B OK	85 08 25
C	SLUSS TRAPPOR, LOFTGÅNG	B OK	86 08 08
B	UTRYMNINGSSTRAPPORNA FÖRSTÄRKT BJÄKLÄG, BP SOPRUMSDÖRR, VÄGG FAST FÖR FÖNSTER BÅDA SIDOR AV ENTRE	B OK	86 05 30
A	SKYDDSRUMSVÄGG, SKYDDSRUMSINREDNING	B OK	86 08 08
REG. ANT.	REGISTRERINGENAVSER	SKN.	DATUM

ELLSINGER
ARKITEKTKONTOR AB
EBBE LIEBERATHSGATAN 25
412 65 GÖTEBORG
TELEFON 031-81 09 70

HANDLAGGARE
BENG-ÖVE KROOK
GÖTEBORG 1986-05-12

RIT
B-OK

ARBETSNR
86.22

KODTYP POS
A 30:01

RITNINGSSUMMER
A 30:01

REG.
q

BÄCKA 123 15 I KV DEGERÖN
GÖTEBORG
NYBYGGNAD AV KONTOR

PLAN ENTRÉVÅN. SKALA 1:100