


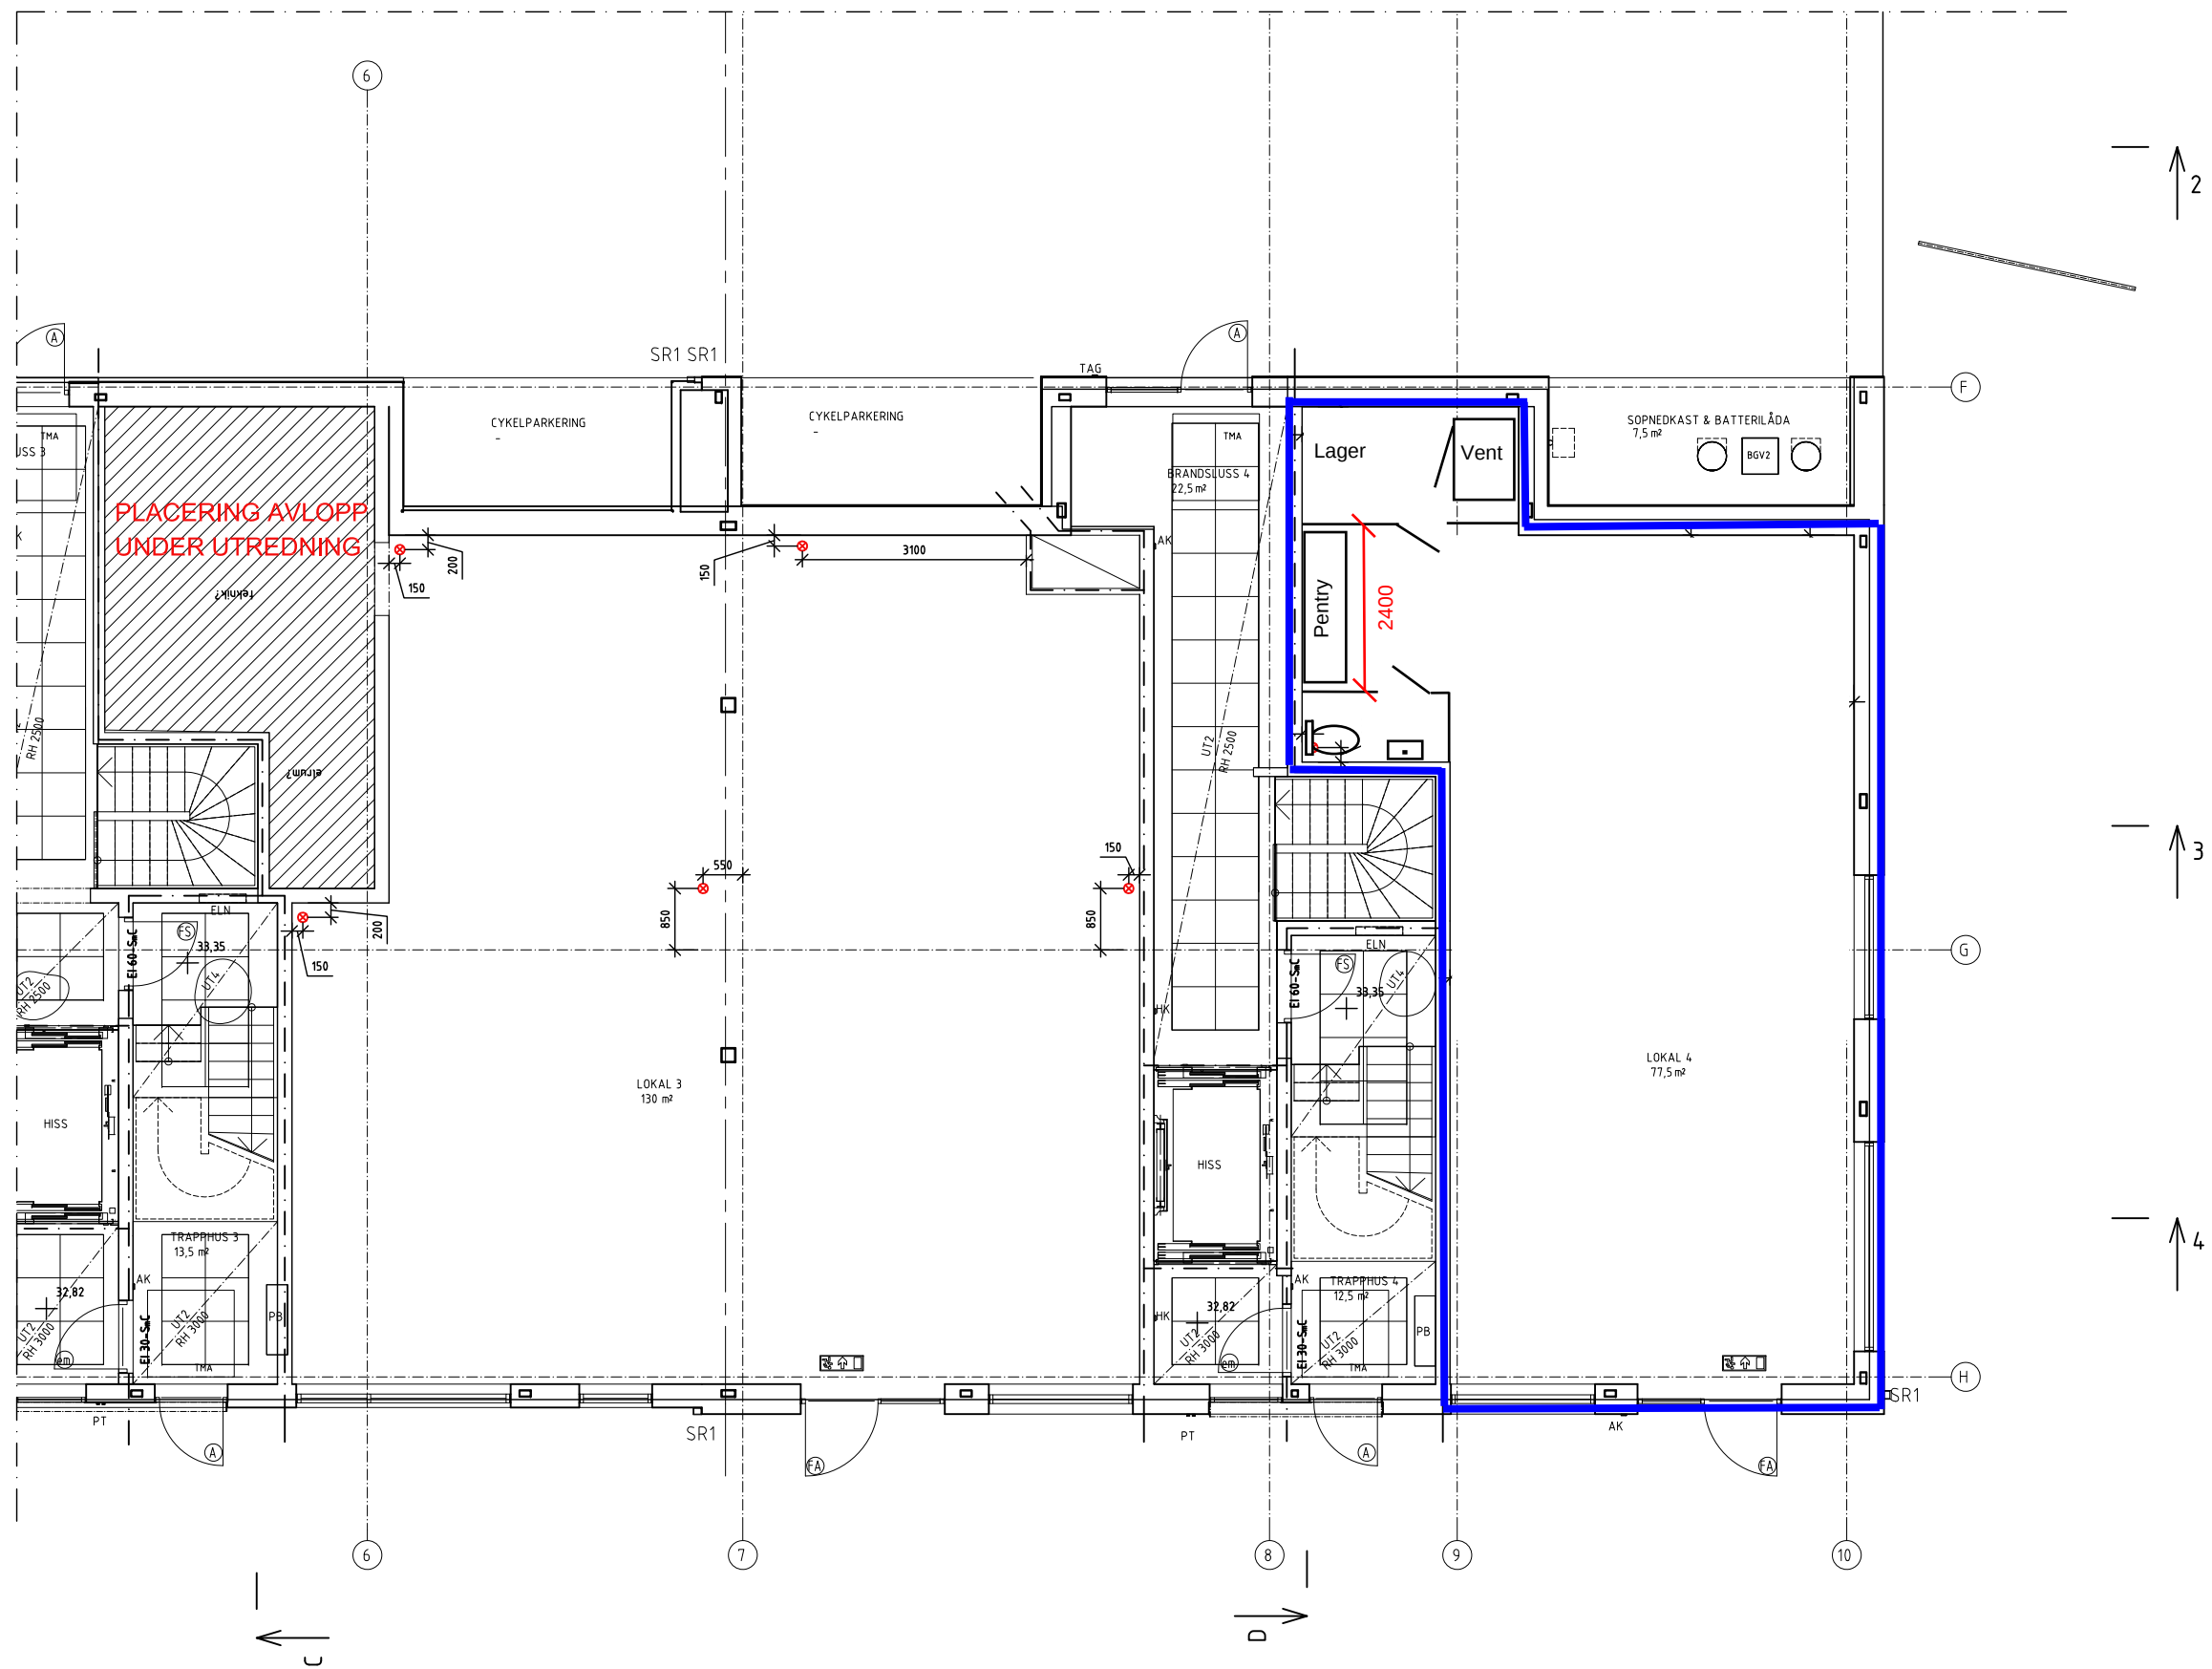

AVLOPPSAVSÄTTNINGAR DIA 110MM

BRF HOVÅS PARK
PLAN 10 DEL 2 av 2 - FÖRSLAG AVSÄTTNINGAR AVLOPP
RUNDLÖF BJÖRLING ARKITEKTUR AB
SKALA 1:100 (A3)
DATUM: 2017-03-07
UNDERLAG: LILJEWALL ARKITEKTER FHK DAT. 2016-11-25