Plot 08-OCT-2001 10:21:00

LOKAL
01:03-04
BRA 531.8 m²

LOKAL
01:03-01
BRA 367.1 m²

AREA, VOLYM
BTA 1914.2 m²
BTV 6959.0 m³

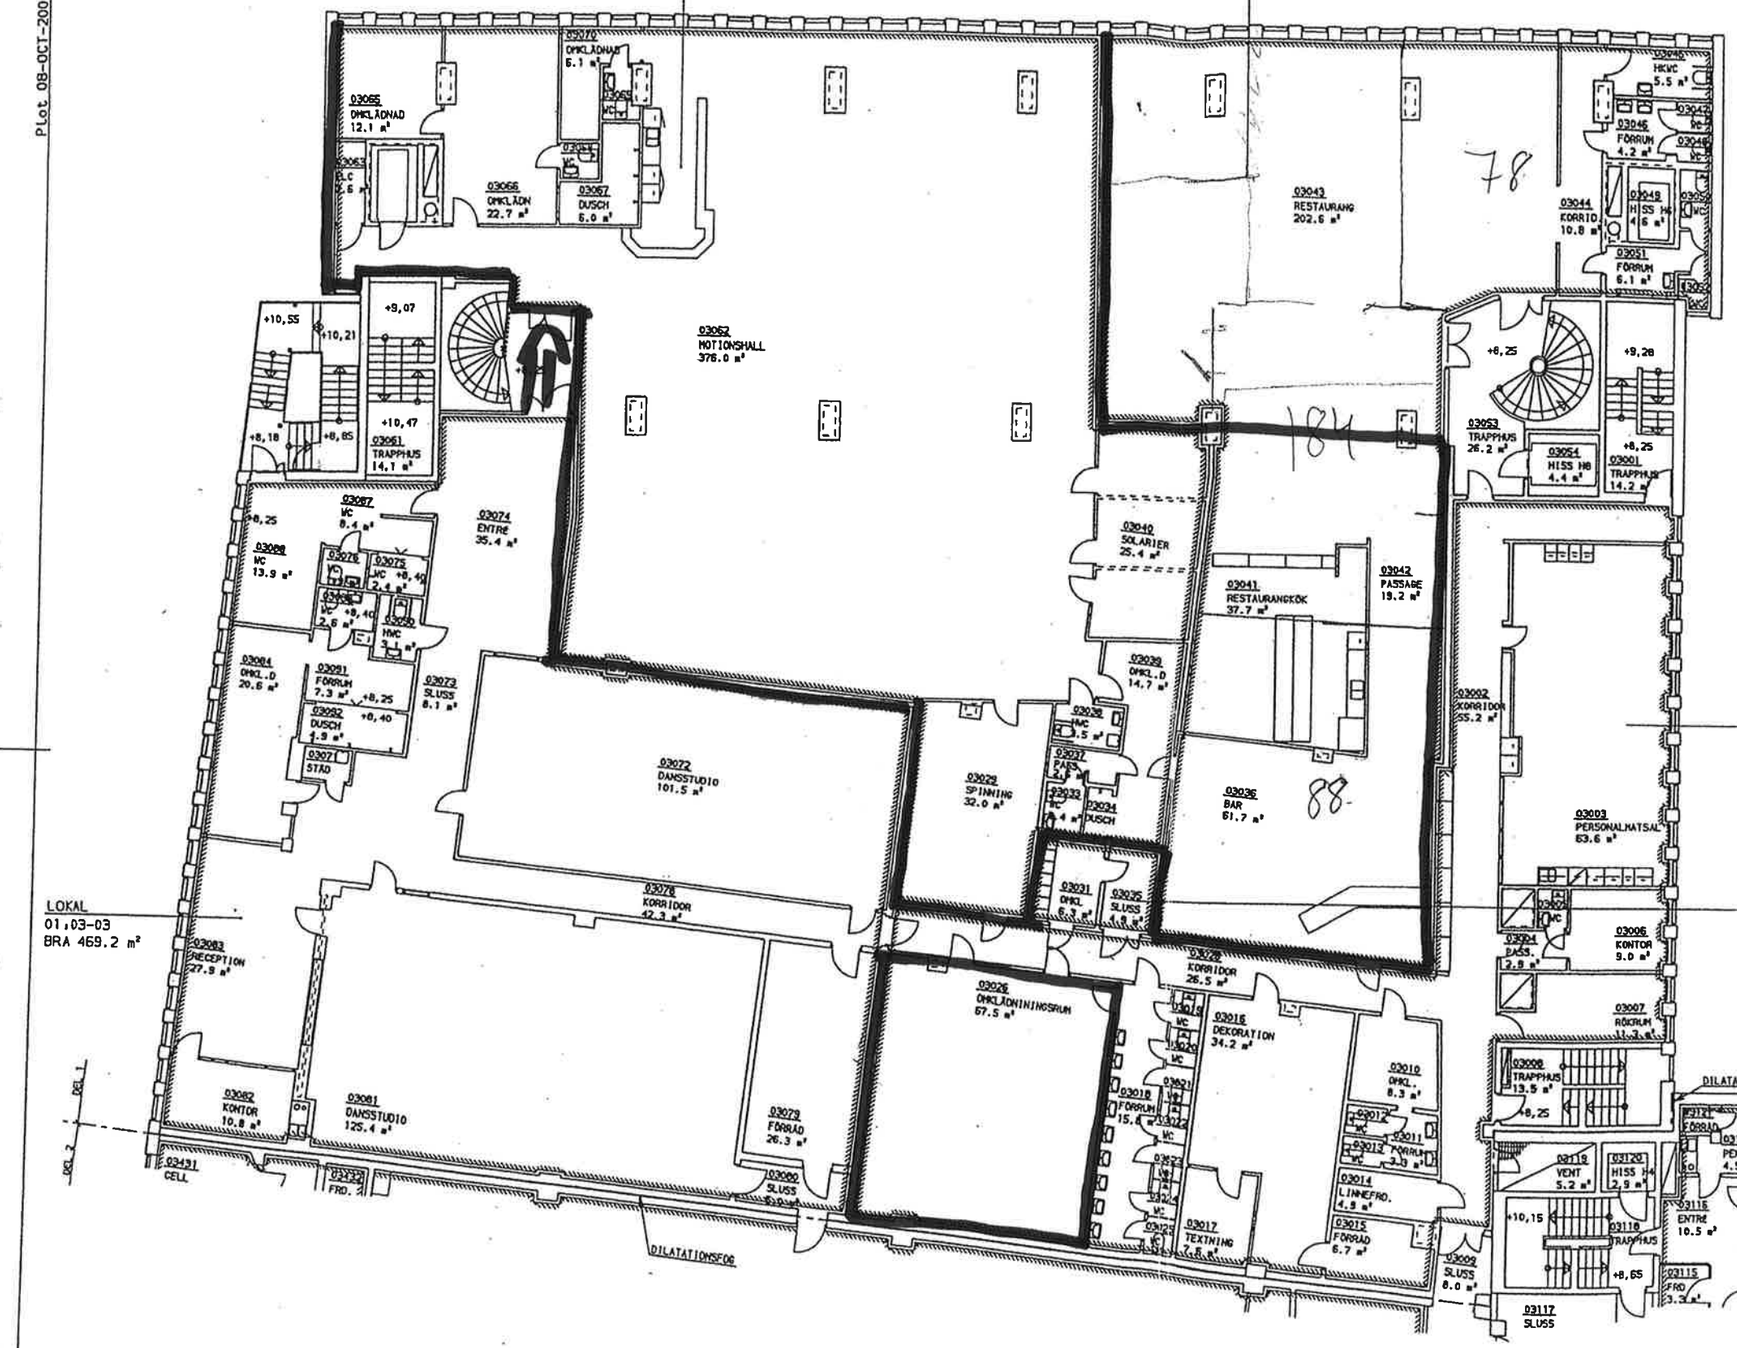

LOKAL
01:03-02
BRA 347.8 m²

LOKAL
01:03-03
BRA 469.2 m²

LOKAL
01:03-10
BRA 11.6 m²

LOKAL
01:03-05
BRA 138.1 m²

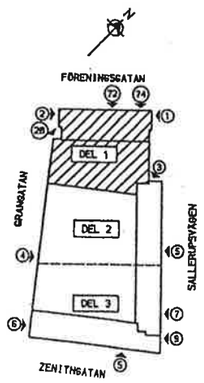

0 1 2 3 4 5 10 Meter

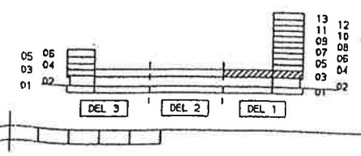

BET	ANT	ÄNDRINGEN AVSER	DATUM	SIGN
A	1	BETR.L. 01:03-01,01:03-03 OCH 04	01.03.18	ED

RELATIONSRITNING

RELATIONSRITNING UPPRÄTTAD AV
SAMARK Ark & Design AB
Tel 040-36 30 00 FAX 040 97 88 74

SKANSTORNET
Fabrikspalen 13 · Box 53101 · 400 15 GÖTEBORG
Tel 031-83 79 00 · Fax 031-83 09 00

HÄGGEN 13, MALMÖ
HUS 01 DEL 1
PLAN 03 (1 TR) +8,25
PLANRITNING LOKALER

100.417	LGL	
97.10.15		

ORG.FORM. A1 SKALA 1:200

62515 | A300:01031-H | A

1997-10-15 Ritad på MEDUSA BYGG