


KV HÄGGEN 13 - MALMÖ

FÖRKLARINGAR

- LOKALYTA
- ANGRÄNSANDE INVÄNDIGA YTOR
- MURADE/BÄRANDE VÄGGAR
- AVSKILJANDE RUMSAREA
- ENTRÉ
- INLASTNING
- H HÖJD TILL U.K. BETONGBJÄLKLAG
- UT BEF. UNDERTAKSHÖJD
- 9M ANGER BEF. DÖRRBRED I MODULMÅTT

Plan är framtagen efter uppmätning på plats och trots detta kan små avvikelser förekomma.

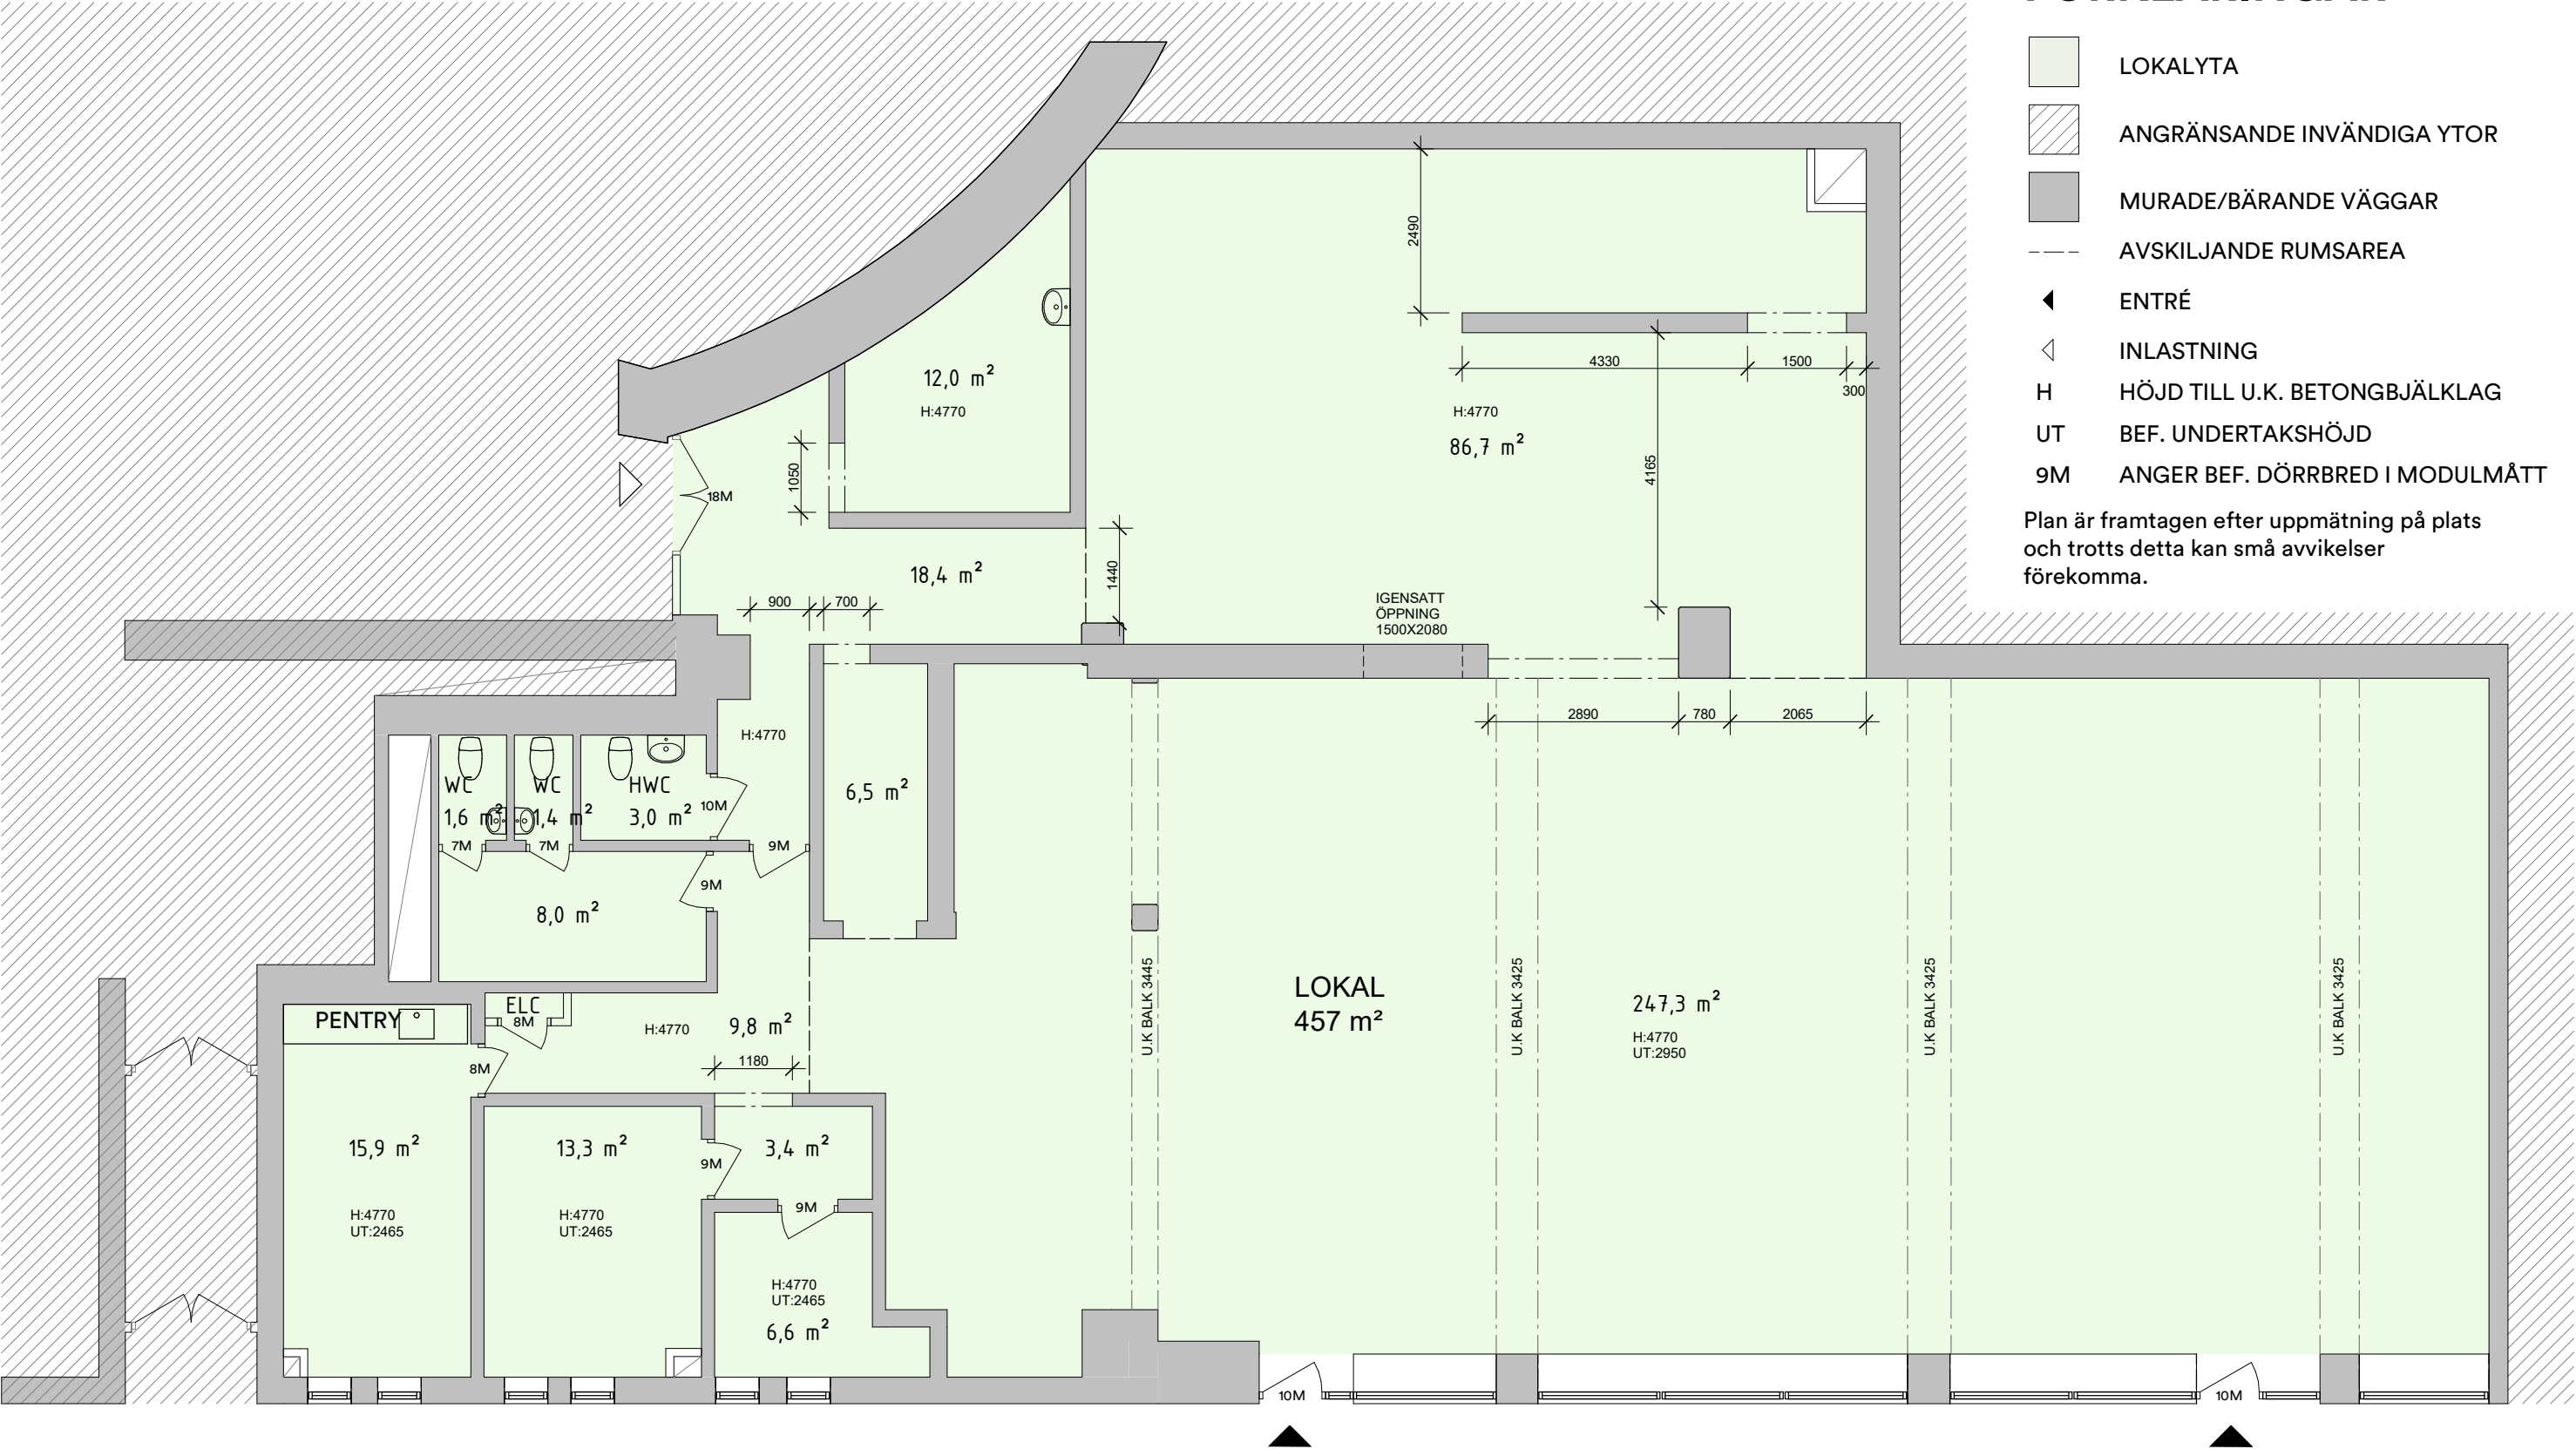

LOKAL PÅ BOTTENPLAN
TOTAL YTA: 457 m²



SALLERUPSVÄGEN 7

