


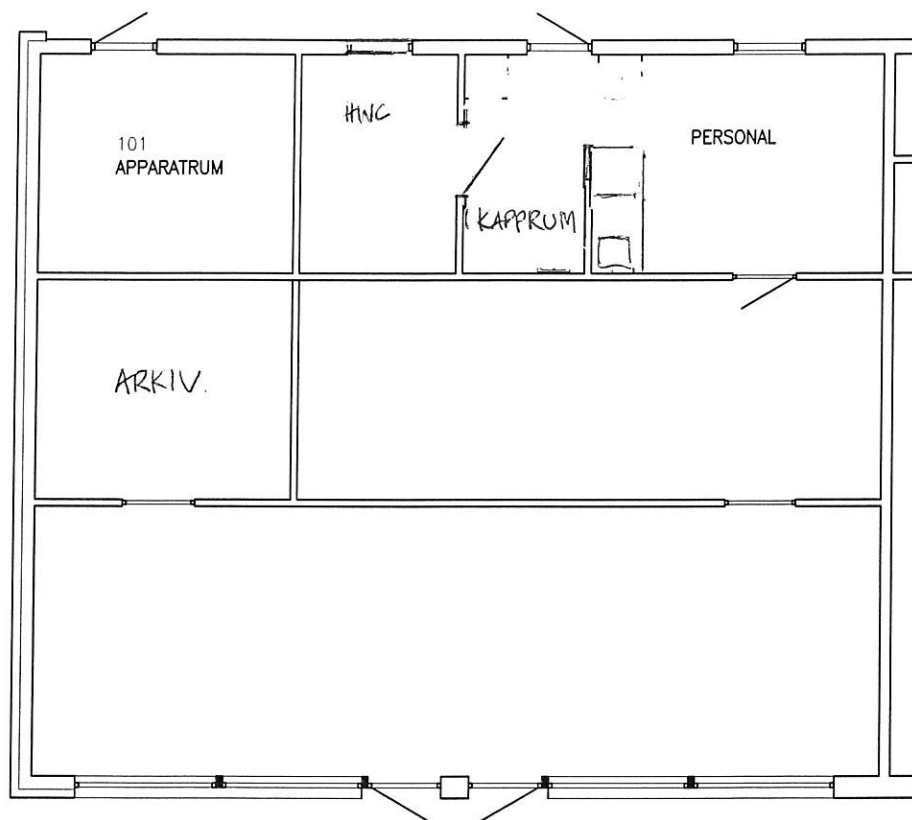

0 1 2 3 4 5m
Skala 1:100

REV		ANT	REVIDERINGEN AVSER	SIGN	DATUM
BYGGKONSULT Lars Nylén Danielslundsgatan 37 262 65 Ängelholm Tel 0431 414560 Mobil 070 88 50262			Milstolpen 3 Örkelljunga kommun Plan Del 1		
UPPLYSNINGAR		RITAD AV Lars Nylén		SKALA 1:100	
ÄNGELHOLM 2014-01-14		PROJEKT		RITNINGSNUMMER A01	
				REV	