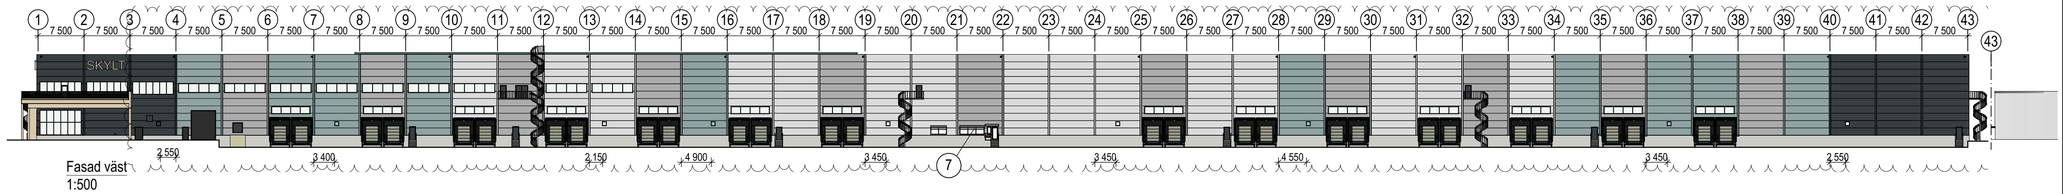

Fasad väst
1:500

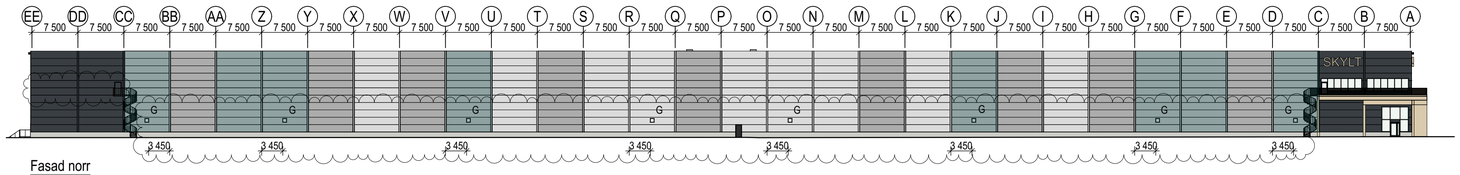

Fasad norr
1:500

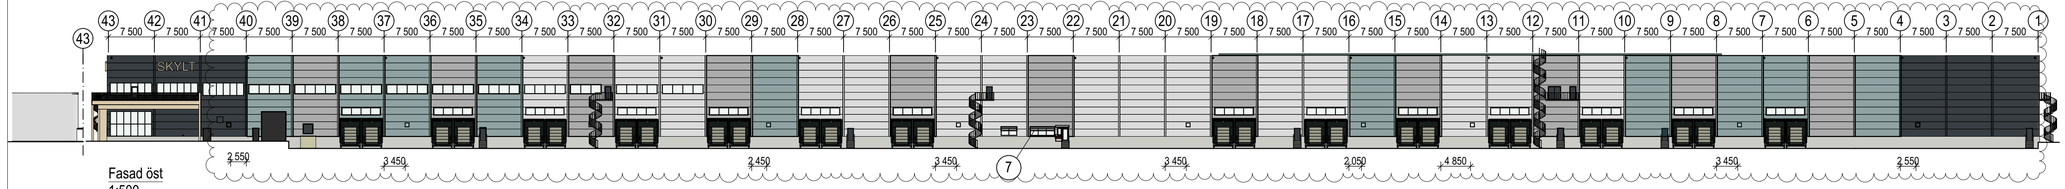

Fasad öst
1:500

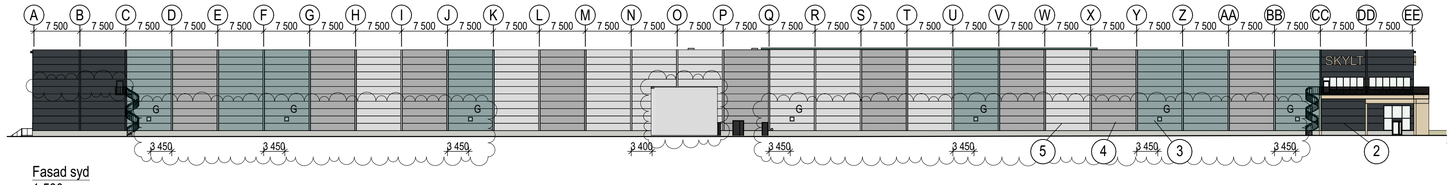

Fasad syd
1:500

SKALA 1:500

0 5 10 20 50
METER

FÖRKLARINGAR OCH FÖRESKRIFTER

Alla mått anges i millimeter

KULÖRER

1. Sockel i betong, obehandlad. Höjd 660mm över FG
2. Fasadelement i plåt Kulör: RAL 7016 (Antracitgrå)
3. Fasadelement i plåt Kulör: RAL 7000 (Grå)
4. Fasadelement i plåt Kulör: RAL 7040 (Ljusgrå)
5. Fasadelement i plåt Kulör: RAL 9006 (Silver metallic)
6. Fönster och partier i aliminium, dörrar i stålplåt Kulör: RAL 7016 (Antracitgrå)
7. Utvändig solavskärmning vid fönster där kontor finns invändigt. Se markering på fasader Kulör: RAL 7016 (Antracitgrå)
8. Träpanel

Pilastrar vid fasad med kulör RAL 7016, utförs i kulör lika fasad (RAL 7016). Övriga pilastrar utförs i kulör lika panel åt vänster av pilaster

Lasthus och portar i kulör: RAL 7016 (Antracitgrå)
Takpapp i kulör ljusgrå
Sprinklertank i aliminium kulör: RAL 9006 (silver metallic)

Invändig takavvattnig

Balkong utförs i trä med golvbeläggning av trätrall. Balkong kläs in med träpanel, se ritning A-42-6-0010
Räcken och trappor vid balkong, utförs i kulör: RAL 7016. Räcke typ pinnaräcke

BET	ANT	ÄNDRINGEN AVSER	DATUM	SIGN
B		BH-PM A1	2023-02-03	JEH
A		KFU 01	2022-12-19	JEH

BYGGHANDLING

MYSTIKÓ
Stenvreten 8:30, Enköpings Kommun

LC WÅSTBYGG GROUP

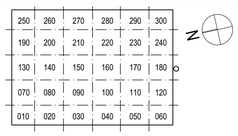

KROOK & TJÄDER

DISCIPLIN	FÖRETAGSKONSULT	TELEFON
A	Arkitekterna Krook & Tjäder AB	031-704 17 30
UPPDRAG NUMMER: 2022095	RITAD AV: JEH/HES	ANSVARIG: Jennifer Hansson
DATUM: 2022-11-18	ANSVARIG: Helena Ström	

Nybyggnad av logistikanläggning

Fasader

SKALA	NUMMER	BET
A1: 1:500 A3: 1:1000	A-40-3-0010	B