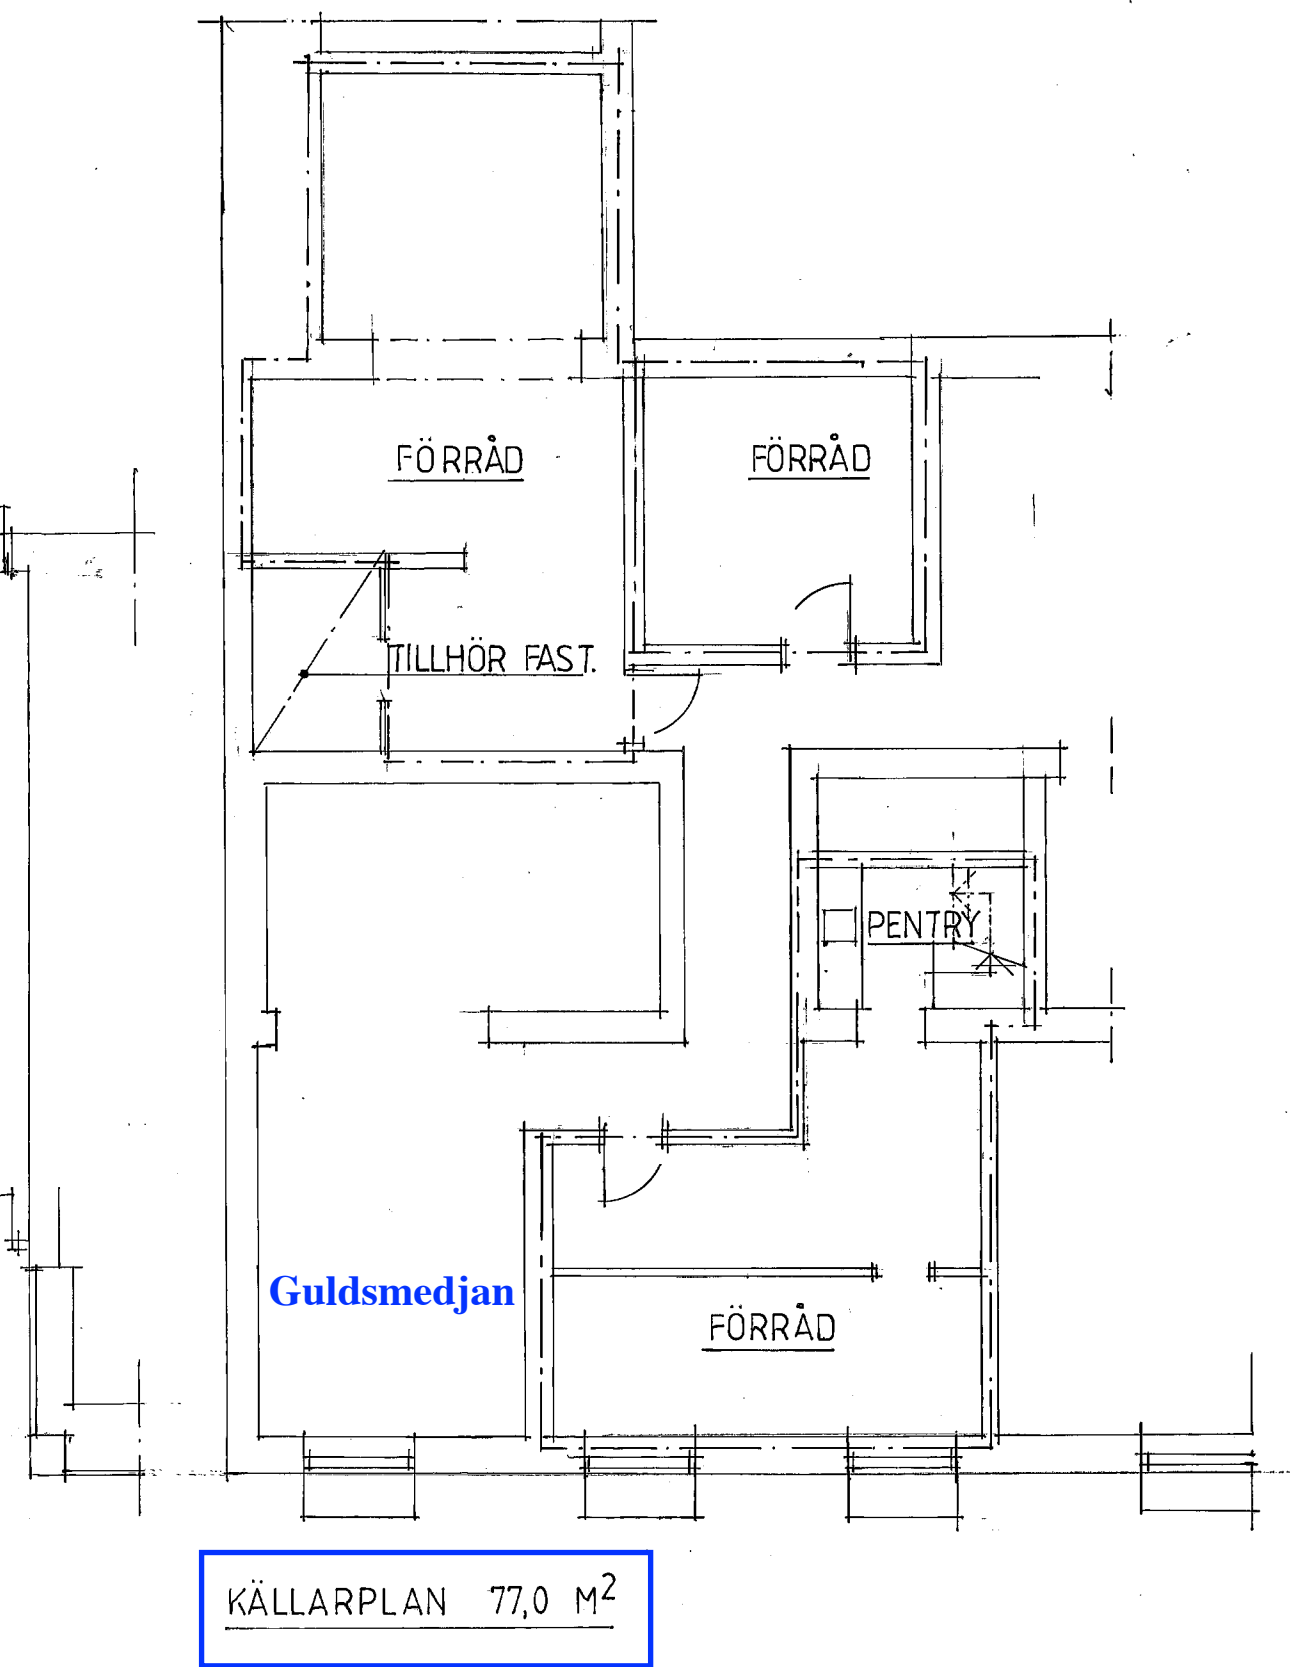
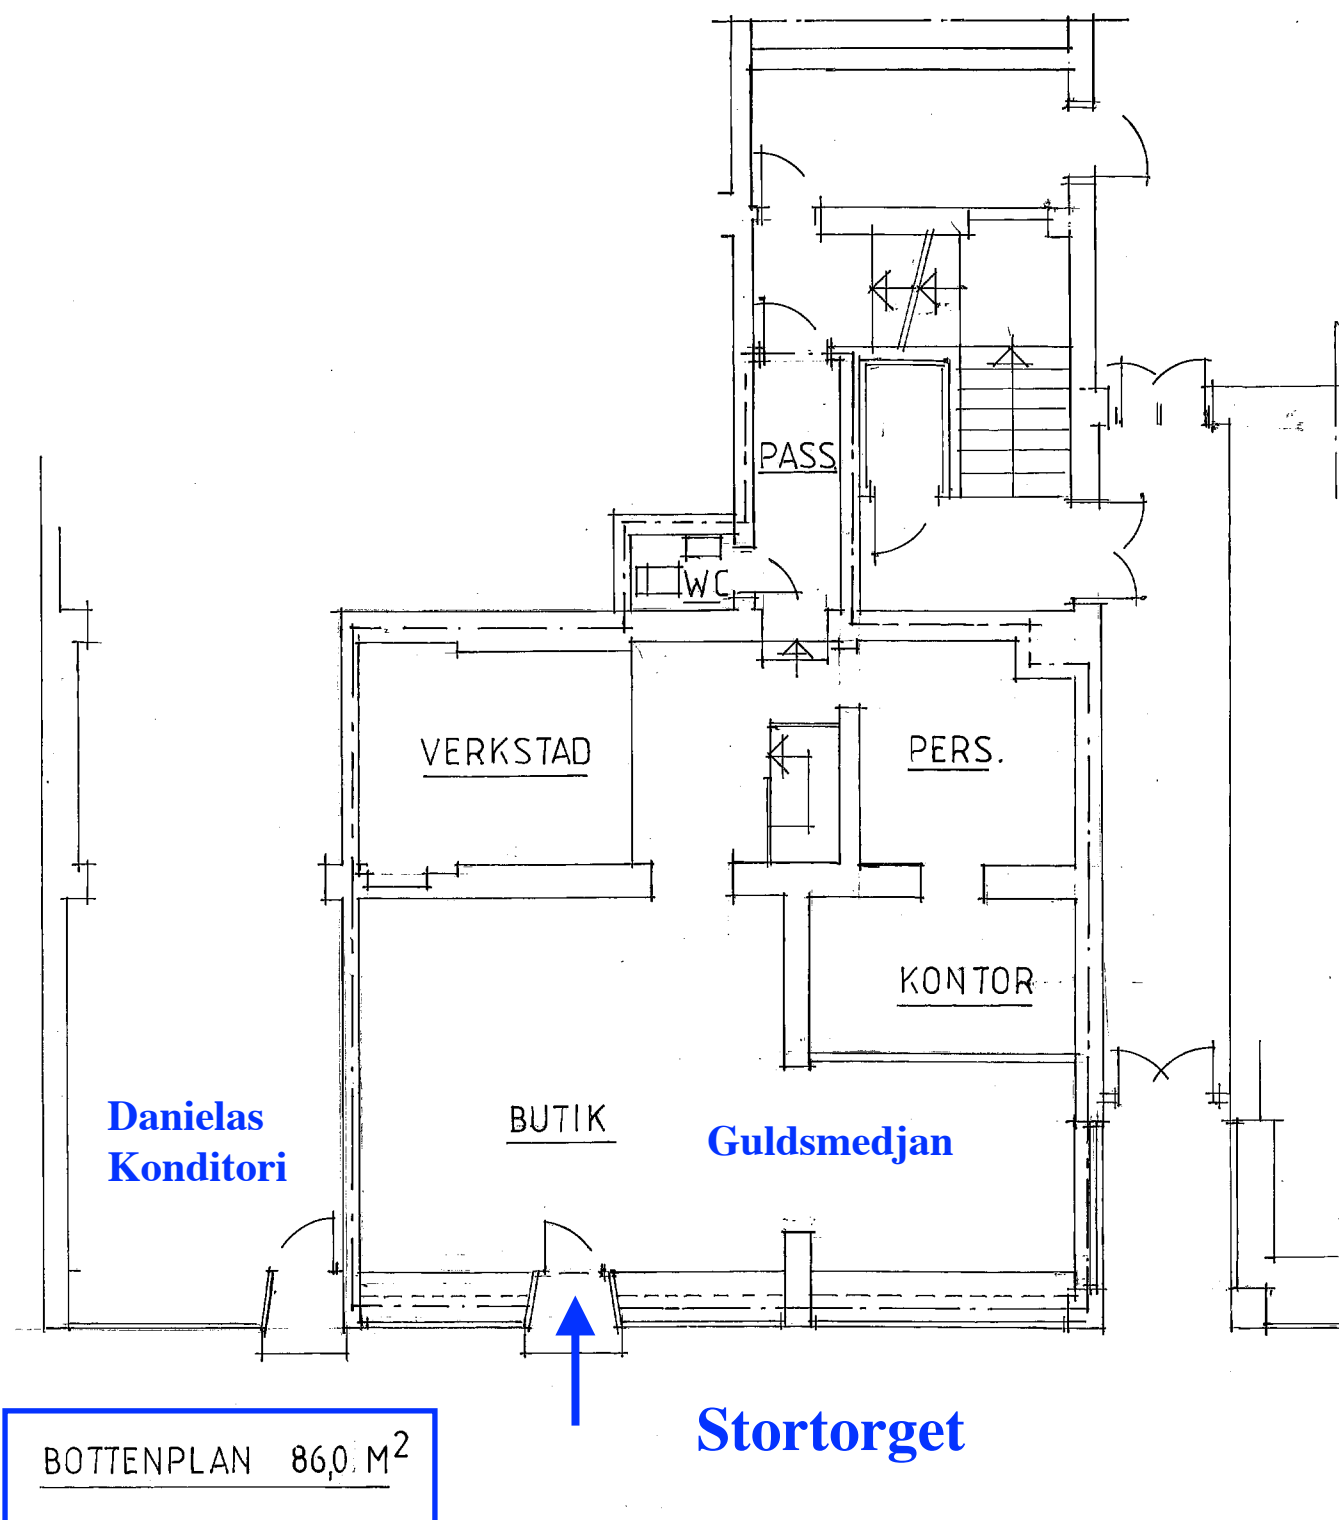


GUSTAVSSON CONSULTING
MALÖRTSVÄGEN 8
281 34 HÄSSLEHOLM
TEL 0768 999505

FAST. VAGNMAKAREN 7
HÄSSLEHOLMS KOMMUN
UPPMÄTNING AV LOKALER, GULDSMEDJAN
PLANER

2020-04-07

200407

20 108

1:100 (A3)

A1