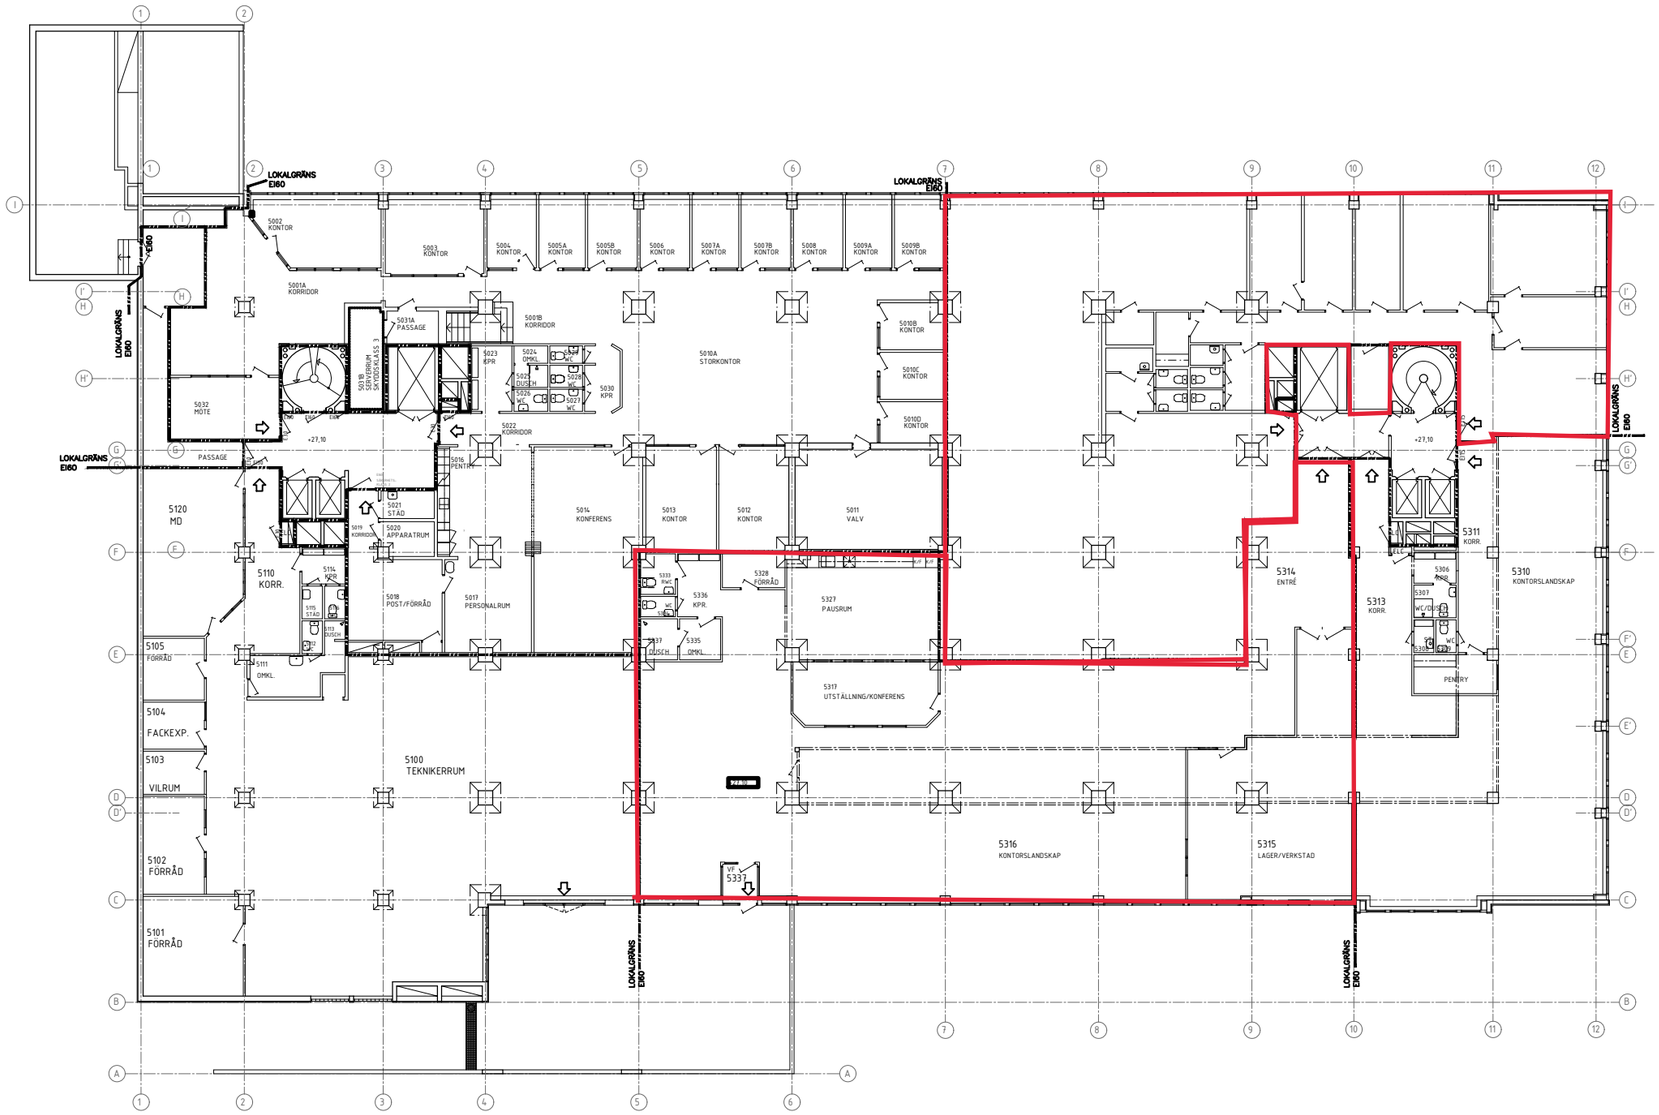

BET	ÄNT	ÄNDRINGEN AVSER	SIGN	DATUM
E		OMBYGGN. CERTESO ENL. UNDERLAG (90)	JH	2020-03-11
D		LOK.-/BRANDGRÄNSER, UTRYMN.	JH	2014-02-19
C		OMBYGGNATION SWESAFE	ET	130312
B		DIV	AHA	060502
A		LOKALGRÄNSER	AHA	030304

RELATIONSRITNING

KV. VRETEN 11

FRÖLÉNS
ARKITEKTKONTOR AB
Strindbergsgatan 29 115 31 STOCKHOLM
TEL 08 - 667 88 80
FAX 08 - 664 00 02

UPPDRAG NR	RITAD AV	HANDLÄGGARE
	AHA	PF
DATUM 01.11.21	ANSVARIG	

PLAN 5
+27.10

SKALA	NUMMER	BET
1:100(A11) 1:300(A3)	A30: 105	E