


FÖRKLARINGAR OCH
FÖRESKRIFTER
ALLA MÄTT ANGES I Mm

B60

➔ VAG TILL UTRYMMINGSVAG

▨ UTRYMMINGSVAG

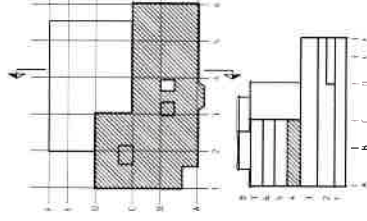

NO	ANMÄRKNING	LB	2020-05-05
1	ALUMINIA ATERINGAR	A	2020-05-05

RELATIONSRIKING

SLAPET 4:1

e.l.e
ENVIROMENT LAMEN
ARCHITECTS
ARKITEKTER AB

UPPDRAGS NR: 2020-08-11


PROJEKTANT: PLAN 4

SKALA: 1:1000

NUMMER: A03-71-0400

DATE: 2020-08-11

PLAN 4

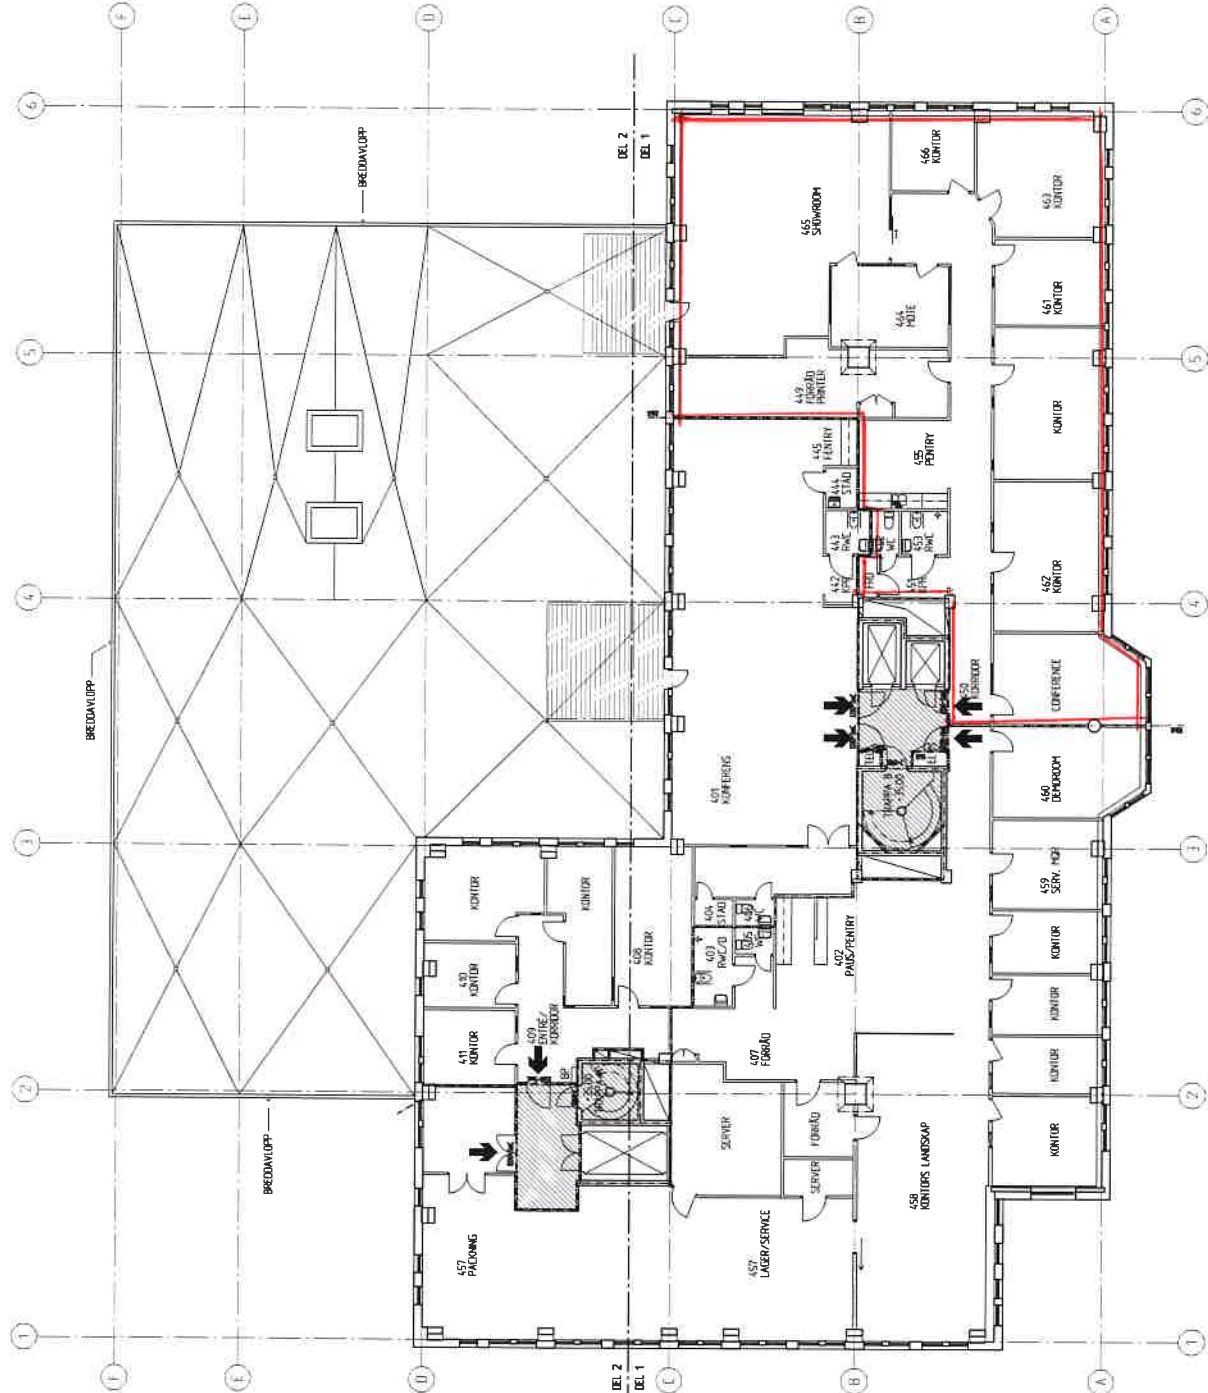

Lokalerna är 209 m²

