



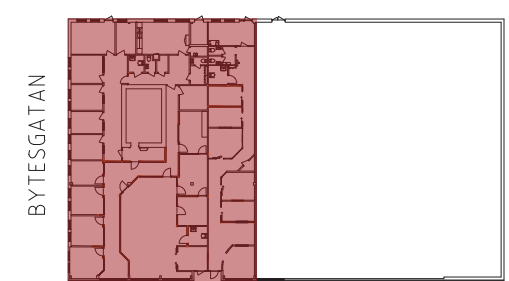

FÖRKLARINGAR:

- NYA VÄGGAR
- IGENSÄTTNING I BEF. VÄGG
- BEF. VÄGGAR
- NY ÖPPNING I BEF.VÄGG
- NY DÖRR
- BEF. DÖRR
- NY DÖRR MED GLAS
- KM FÖRBERETT FÖR VATTENANSLUTEN KAFFEMASKIN
- GP NYTT GLASPARTI TYP FLEX GLASSLINE EL. LIKV.  
BREDD ENLIGT PLAN, HÖJD LIKA DÖRRPORTAL
- SKD NY SKJUTDÖRR LIKA BEF.SKJUTDÖRRAR

INGEN BRAND- OCH ELLER  
LJUDUTREDNING ÄR  
UTFÖRD PÅ DENNA SKISS

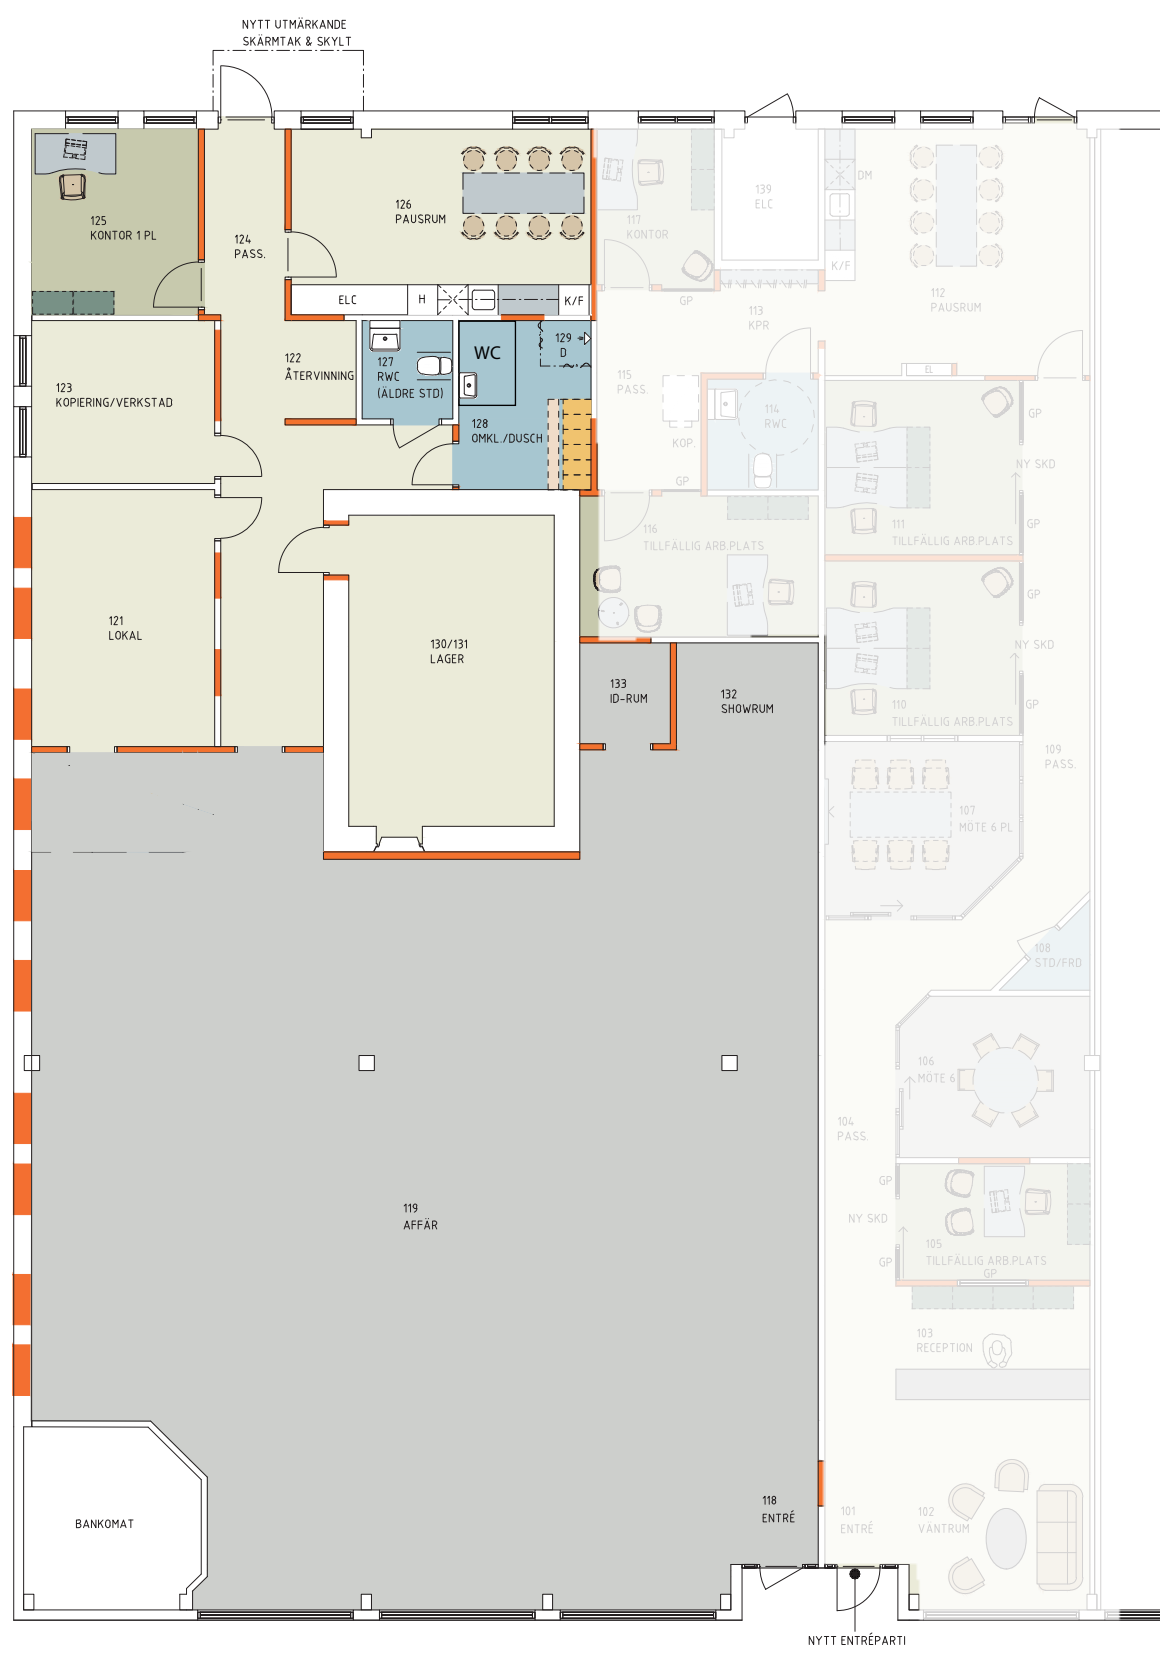

ORIENTERINGSFIGUR  
EJ SKALENLIG

