
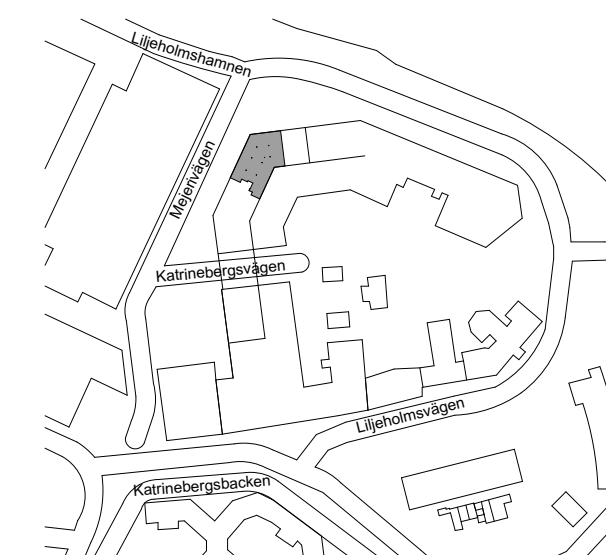
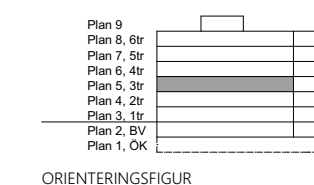


SAMTLIGA MÅTT ANGES I MILLIMETER

RITNINGAR SKALL, FÖR ATT VARA GÄLLANDE PÅ BYGGARBETSPLATSEN ELLER FÖR ATT ANVÄNDAS FÖR BESTÄLLNING AV SNICKERIER, INREDNING M M, VARA FÖRSEDD MED BENÄMNING "BYGGHANDLING".

OBS! SAMTLIGA MÅTT KONTROLLERAS PÅ PLATS INNAN TILLVERKNING SKER. ENTREPRENÖREN SKALL FÖRSÄKRA SIG OM ATT HEN ERHÅLLT DEN SENASTE VERSIONEN AV RITNINGEN INNAN ARBETE PÅBÖRJAS. VID EVENTUELLA OKLARHETER; KONTAKTA ARKITEKTEN.

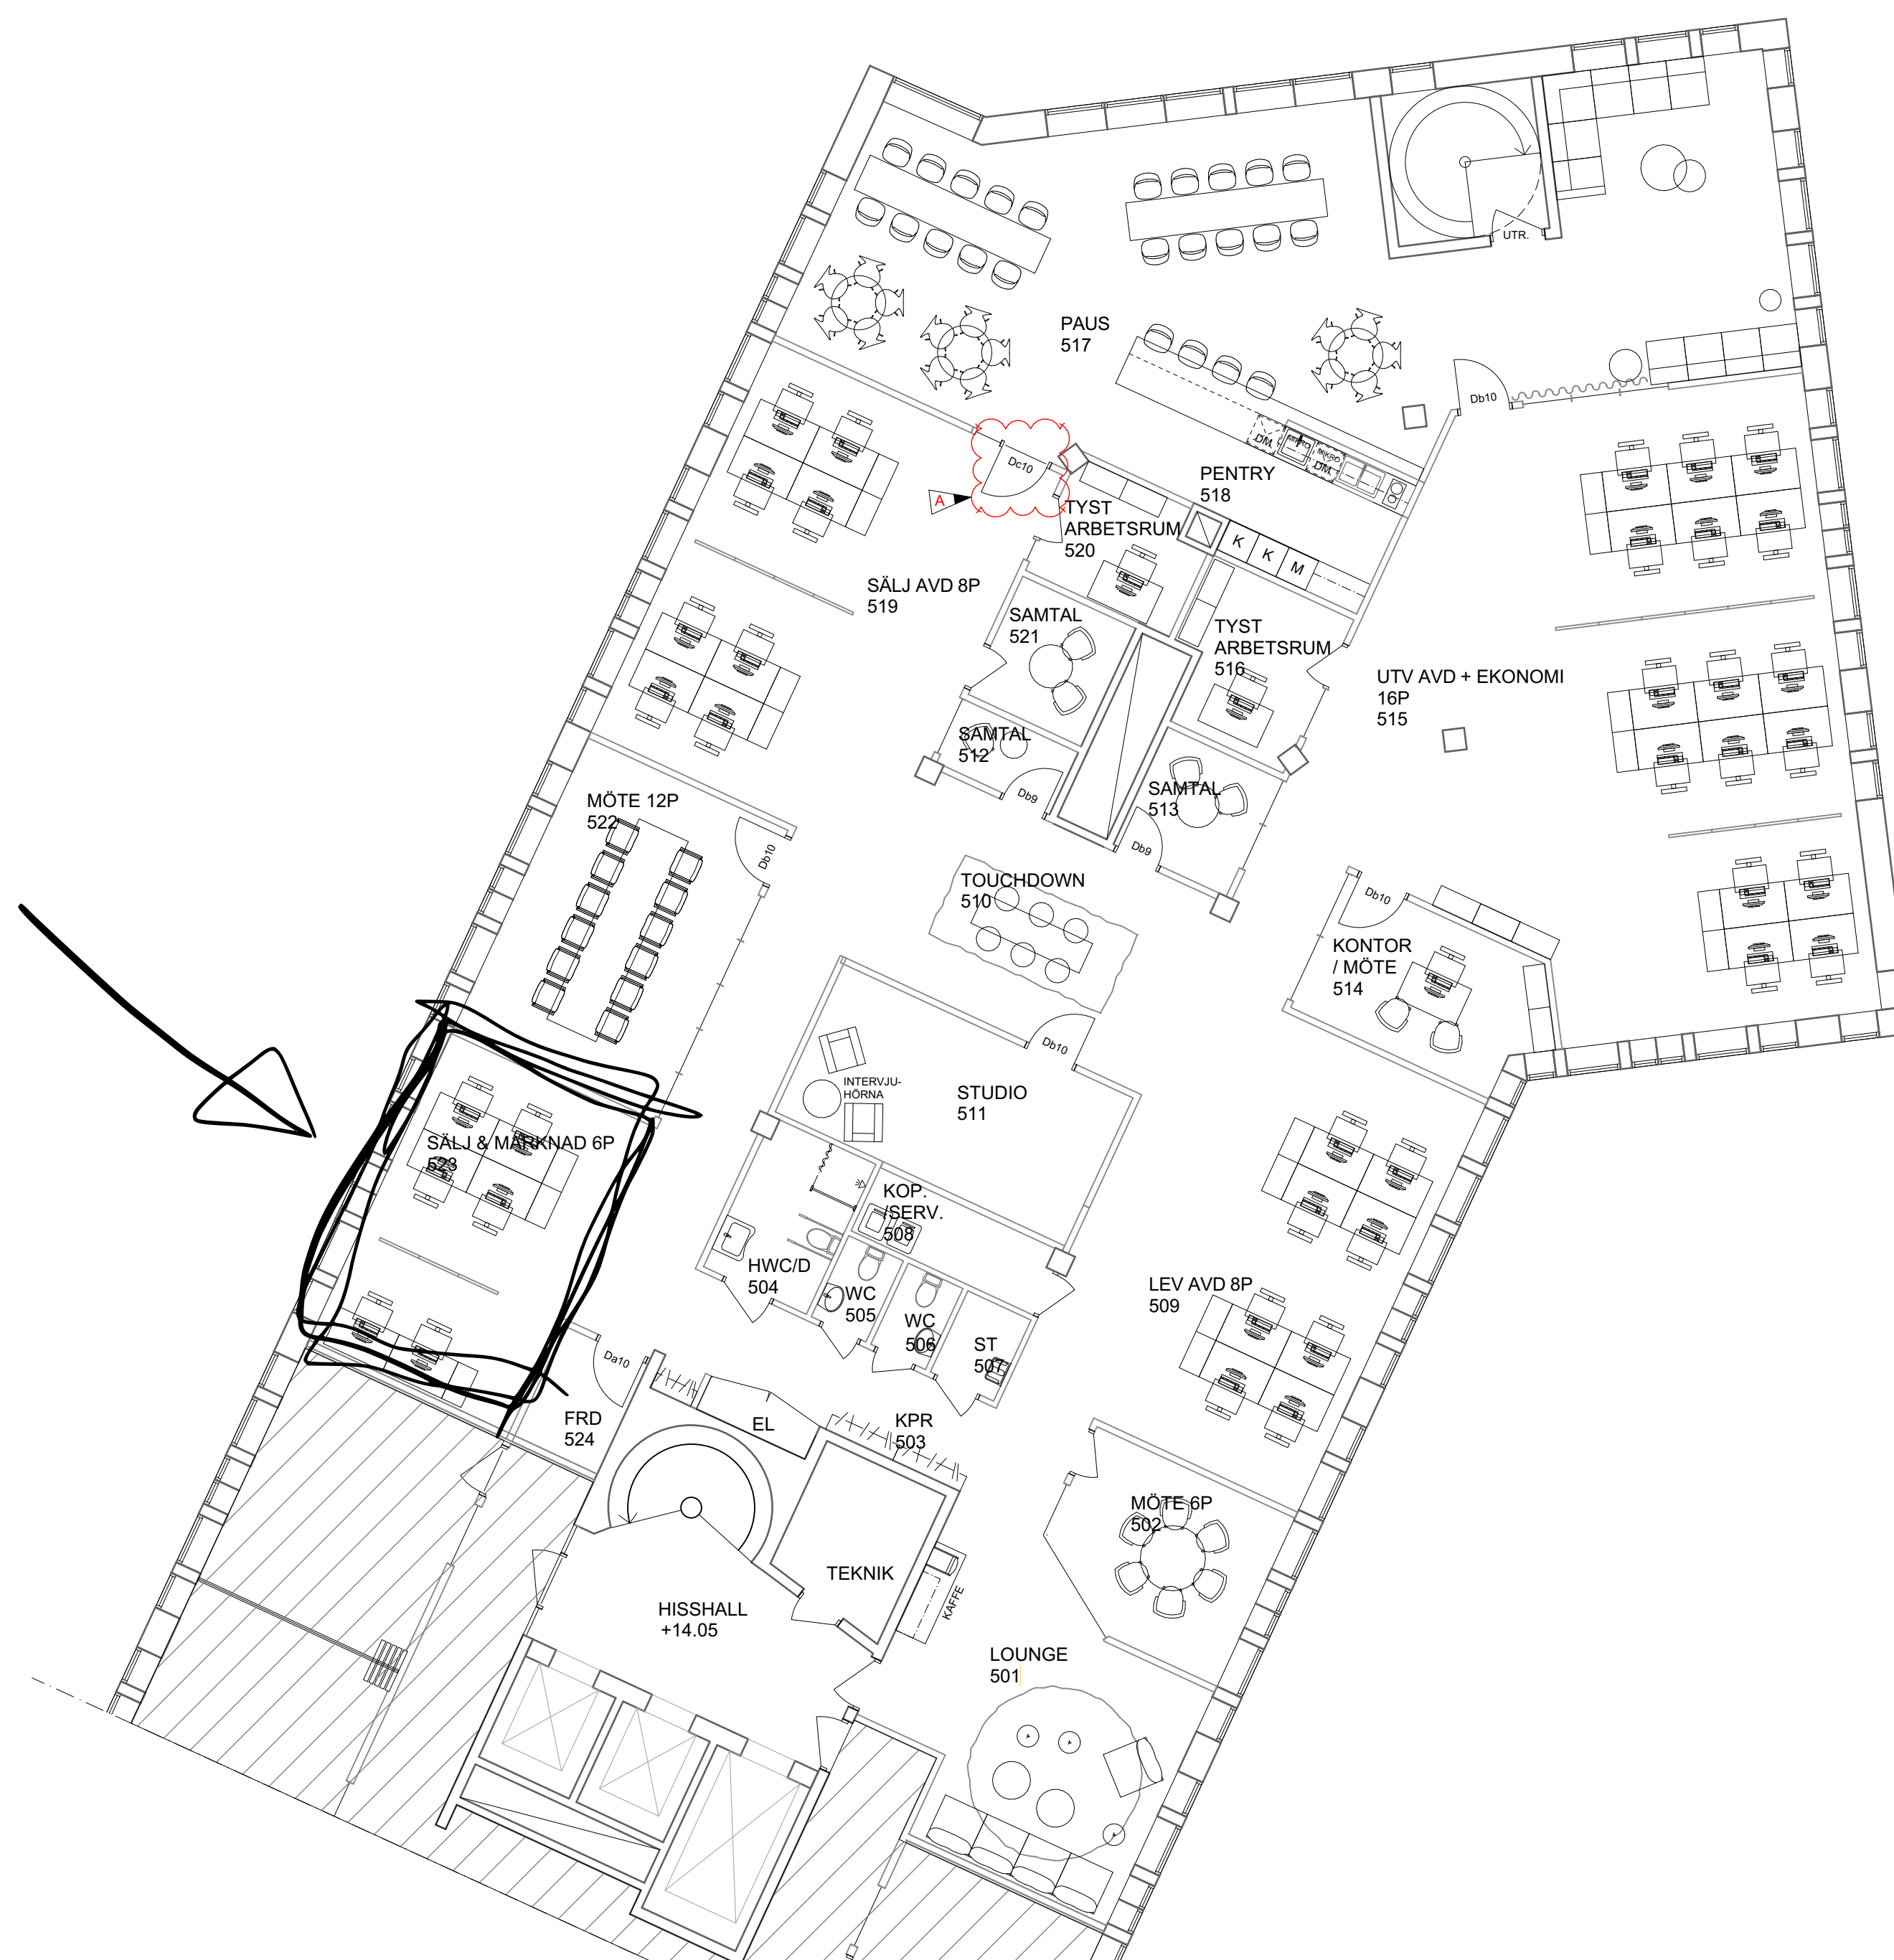

A		PM A1	2021-02-15	JN
BET	ANT	ÄNDRING AVSER	DATUM	SIGN

Kv. ST KATRINEBERG 16
STOCKHOLMS STAD



A	VIZ Arkitektkontor AB	tel.nr. 08 - 55 69 19 0
---	-----------------------	-------------------------

VVS
Sp
E
R

UPPDRAK NR	RITAD AV J. NILSSON	HANDLÄGGARE A. LINDQVIST
------------	------------------------	-----------------------------

Anpassning Online Partner
Planritningar
Möblering

SKALA	NUMMER	BET
A1 - 1:100 A3 - 1:200	A-40.9-001	A