



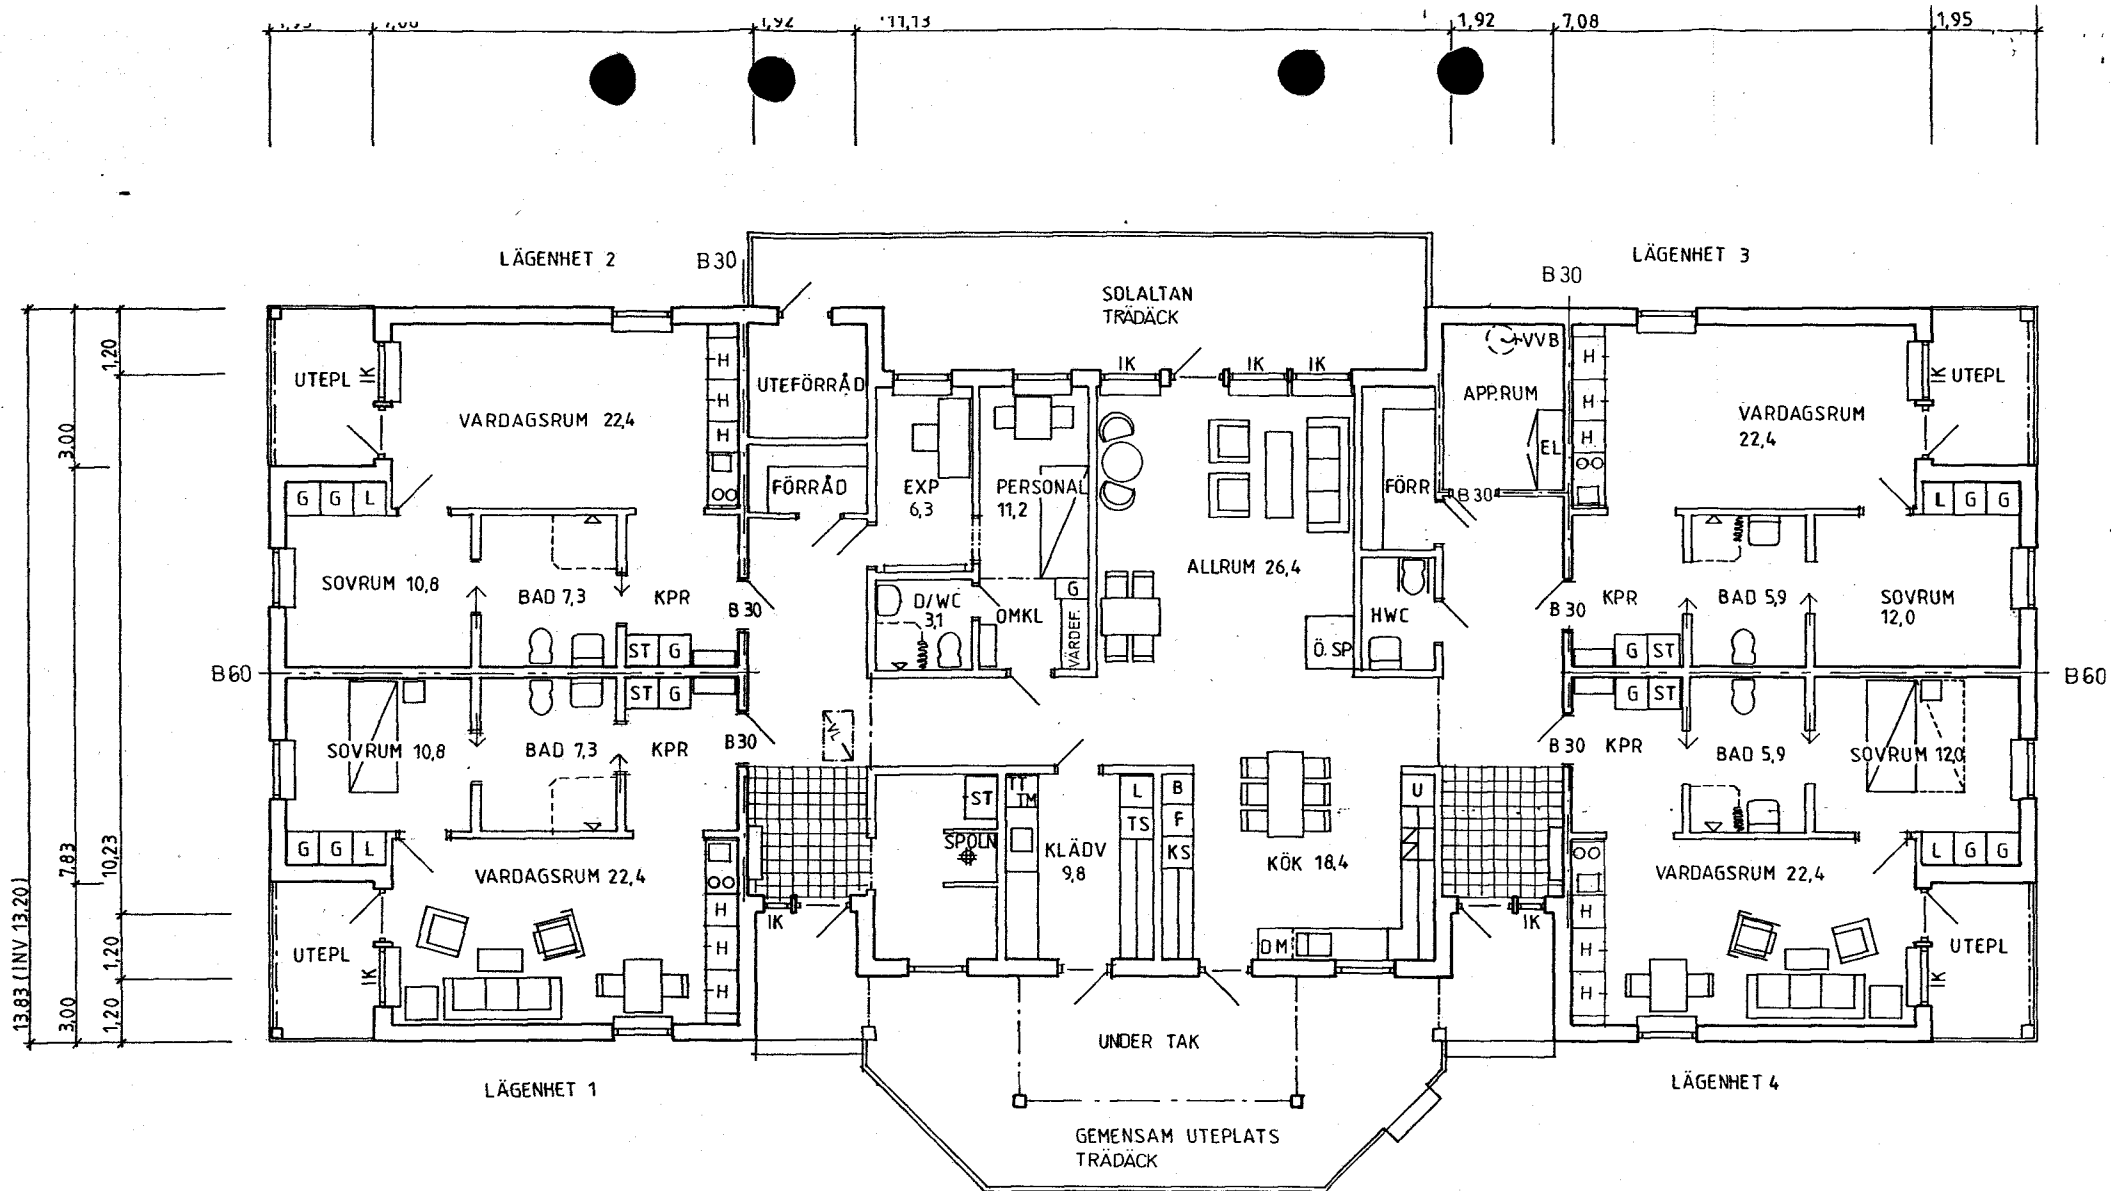

13

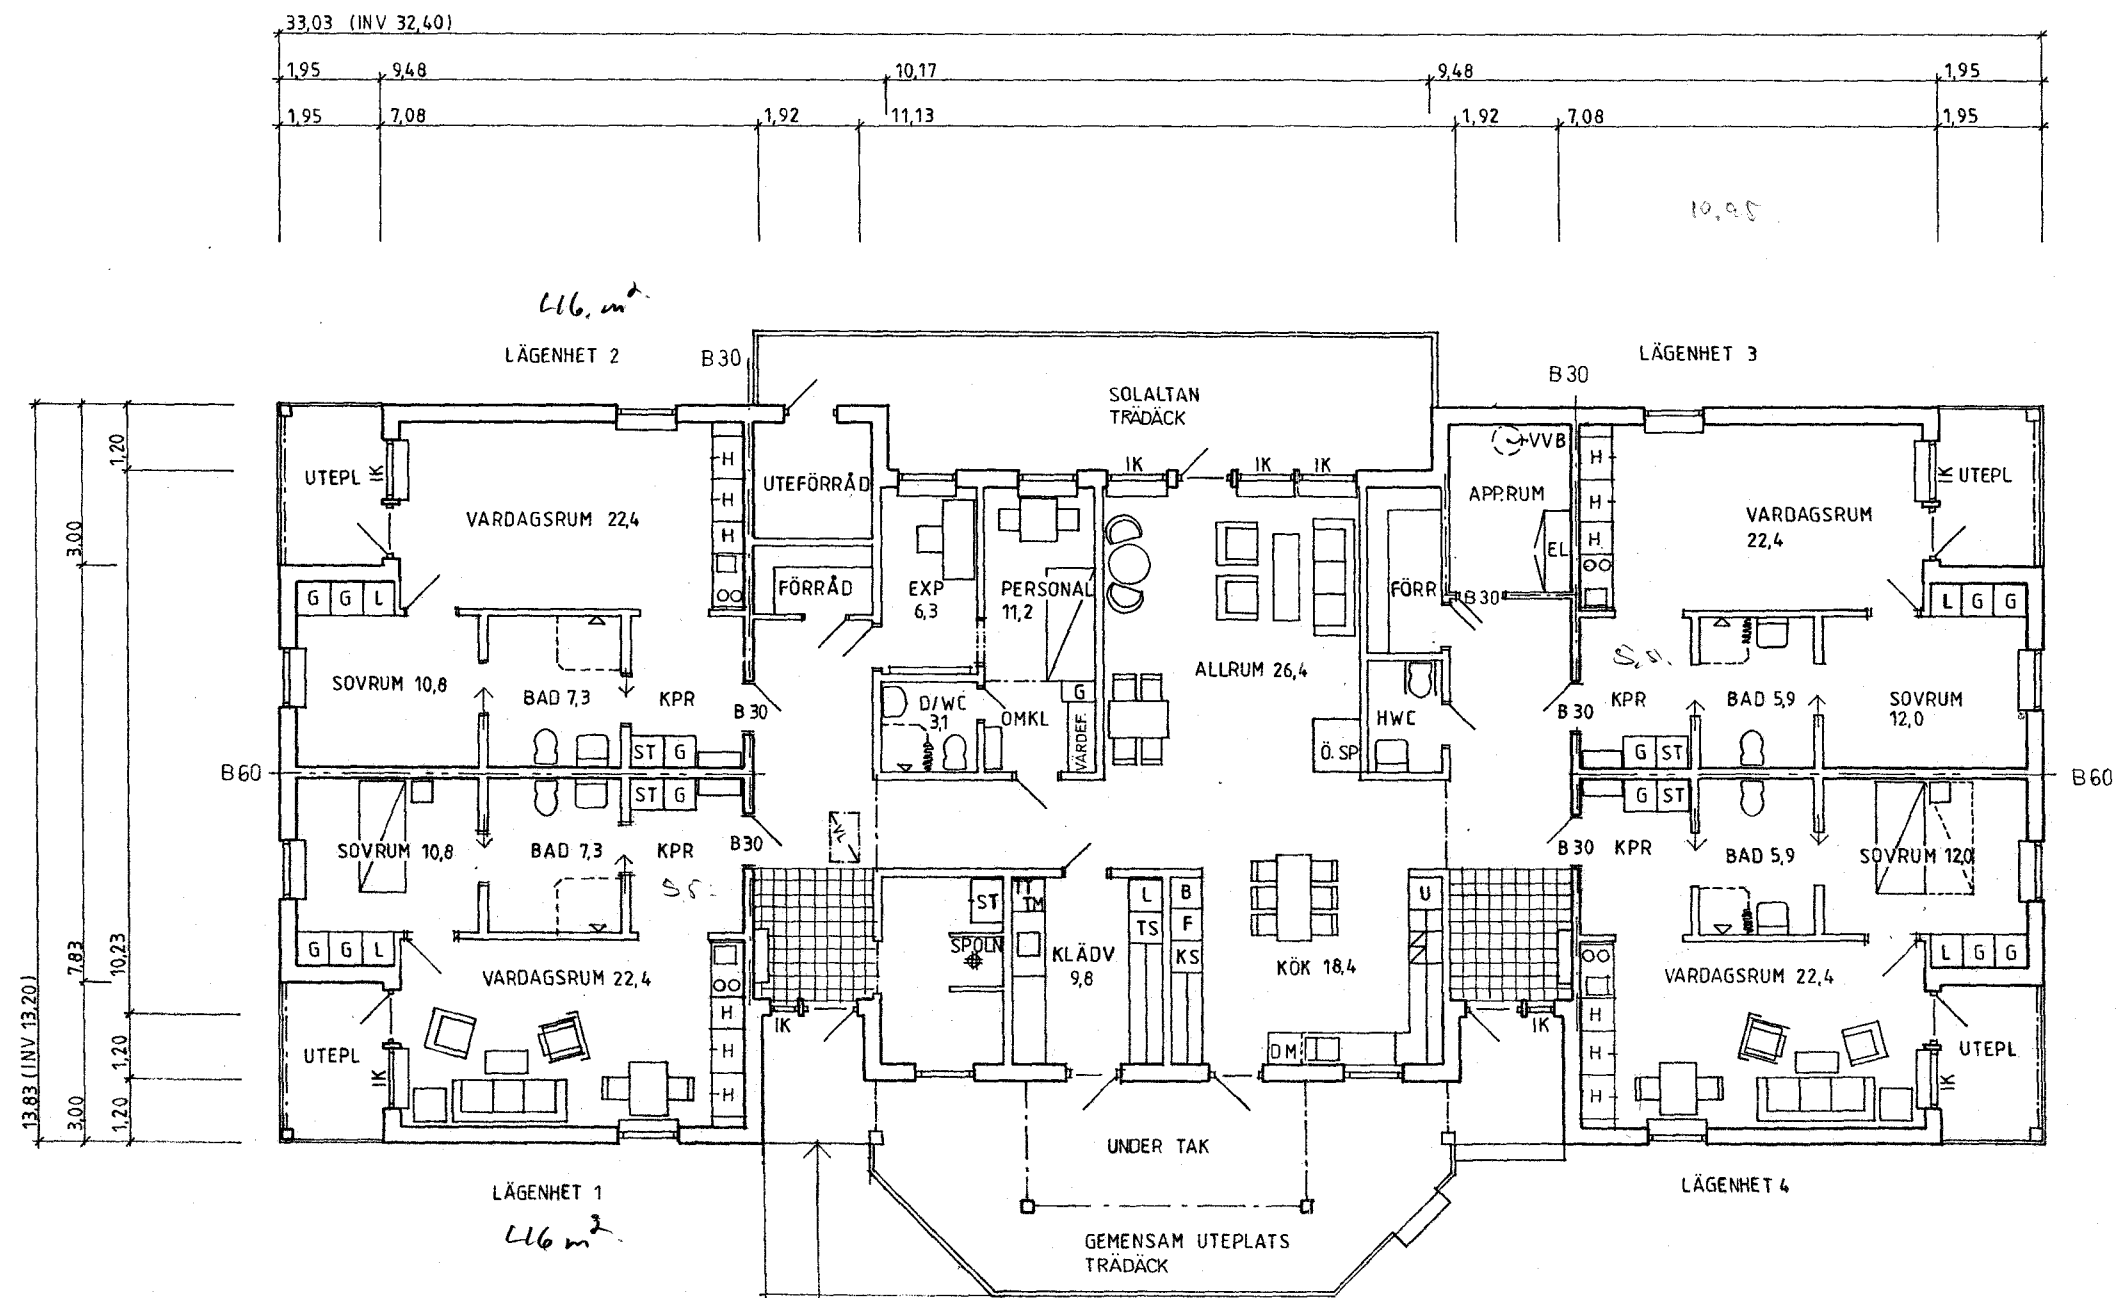

22,4
12,0
5,9
8,5
468

ENTRÉPLAN

BTA 399,2
BRA I 348,2
BRA II 19,3

BYGGNADENS BRANDKLASSN. BR 2





RELATIONSITNING

6613

13. Friggeåker

Götenehus AB		533 21 Götene, tel 0511-506 50	
RITAD KONSTRUERAD AV GRANSKAD AV		ARBETSNUMMER	
MA		GÖTENE	
9109 18		7055-A-10	

B	RAMP, LADDN. BORTTAGEN	AP	9110 01
A	DIV. REV.	AP	9109 24
REG.	ANT.	REGISTRERINGEN AVSER	SIGN. DATUM
FRIGGERÅKER 27:2, FALKÖPING		GRUPPBOSTAD o GÅRD SHUS	
SKALA 1:100		RITINGSNUMMER	
KOD TYP POS		REG B	

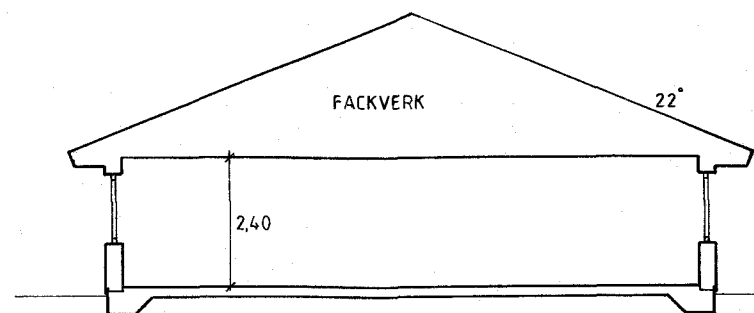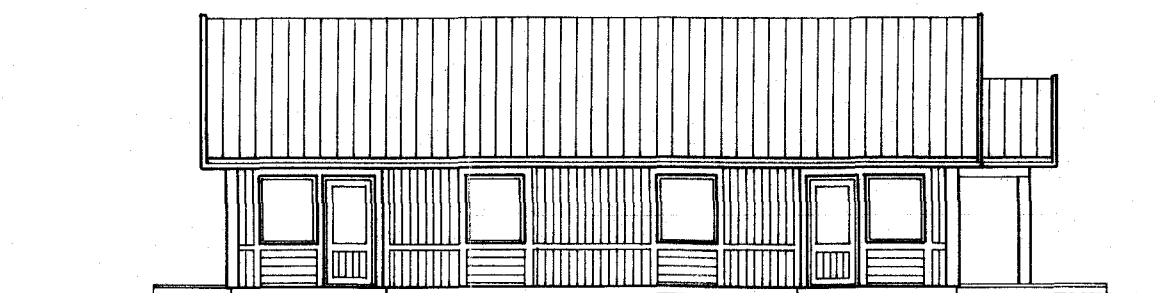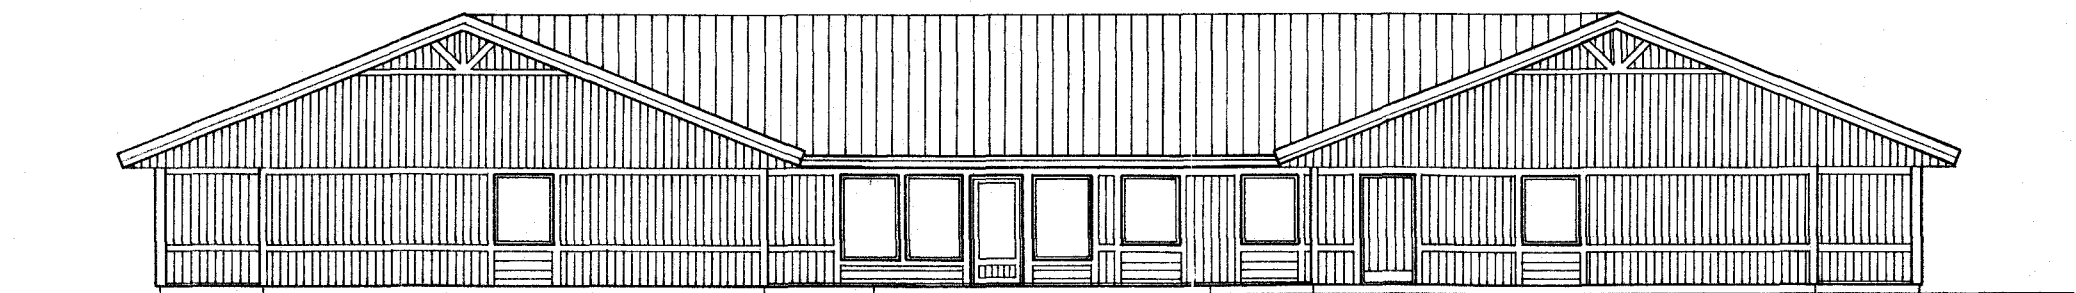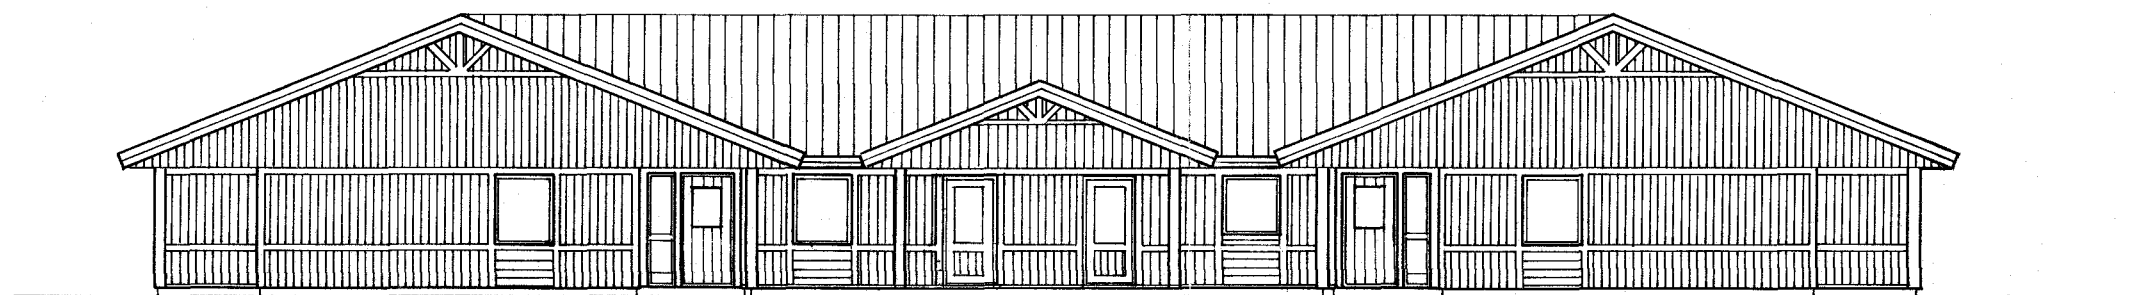

SEKTION

RELATIONSRTNING

Götenehus AB

533 21 Götene, tel 0511-506 50

RITAD KONSTRUERAD AV GRANSKAD AV ARBETSNUMMER

MA

GÖTENE





91 09 18

REG.	ANT.	REGISTRERINGEN AVSER	SIGN.	DATUM
B	A	YTTERDÖRR, SIDOLJUS FÖNSTERDÖRR	AP AP	9110 01 9109 24

FRIGGERÅKER 27:2, FALKÖPING
GRUPPBOSTAD o GÅRDSHUS

SKALA 1:100


KOD	TYP	POS	RITNINGNUMMER	REG
			7055-A-11	B

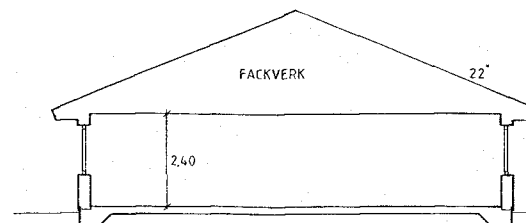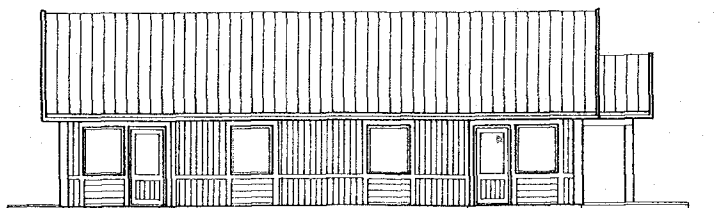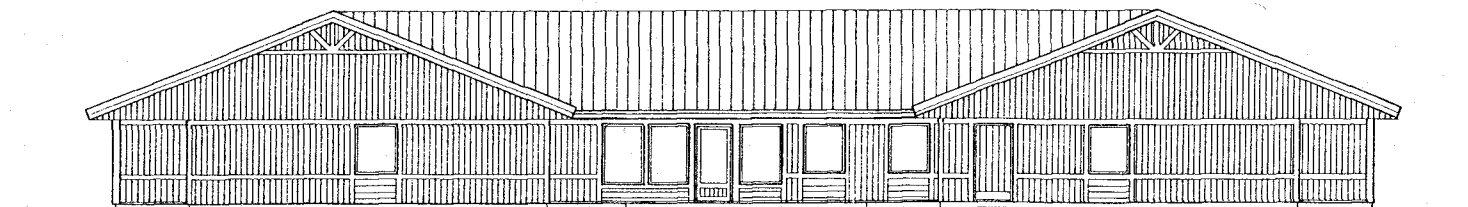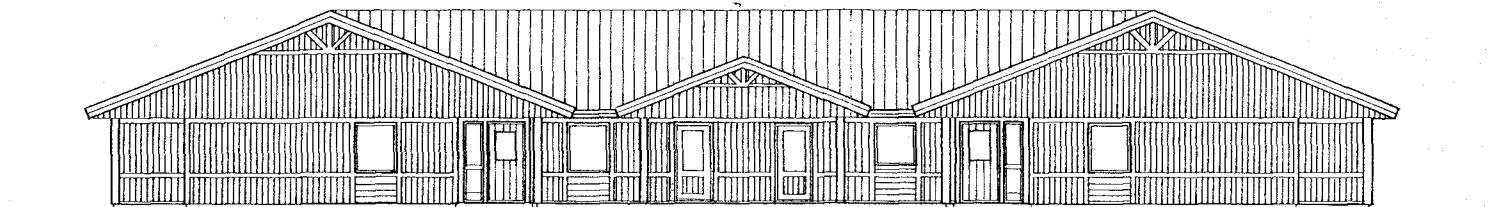










SEKTION





RELATIONSRTNING

B A		YTERDÖRR, SIDOLJUS FÖNSTERDÖRR	AP AP	9110 01 9109 24
REG.	ANT.	REGISTRERINGEN AVSER	SIGN.	DATUM
Götenehus AB 533 21 Götene, tel 0511-506 50 RITAD KONSTRUERAD AV GRÄNSKAD AV ARBETSNUMMER MA GÖTENE				
FRIGGERÅKER 27:2, FALKÖPING GRUPPBOSTAD o GÅRDSHUS SKALA 1:100				
KOD TYP POS	RITINGSNUMMER		REG	
91 09 1A	7055_A 11		R	

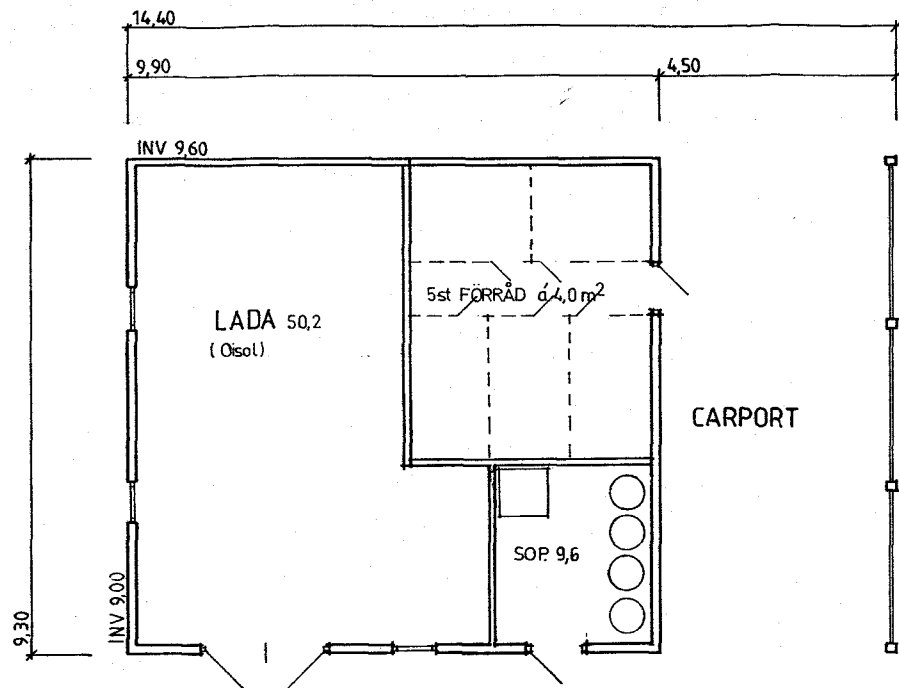





PLAN
BTA 133,9
BRA II 86,4

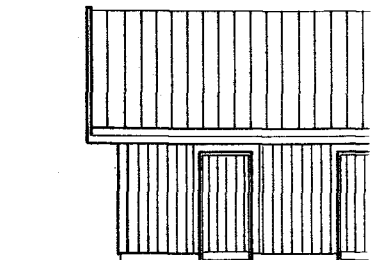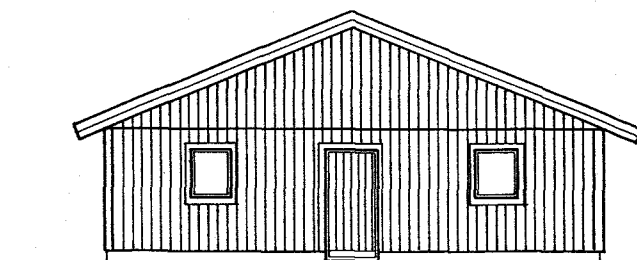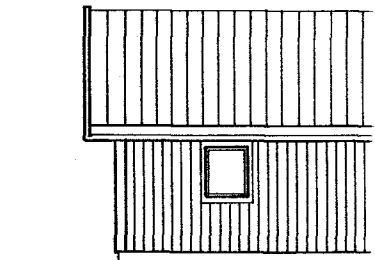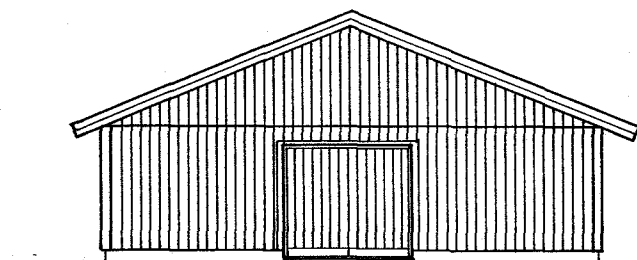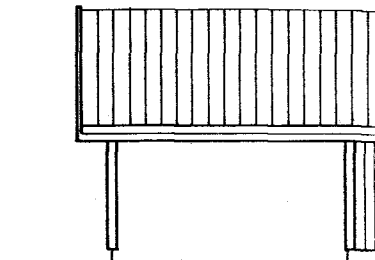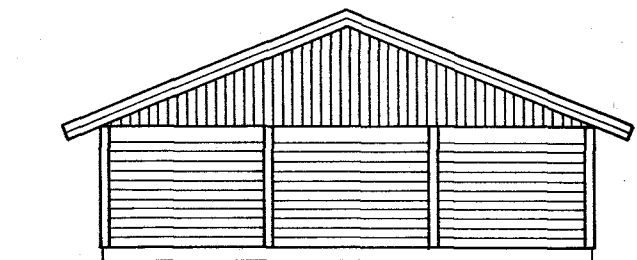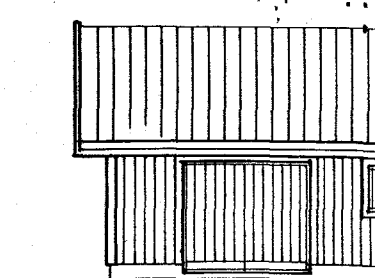 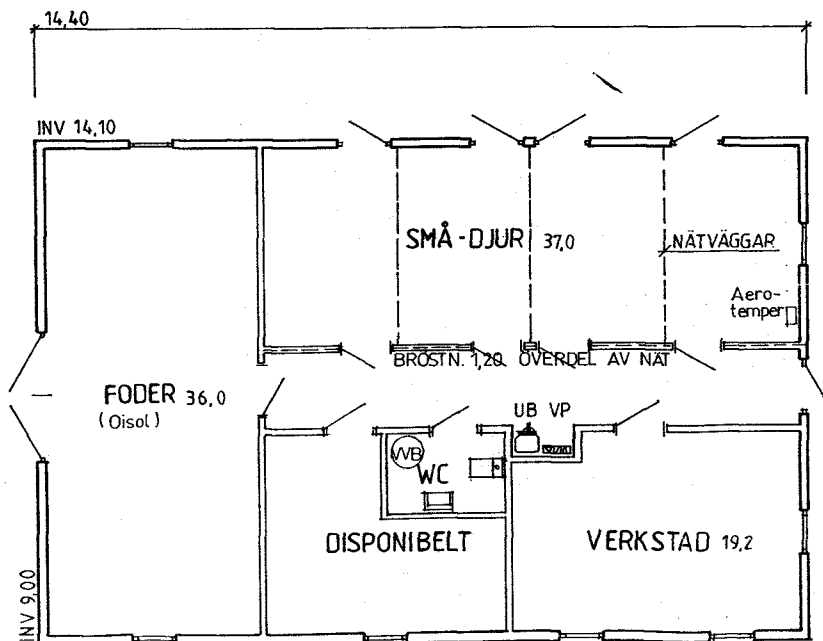

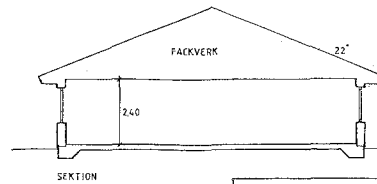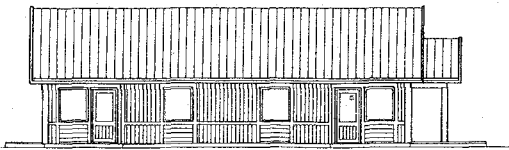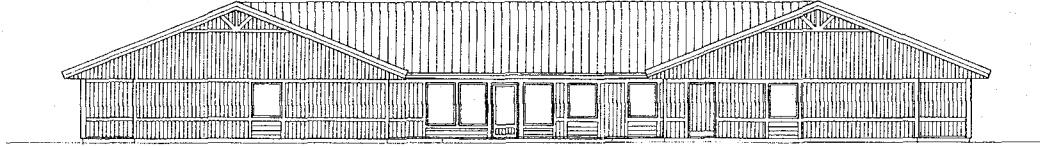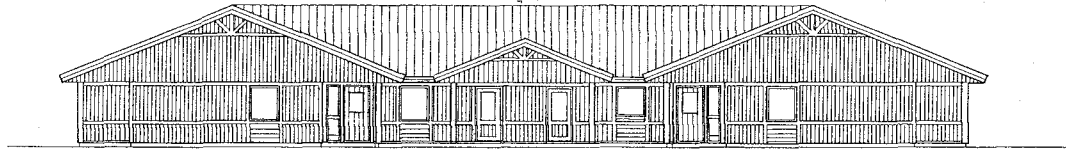

RELATIONSITNING

Götenehus AB		FRIGGERÅKER 27:2, FALKÖPING	
533 21 Göteborg, tel 0511-506 50		GRUPPBOSTAD o GÅRDSHUS	
MA		7055-A-11	
GÖTENE 910918		REG. ANT. REGISTERINGEN AVSER	
		SIGN. DATUM	
		YTTENDÖRR, SÖDÖRJS FÖNSTEDÖRR	
		AP 911001	
		910501	

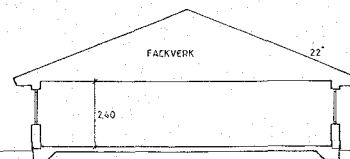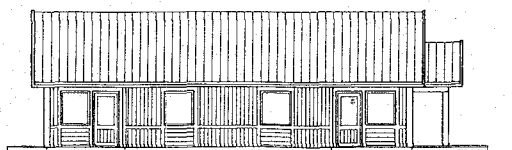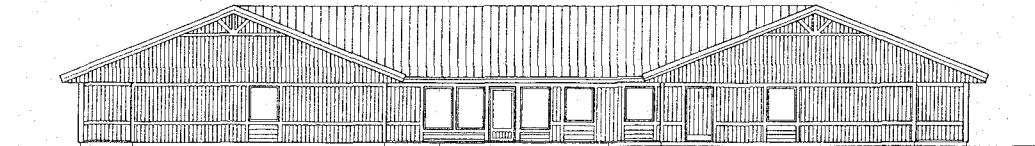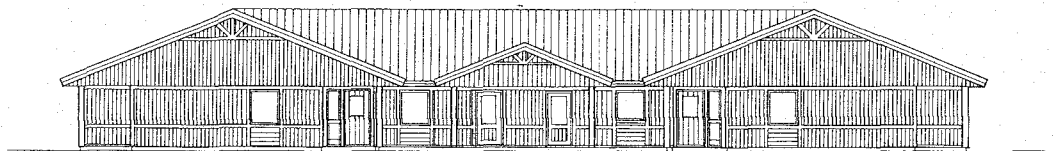

SEKTION

RELATIONSRTNING

Götenehus AB		FRIGGERÅKER 27:2, FALKÖPING	
533 21 Göteborg, tel 0511-506 50		GRUPPBOSTAD o GÅRDSHUS	
MA		7055-A-11	
GÖTENE		B	
91 09 18		B	

RITNINGS- NUMMER	REG	RITNINGENS BENÄMNING	RITNINGS- DATUM	REVIDERINGS- DATUM
-A-01	A	Situationsplan	91-09-18	91-09-24
-A-10	B	Plan	91-09-18	91-10-01
-A-11	B	Fasader o Sektion	91-09-18	91-10-01
-A-20		Planer, Fasader o Sektion	91-09-18	91-09-24
-M-01		Markplaneringsritning	91-10-01	92-04-09

Götenehus AB
533 01 Götene, tel 0511-506 50

FRIGGEÅKER 27:2
FALKÖPING

Gruppbostad o Gårdshus
RITNINGSFÖRTECKNING

SIGNATUR MA		ARBETSNUMMER	DATUM 91-09-18	SENASTE REV.DAT. 92-04-09	ANTAL BLAD 1	BLAD NR 1
----------------	--	--------------	-------------------	------------------------------	-----------------	--------------

RITNINGS- NUMMER	REG	RITNINGENS BENÄMNING	RITNINGS- DATUM	REVIDERINGS- DATUM
-A-01	A	Situationsplan	91-09-18	91-09-24
-A-10	B	Plan	91-09-18	91-10-01
-A-11	B	Fasader o Sektion	91-09-18	91-10-01
-A-20		Planer, Fasader o Sektion	91-09-18	91-09-24
-M-01		Markplaneringsritning	91-10-01	92-04-09

Götenehus AB

533 01 Götene, tel 0511-506 50


FRIGGEÅKER 27:2

FALKÖPING

Gruppbestad o Gårdshus

RITNINGSFÖRTECKNING

SIGNATUR MA		ARBETSNUMMER	DATUM 91-09-18	SENASTE REV.DAT. 92-04-09	ANTAL BLAD 1	BLAD NR 1
----------------	--	--------------	-------------------	------------------------------	-----------------	--------------

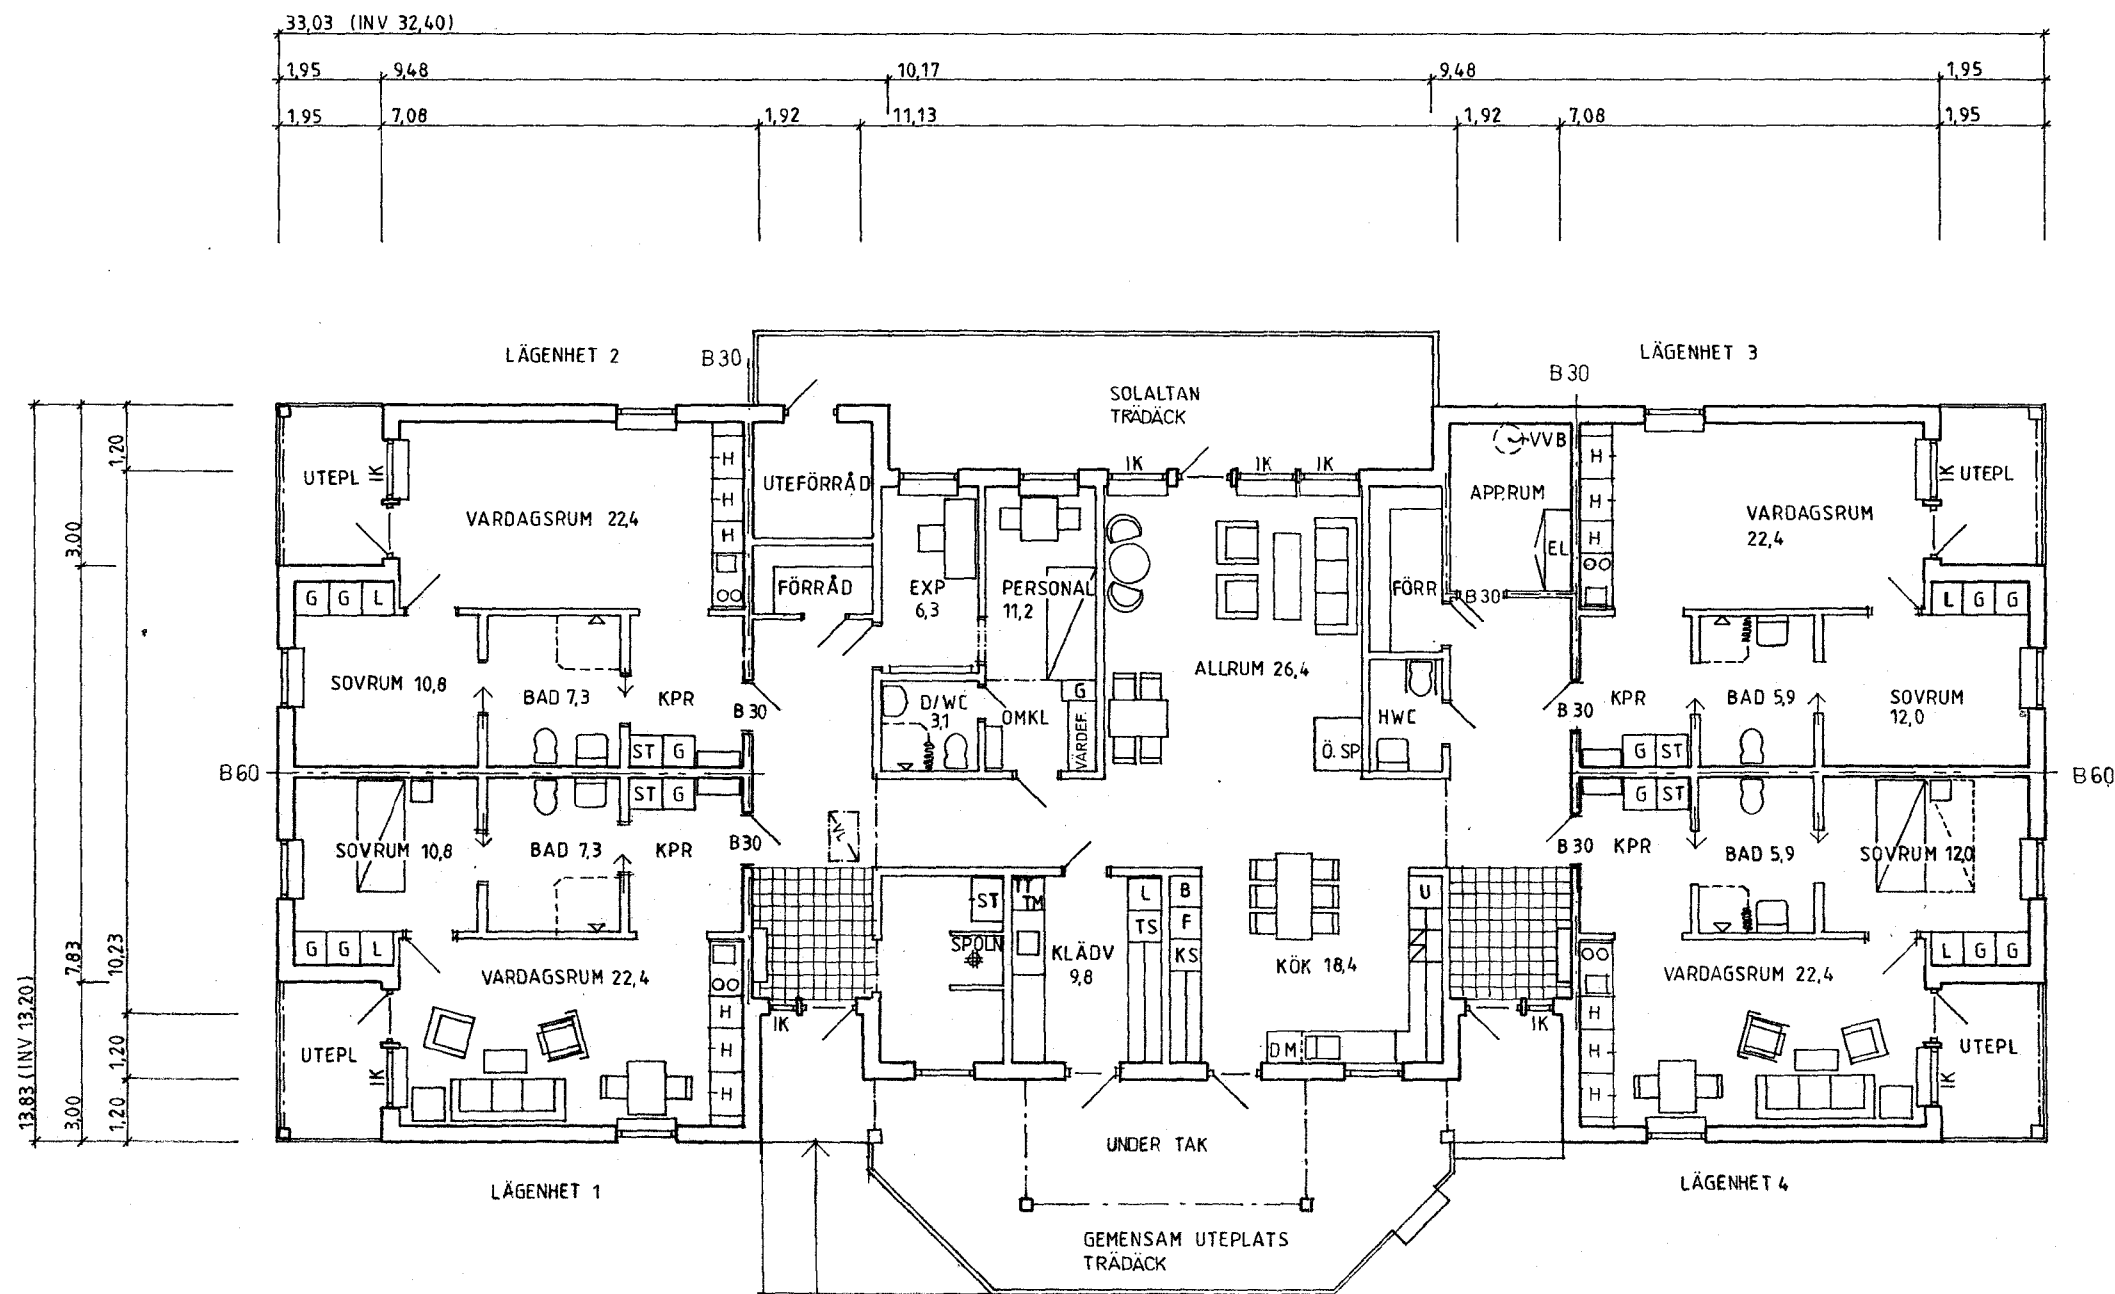

ENTRÉPLAN

BTA 399,2
BRA I 348,2
BRA II 19,3

BYGGNADENS BRANDKLASSN. BR 2

RELATIONSITNING

Götenehus AB

533 21 Götene, tel 0511-506 50

RITAD KONSTRUERAD AV GRANSKAD AV ARBETSNUMMER

MA

GÖTENE





91 09 18

B	RAMP, LADDN. BORTTAGEN	AP	9110 01
A	DIV. REV.	AP	91 09 24
REG.	ANT.	REGISTRERINGEN AVSER	SIGN. DATUM

FRIGGERÅKER 27:2, FALKÖPING
GRUPPBOSTAD o GÅRD SHUS

SKALA 1:100


KOD	TYP	POS	RITNINGNUMMER	REG
			7055-A-10	B

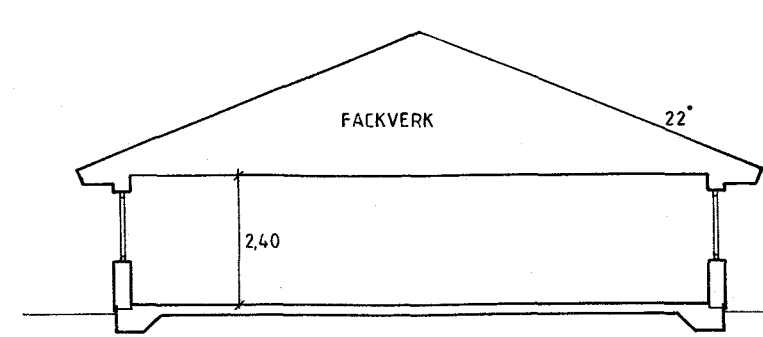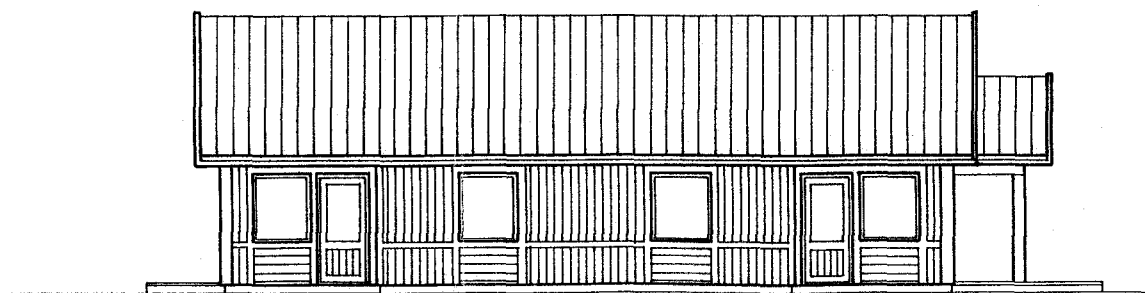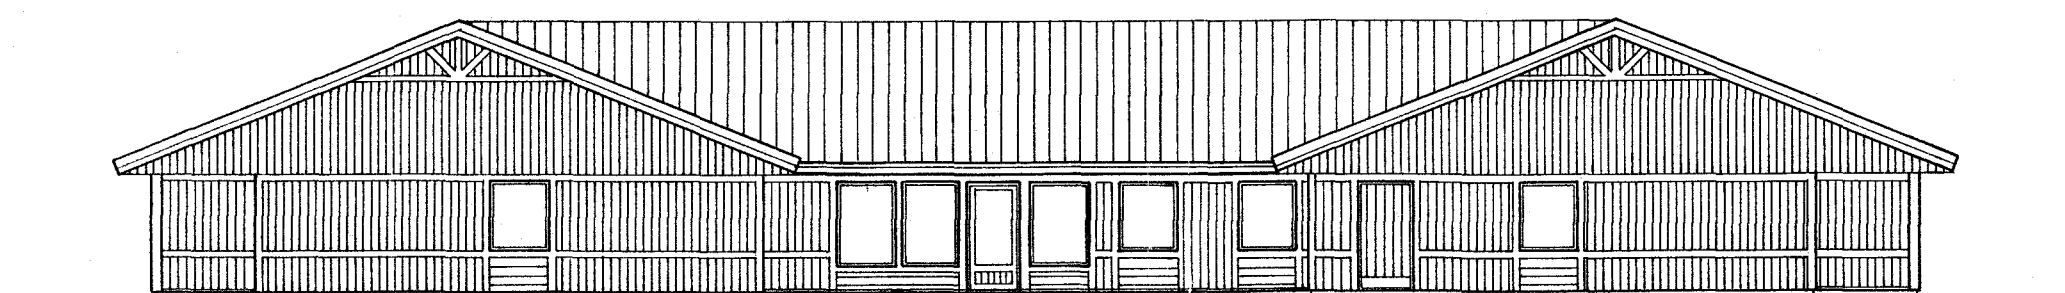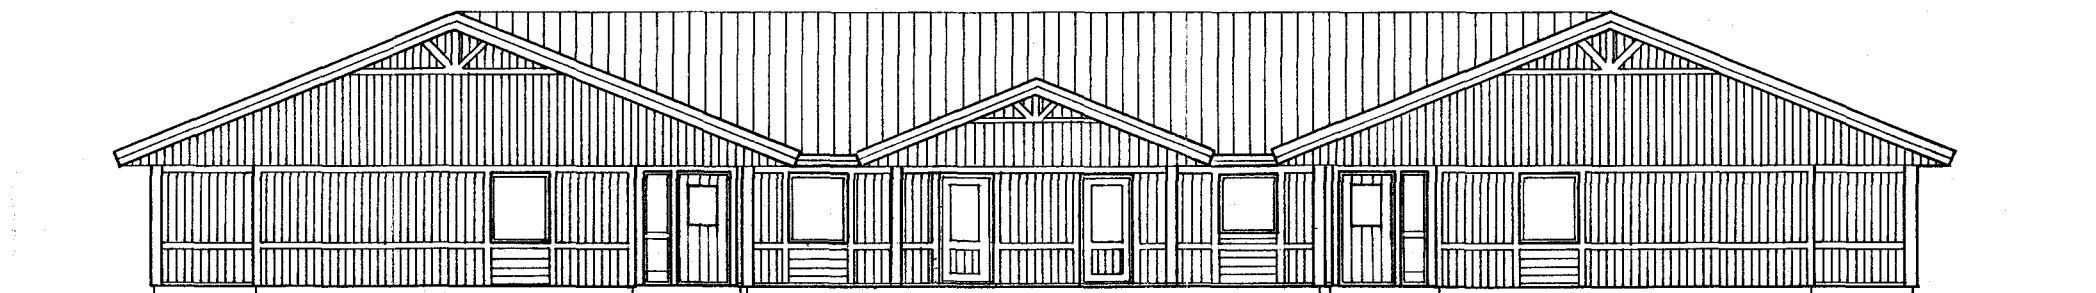


SEKTION

RELATIONSRTNING


Götenehus AB 533 21 Götene, tel 0511-506 50 RITAD KONSTRUERAD AV GRANSKAD AV ARBETSNUMMER MA GÖTENE 91 09 18		B A		YTTERDÖRR, SIDOLJUS FÖNSTERDÖRR		AP AP		911001 910924	
		REG.	ANT.	REGISTRERINGEN AVSER	SIGN.	DATUM			
FRIGGERÅKER 27:2, FALKÖPING GRUPPBOSTAD o GÅRDSHUS		SKALA 1:100		KOD TYP POS		RITNINGNUMMER 7055-A-11		REG B	

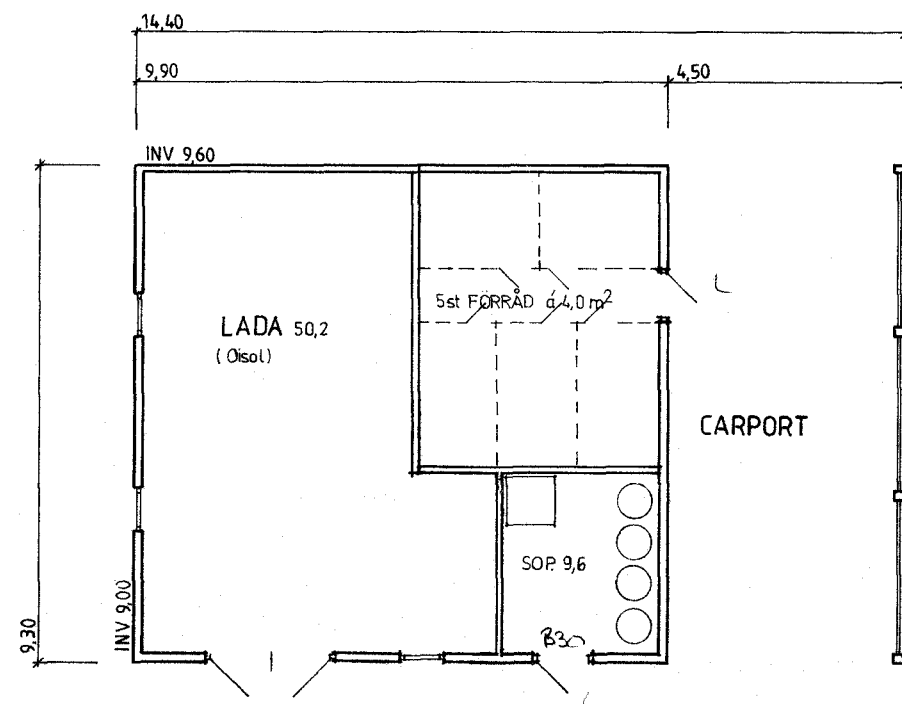

PLAN
BT A 133,9
BRA II 86,4

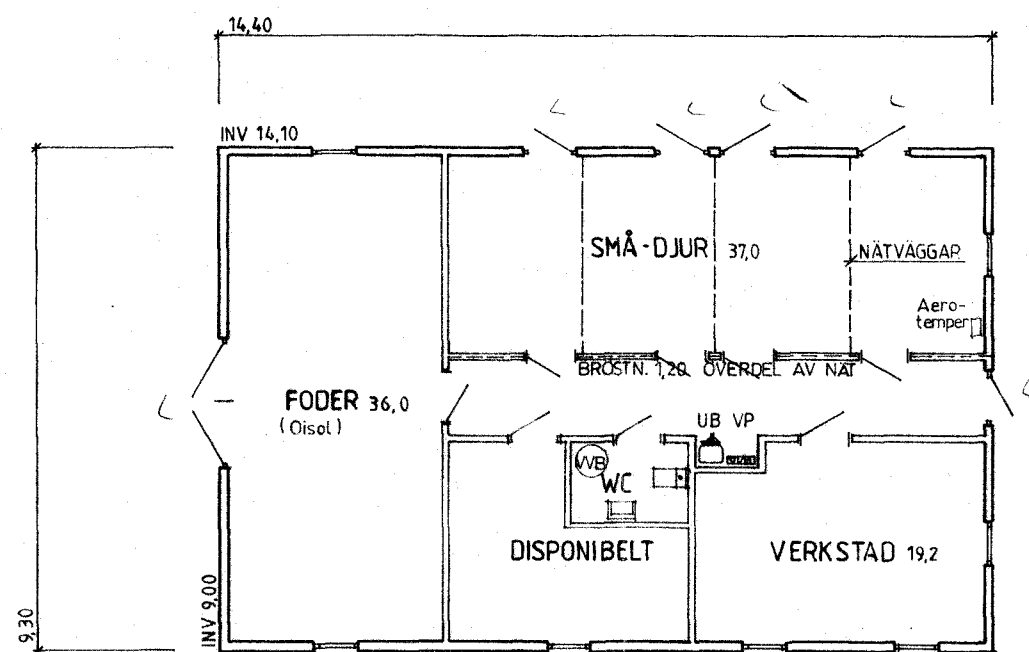

PLAN
BT A 133,9
BRA III 126,9

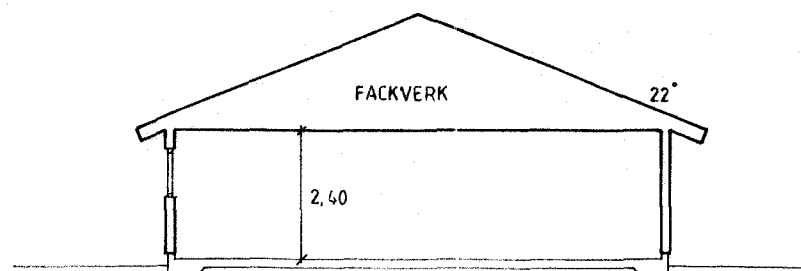


SEKTION




RELATIONSITNING


Götenehus AB 533 21 Götene, tel 0511-506 50 RITAD KONSTRUERAD AV GRANSKAD AV ARBETSNUMMER MA GÖTENE 91 09 18		A DIV. REV. REG. ANT. REGISTRERINGEN AVSER SIGN. DATUM	
		FRIGGERÅKER 27:2, FALKÖPING GRUPPBOSTAD o GÅRD SHUS SKALA 1:100 KOD TYP POS RITNINGSNUMMER REG 7055-A-20 A	

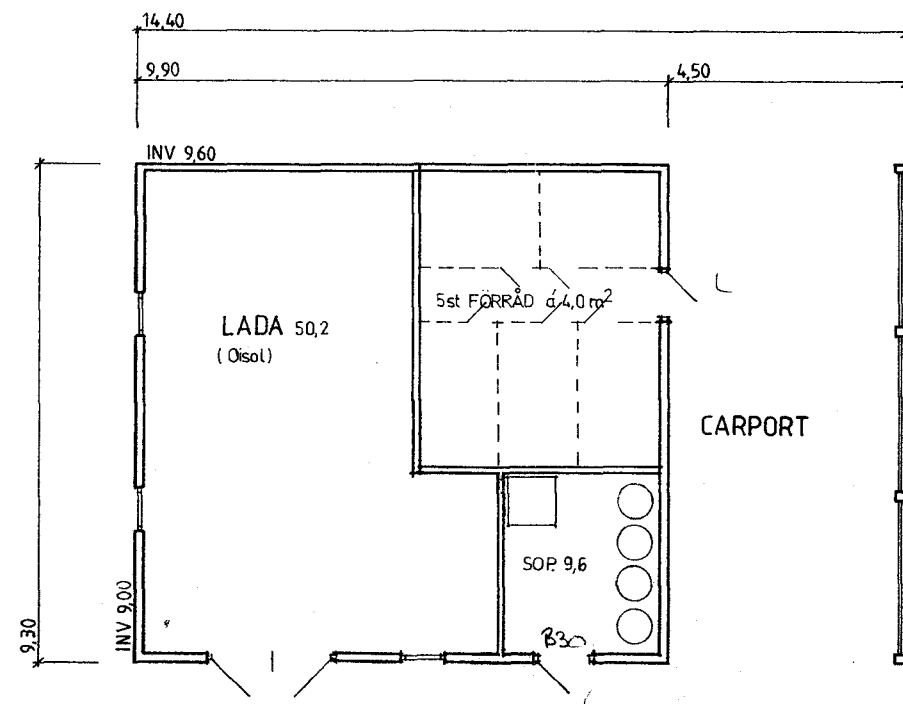









PLAN
BTA 133,9
BRA II 86,4

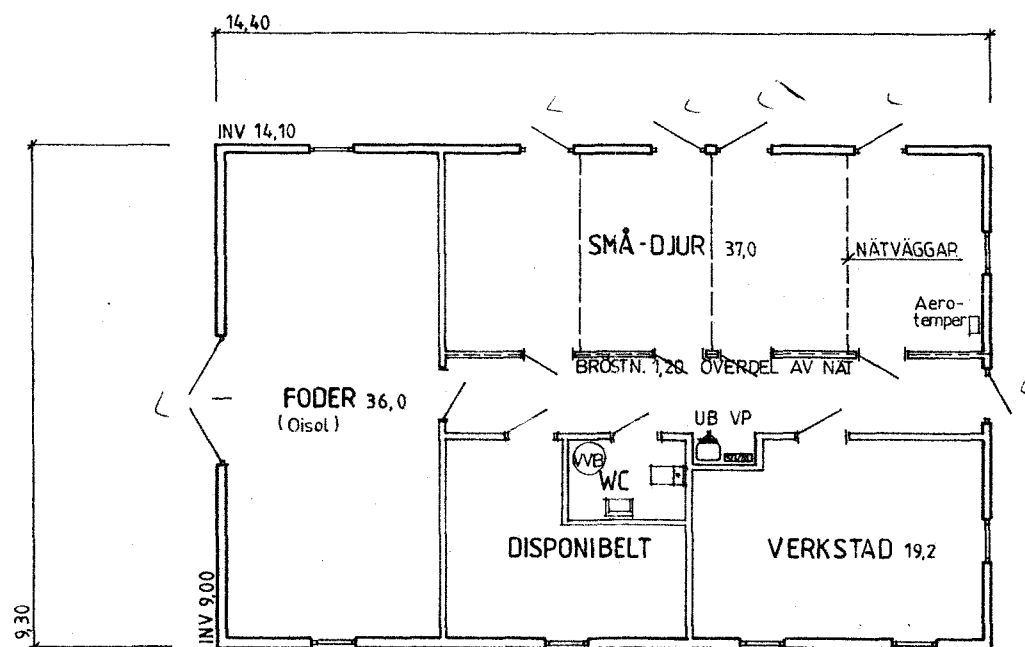

PLAN
BTA 133,9
BRA III 126,9


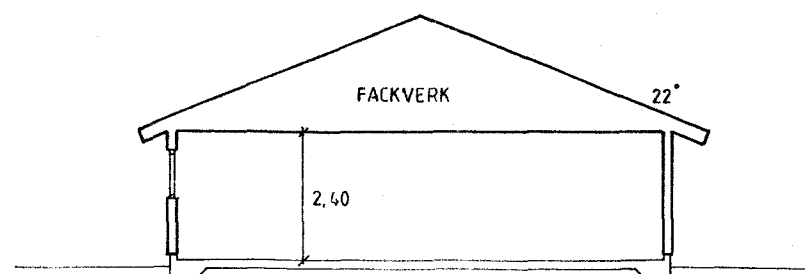


SEKTION




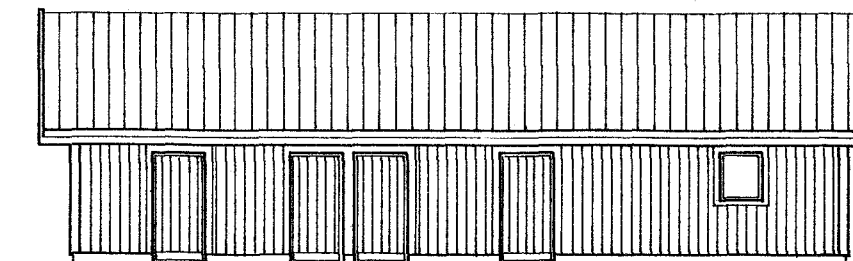
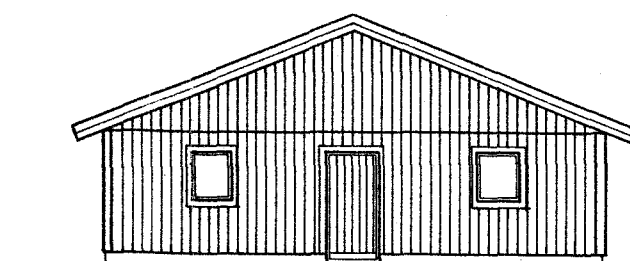
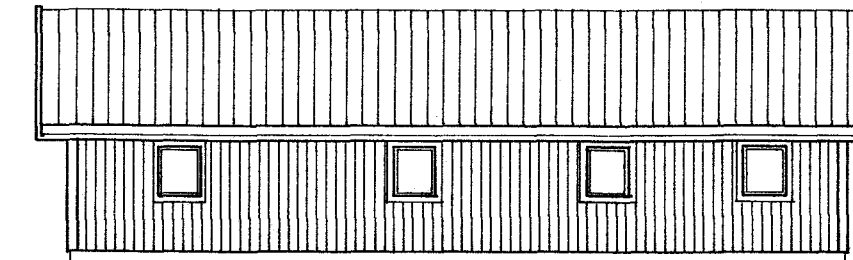
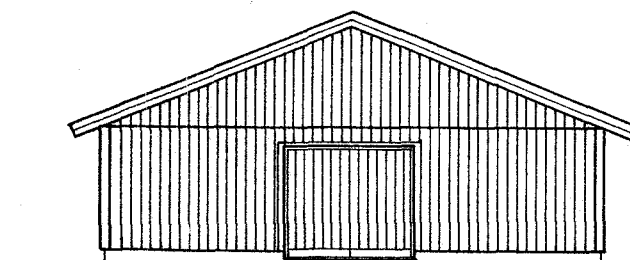
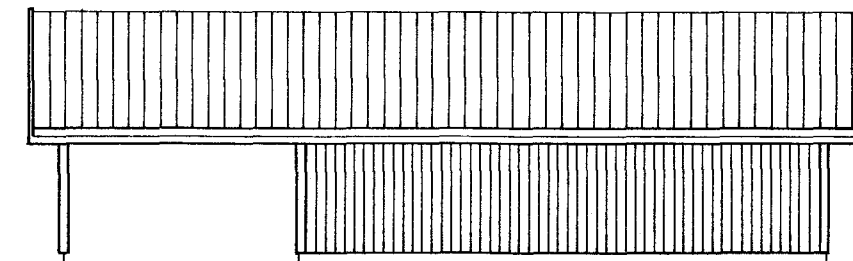
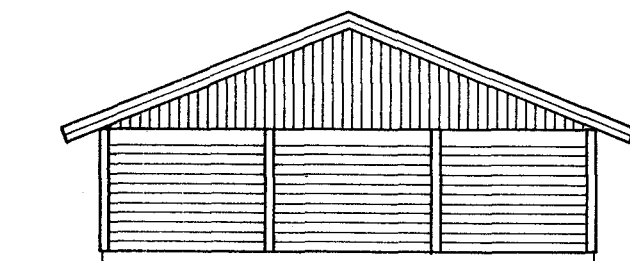
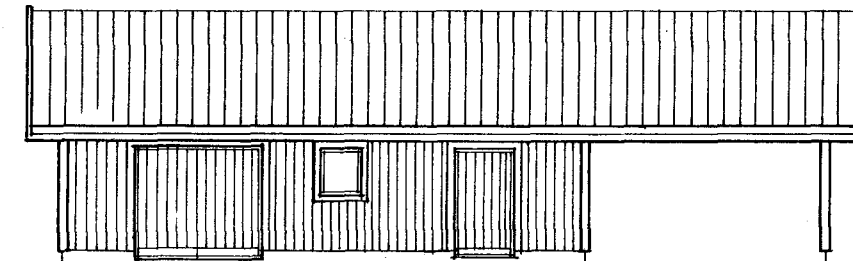
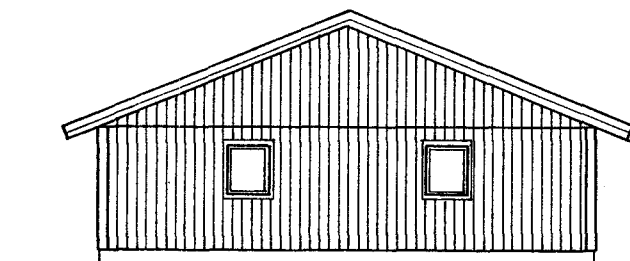


RELATIONSRTNING

Götenehus AB		A	DIV. REV.	AP	91.09.24
		REG.	ANT.	REGISTRERINGEN AVSER	SIGN. DATUM
533 21 Götene, tel 0511-506 50		FRIGGERÅKER 27:2, FALKÖPING			
RITAD KONSTRUERAD AV GRANSKAD AV ARBETSNUMMER		GRUPPBOSTAD o GÅRD SHUS			
MA		SKALA 1:100			
GÖTENE		KOD TYP POS	RITNINGNUMMER	REG	A
91 09 18			7055-A-20		



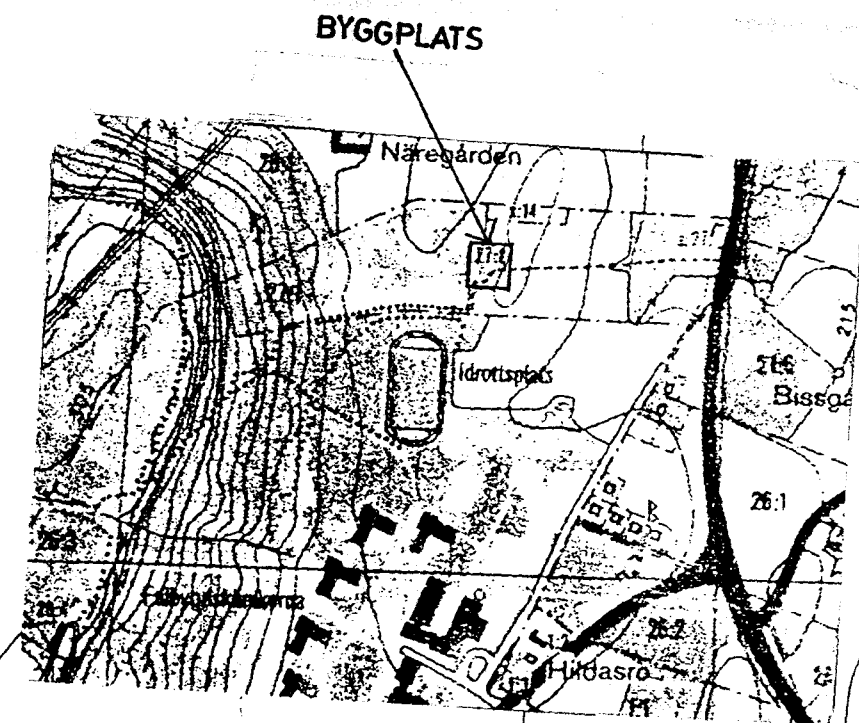
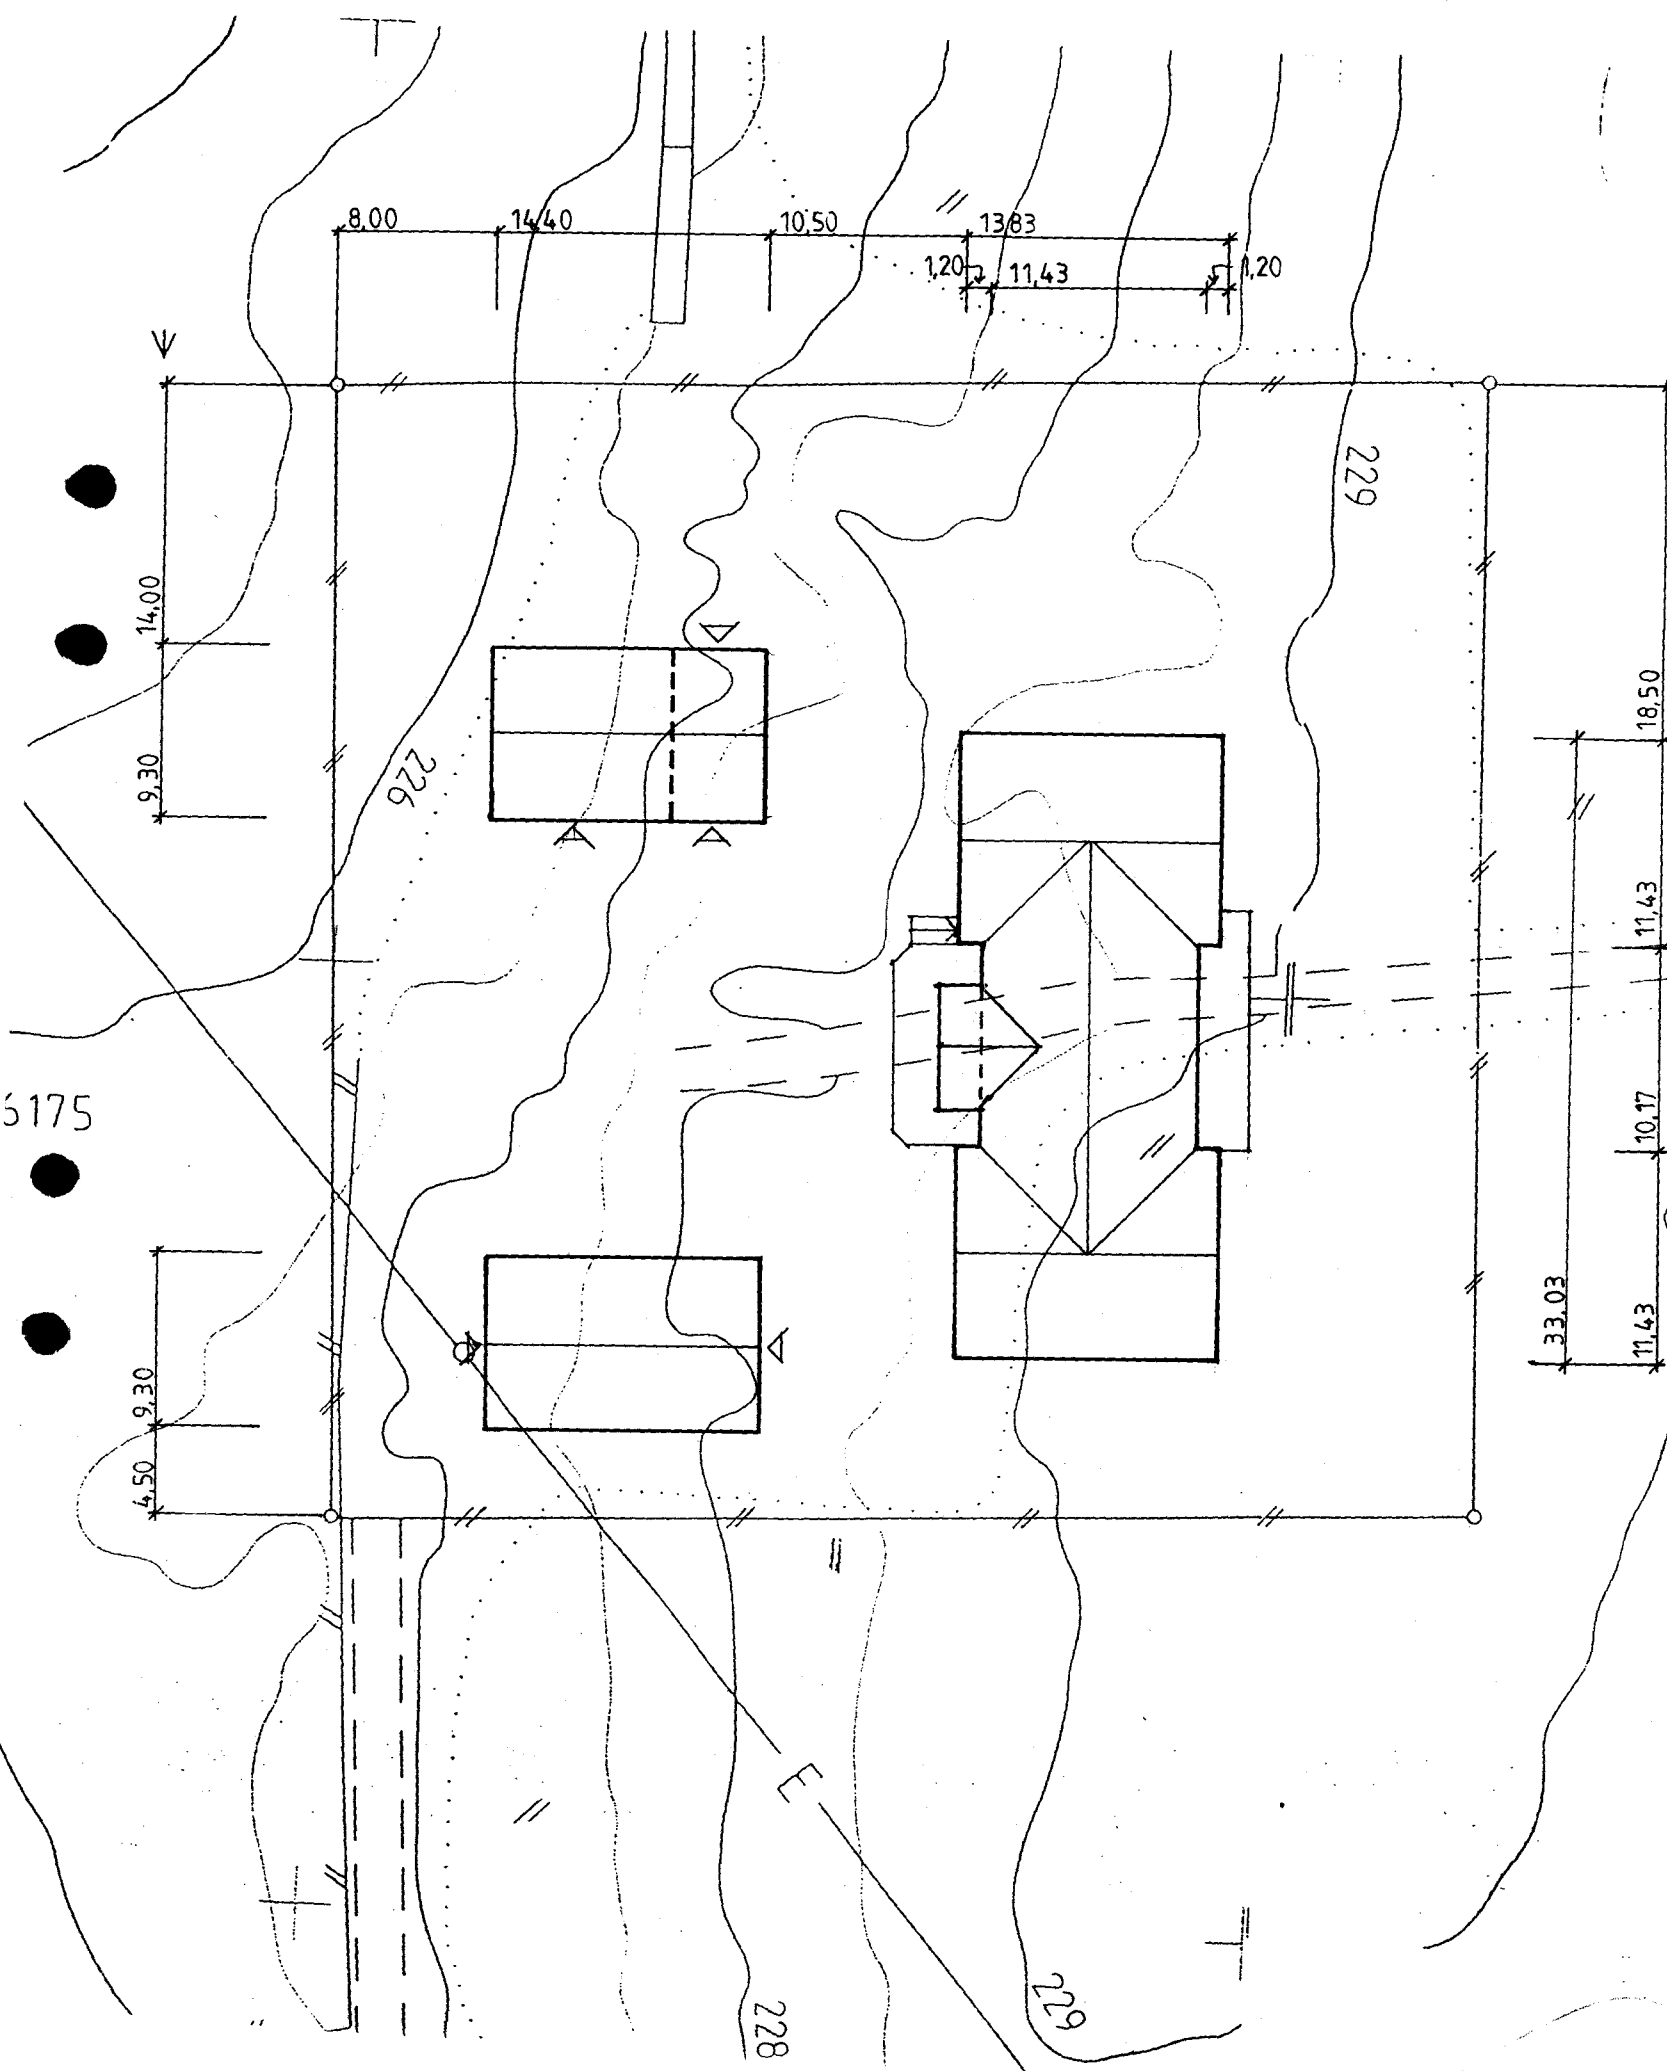


RELATIONSRTNING

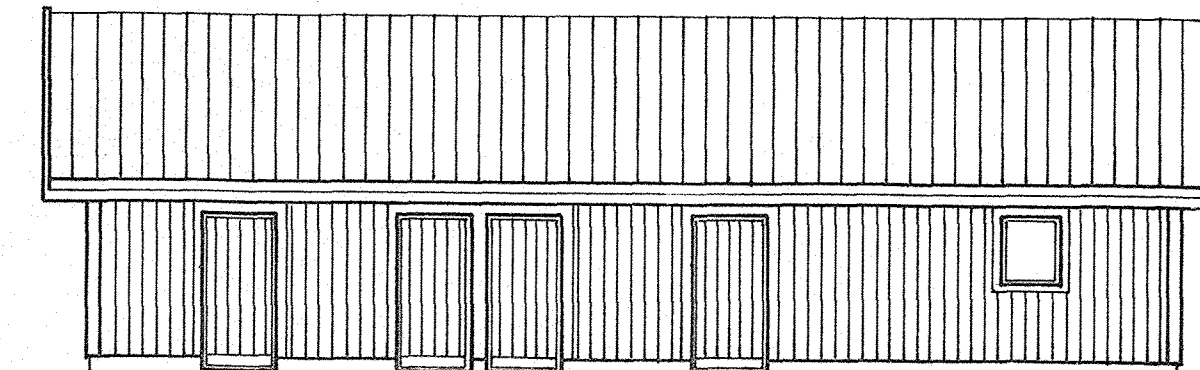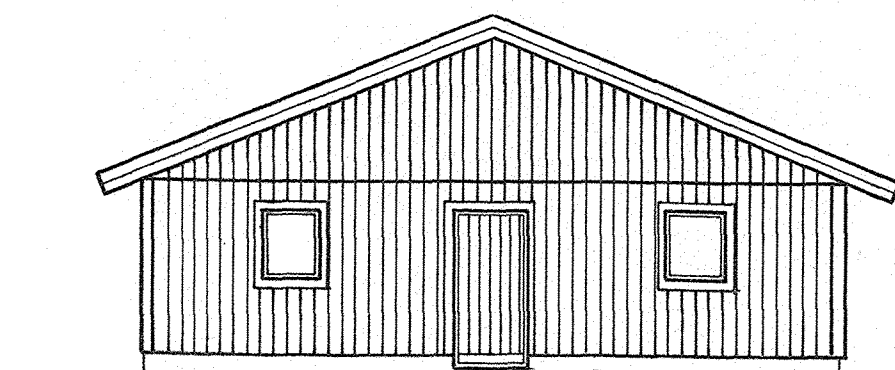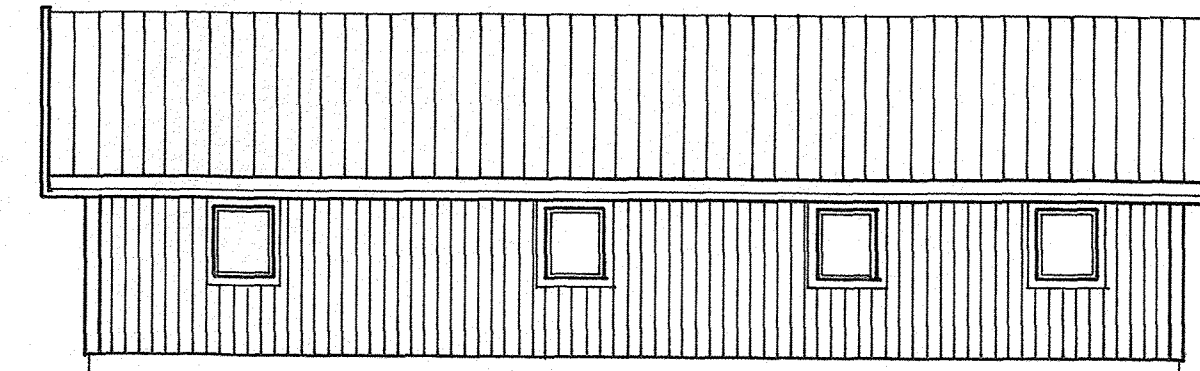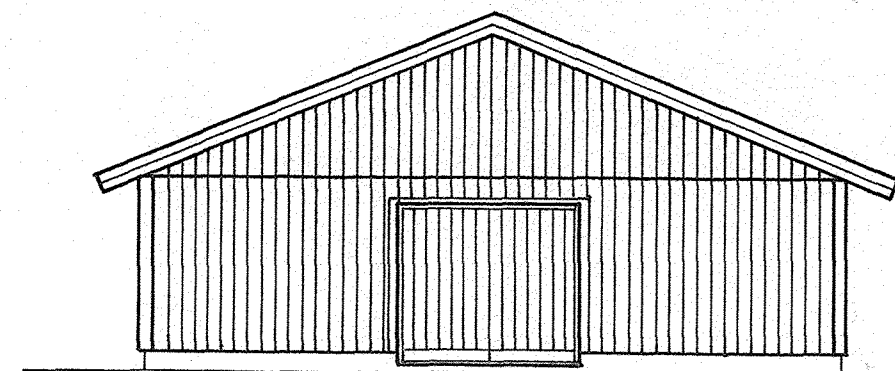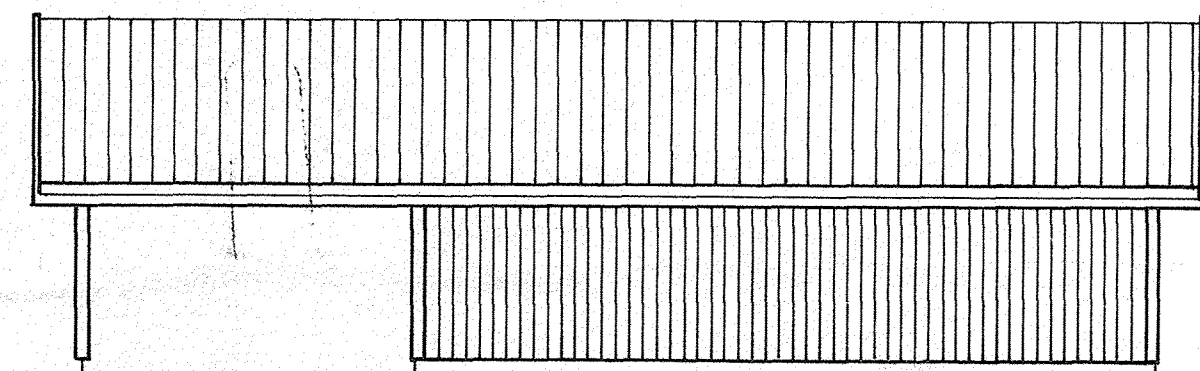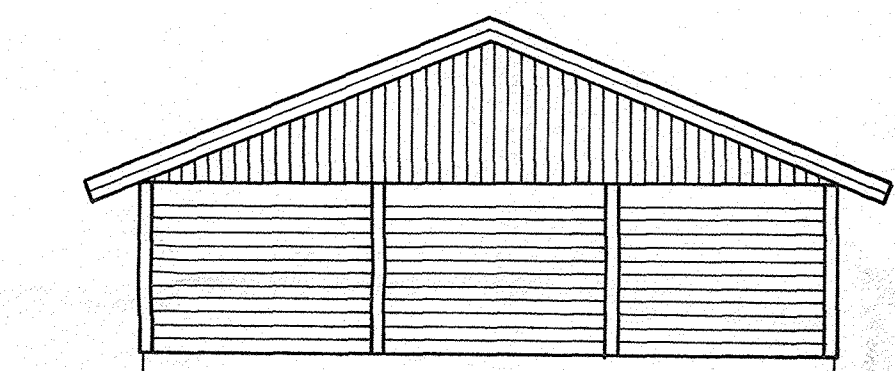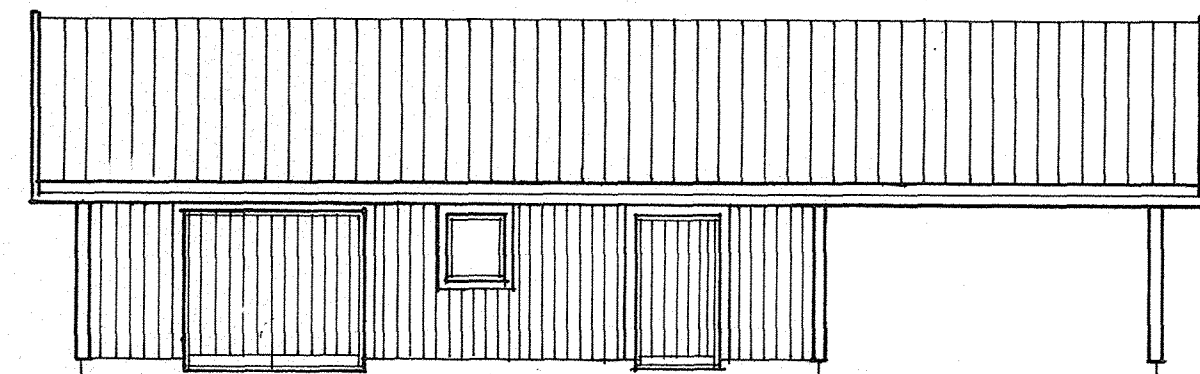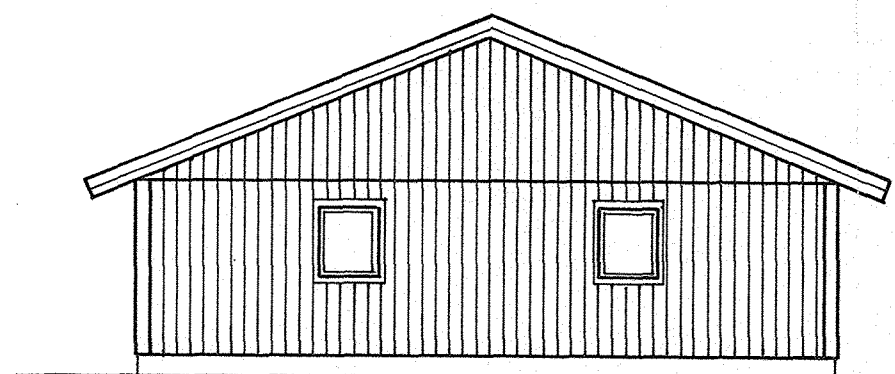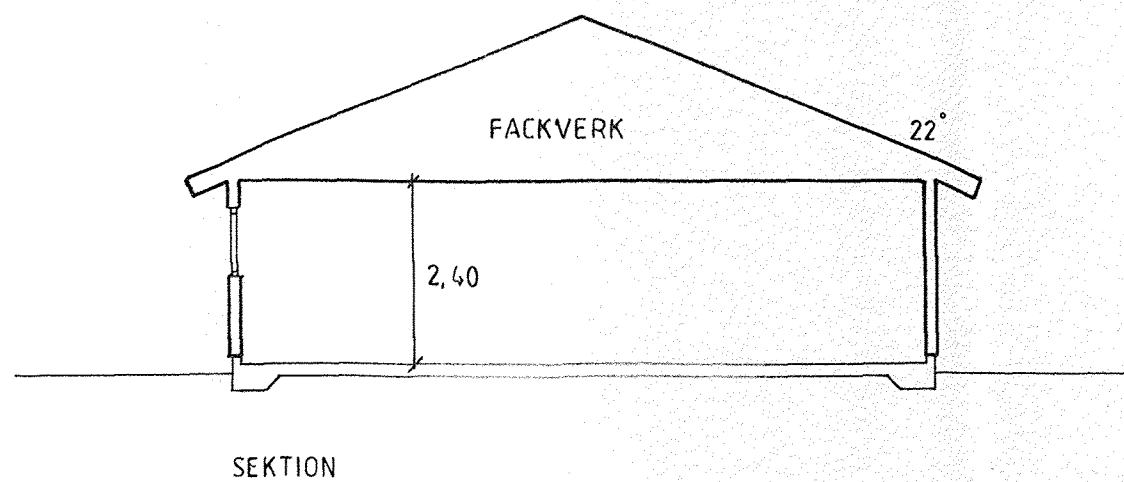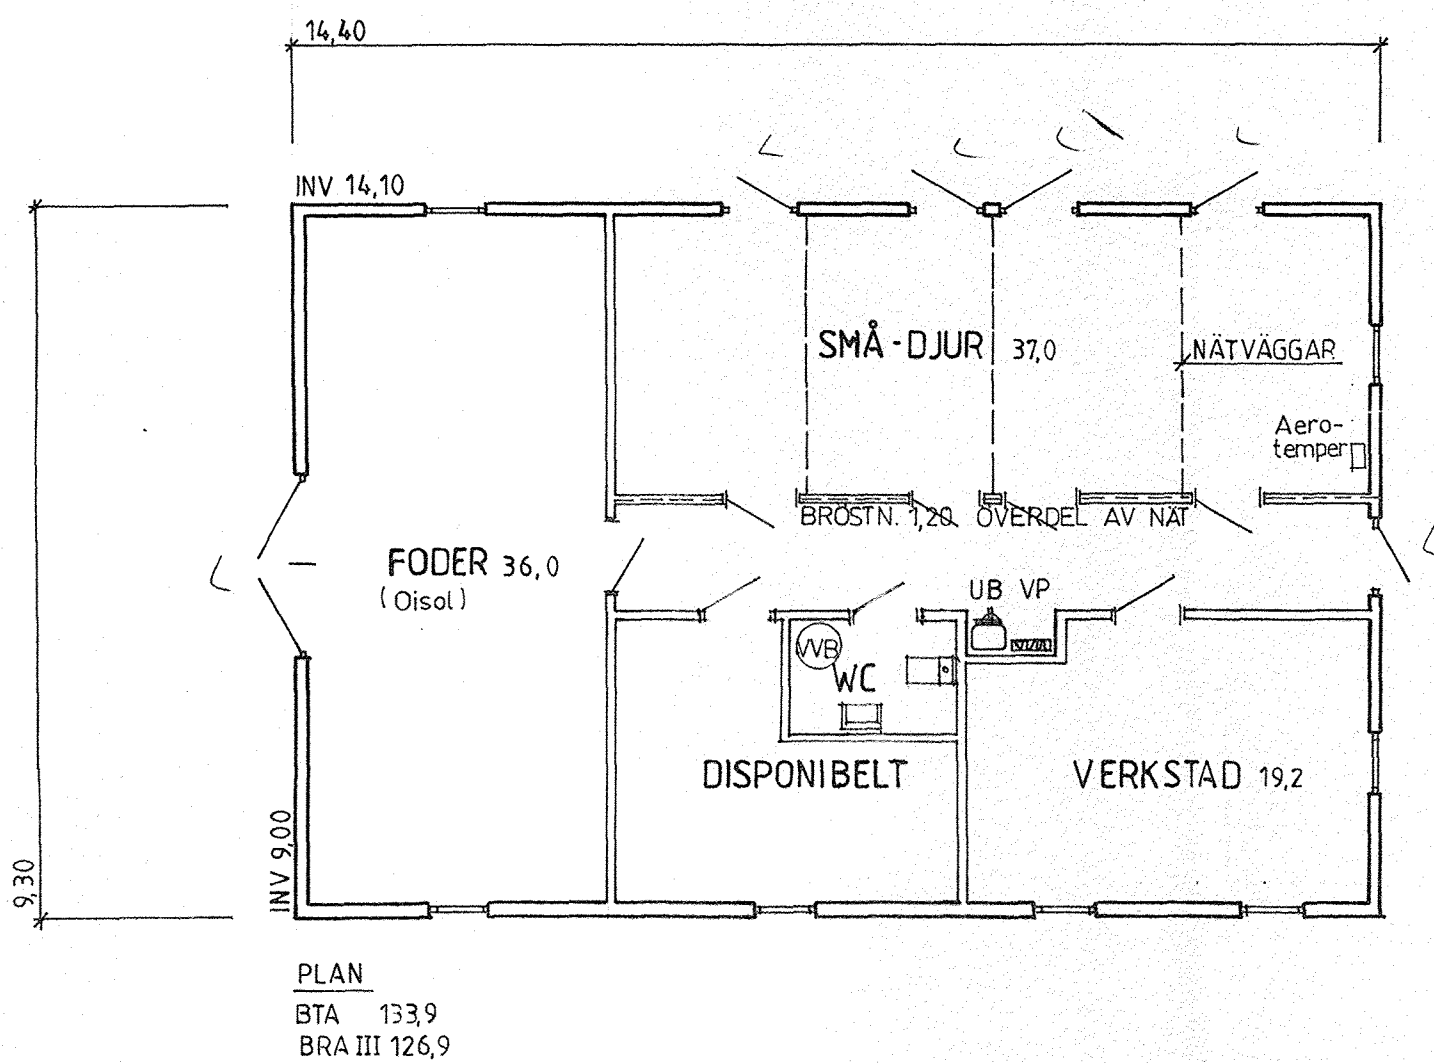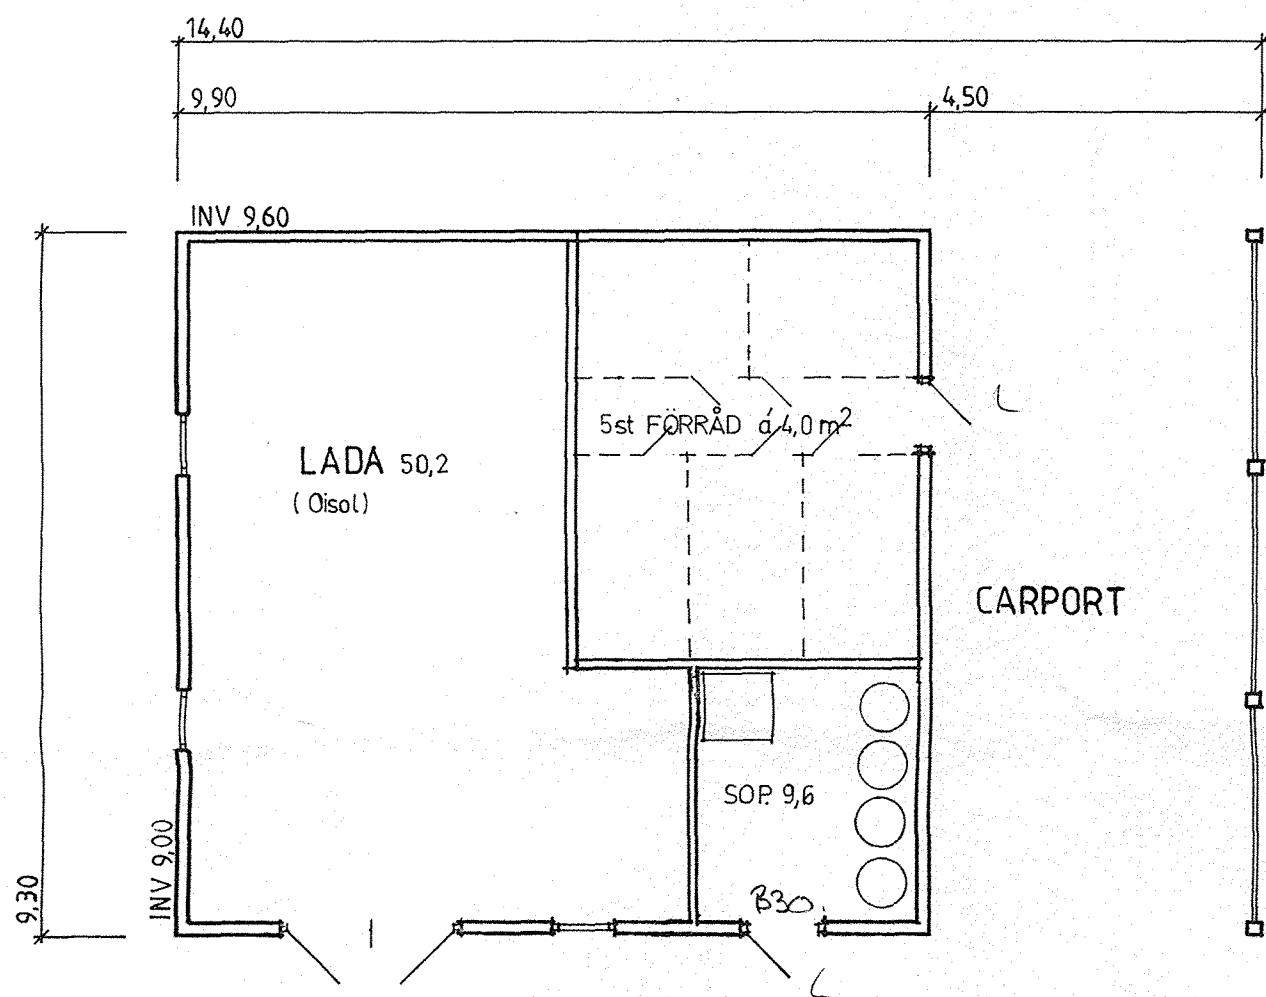

RELATIONSITNING

Götenehus AB		A		DIV. REV.		A P		91.09.24	
		REG.	ANT.	REGISTRERINGEN AVSER		SIGN.	DATUM		
533 21 Götene, tel 0511-506 50		FRIGGERÅKER 27:2 , FALKÖPING							
		GRUPPBOSTAD o GÅRD SHUS							
RITAD KONSTRUERAD AV GRANSKAD AV		ARBETSNUMMER		SKALA 1:100					
MA									
GÖTENE		KOD TYP POS			RITNINGNSNUMMER			REG	
91 09 18					7055-A-20			A	

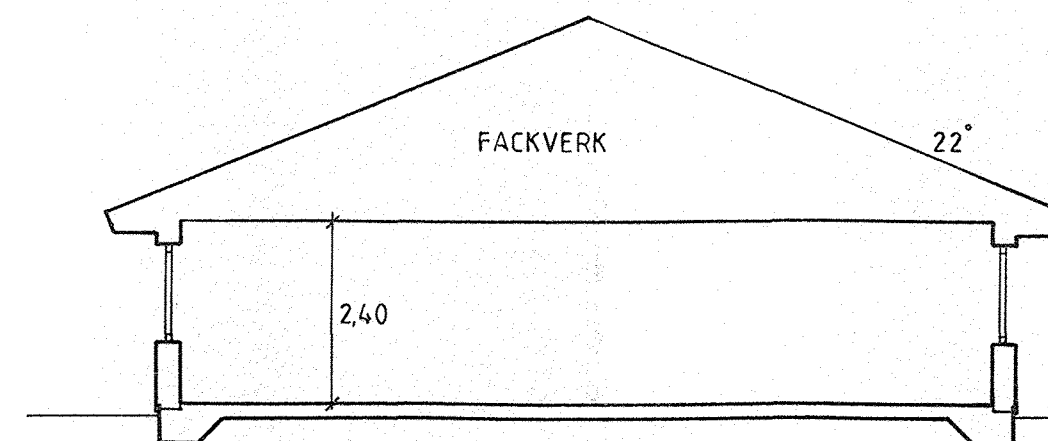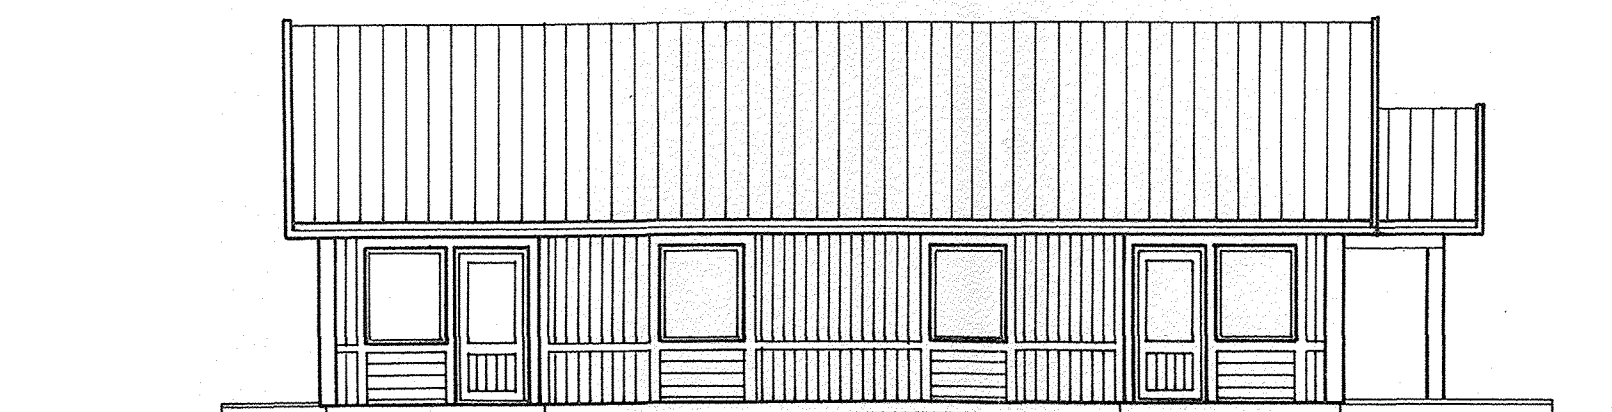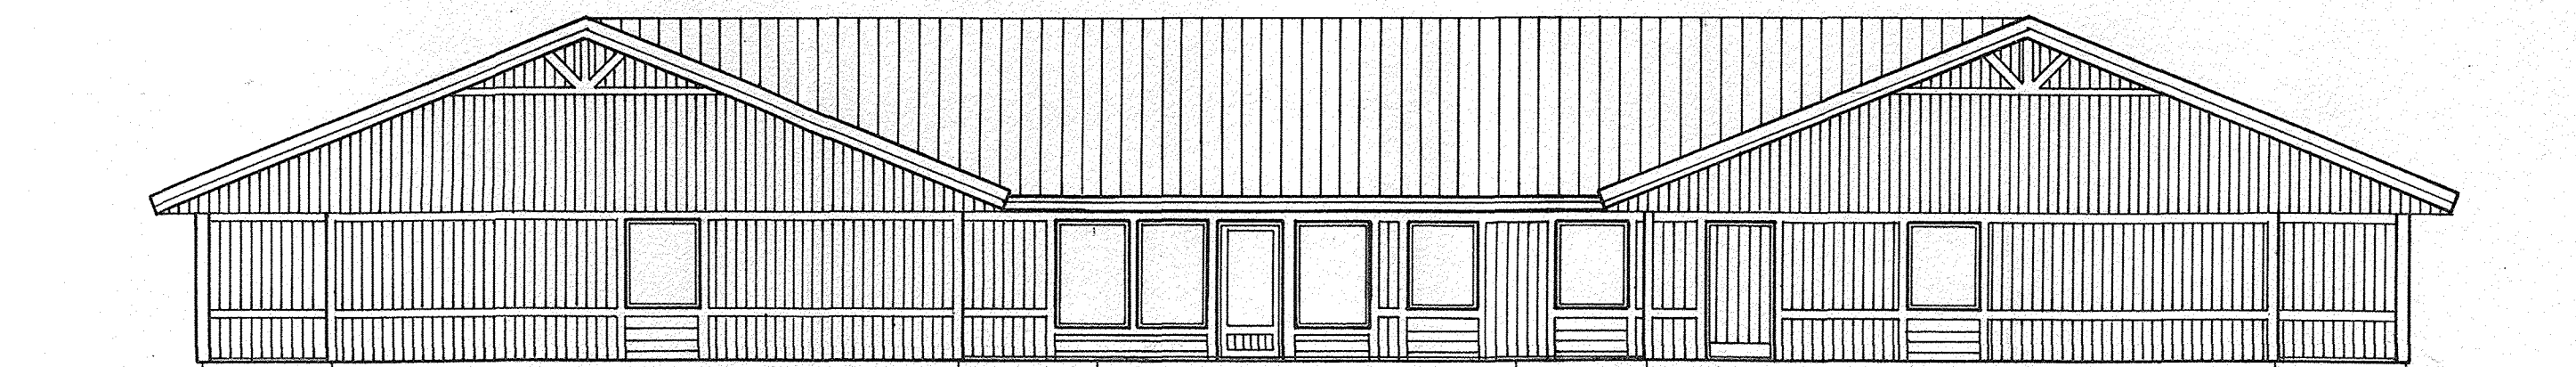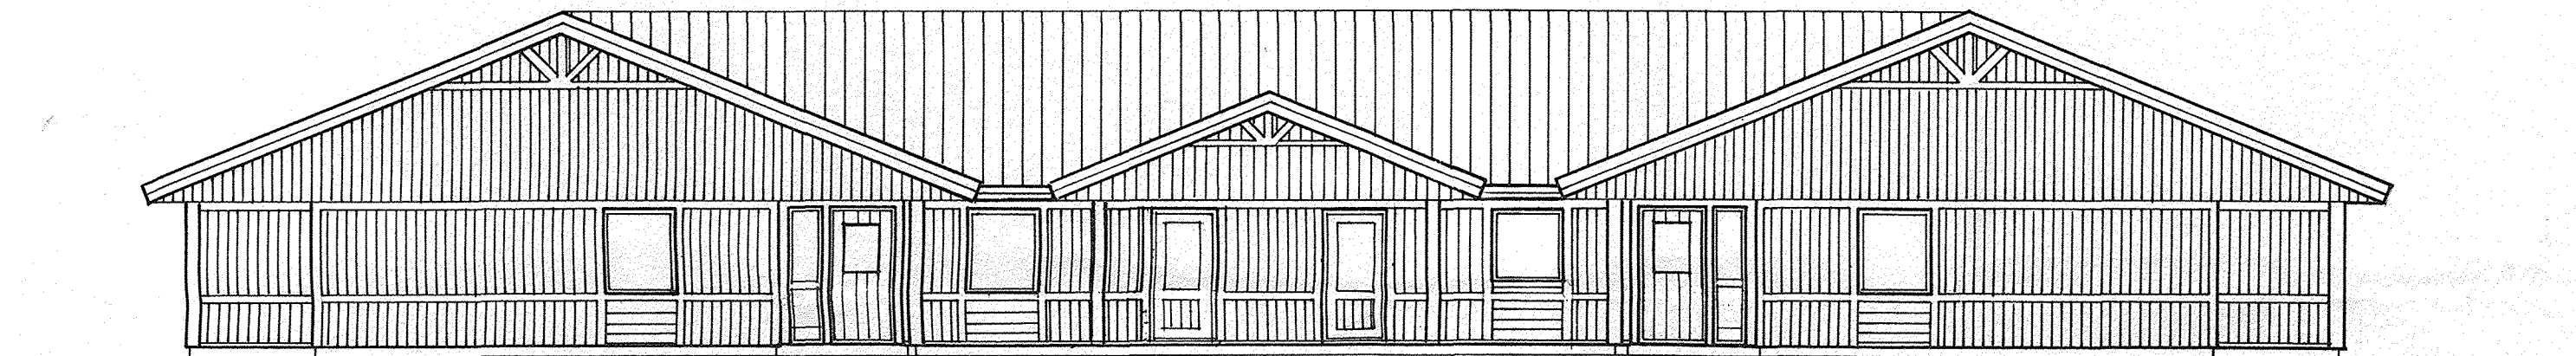

SEKTION

RELATIONSRTNING

Götenehus AB

533 21 Götene, tel 0511-506 50

RITAD KONSTRUERAD AV GRANSKAD AV ARBETSNUMMER

MA

GÖTENE


91 09 18

B	YTTERDÖRR, SIDOLJUS	AP	9110 01
A	FÖNSTERDÖRR	AP	9109 24
REG. ANT.	REGISTRERINGEN AVSER	SIGN.	DATUM

FRIGGERÅKER 27:2, FALKÖPING
GRUPPBOSTAD o GÅRD SHUS

SKALA 1:100

KOD TYP POS	RITNINGNUMMER	REG
	7055-A-11	B

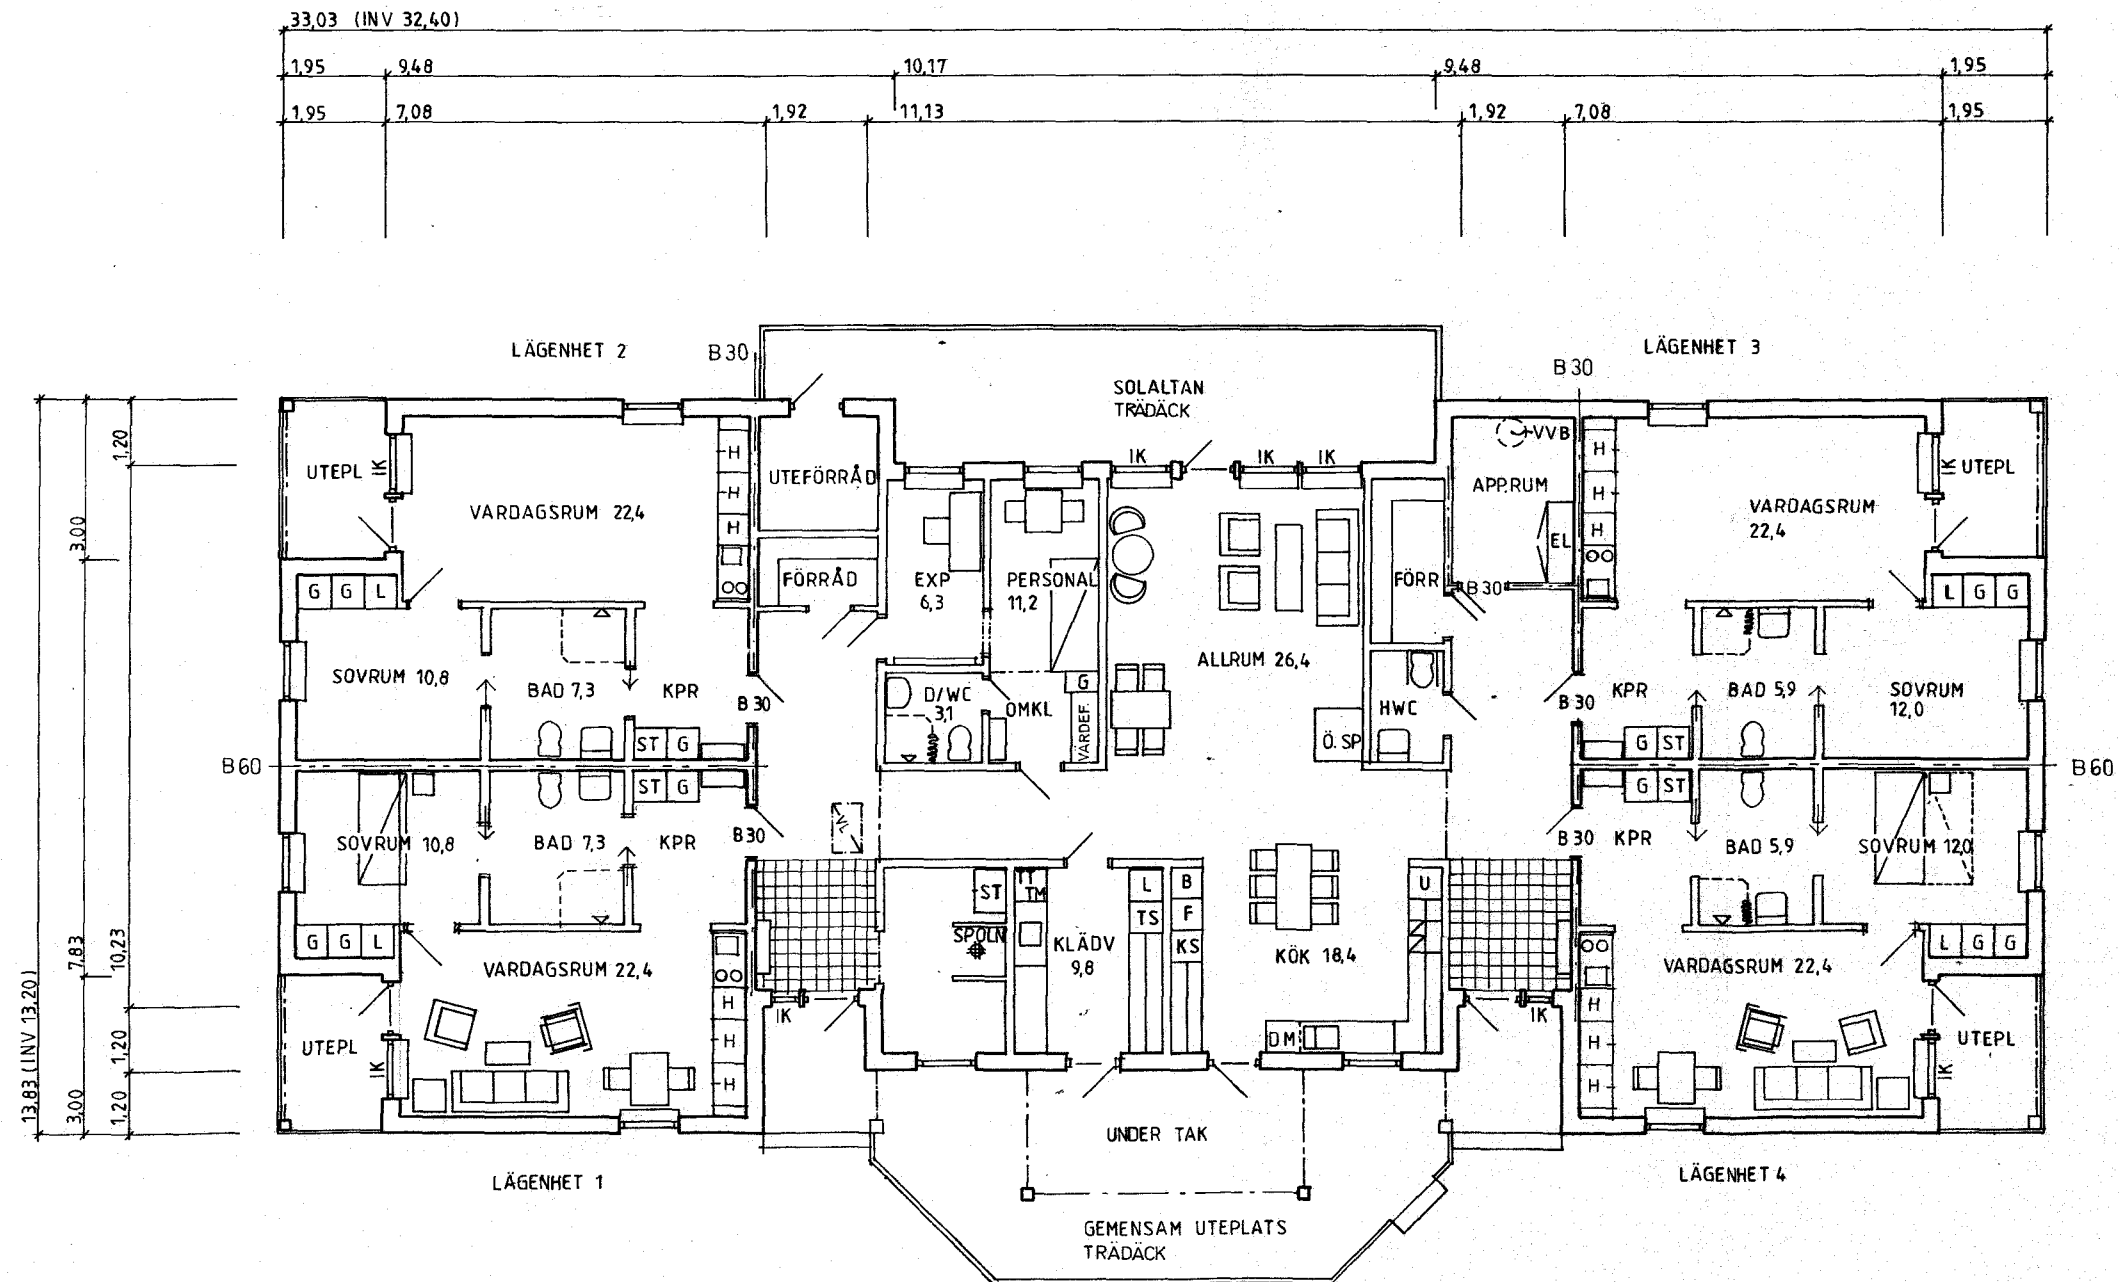

ENTRÉPLAN

BTA 399,2
BRA I 348,2
BRA II 19,3

BYGGNADENS BRANDKLASSN. BR 2

B	RAMP, LADDN. BORTTAGEN	AP	9110 01
A	DIV. REV.	AP	91 09 24
REG. ANT.	REGISTRERINGEN AVSER	SIGN.	DATUM

Götenehus AB

533 21 Götene, tel 0511-506 50

RITAD KONSTRUERAD AV GRANSKAD AV ARBETSNUMMER

MA

GÖTENE

91 09 18

FRIGGERÅKER 27:2, FALKÖPING
GRUPPBOSTAD o GÅRD SHUS

SKALA 1:100

KOD TYP POS	RITNINGNUMMER	REG
	7055-A-10	S