




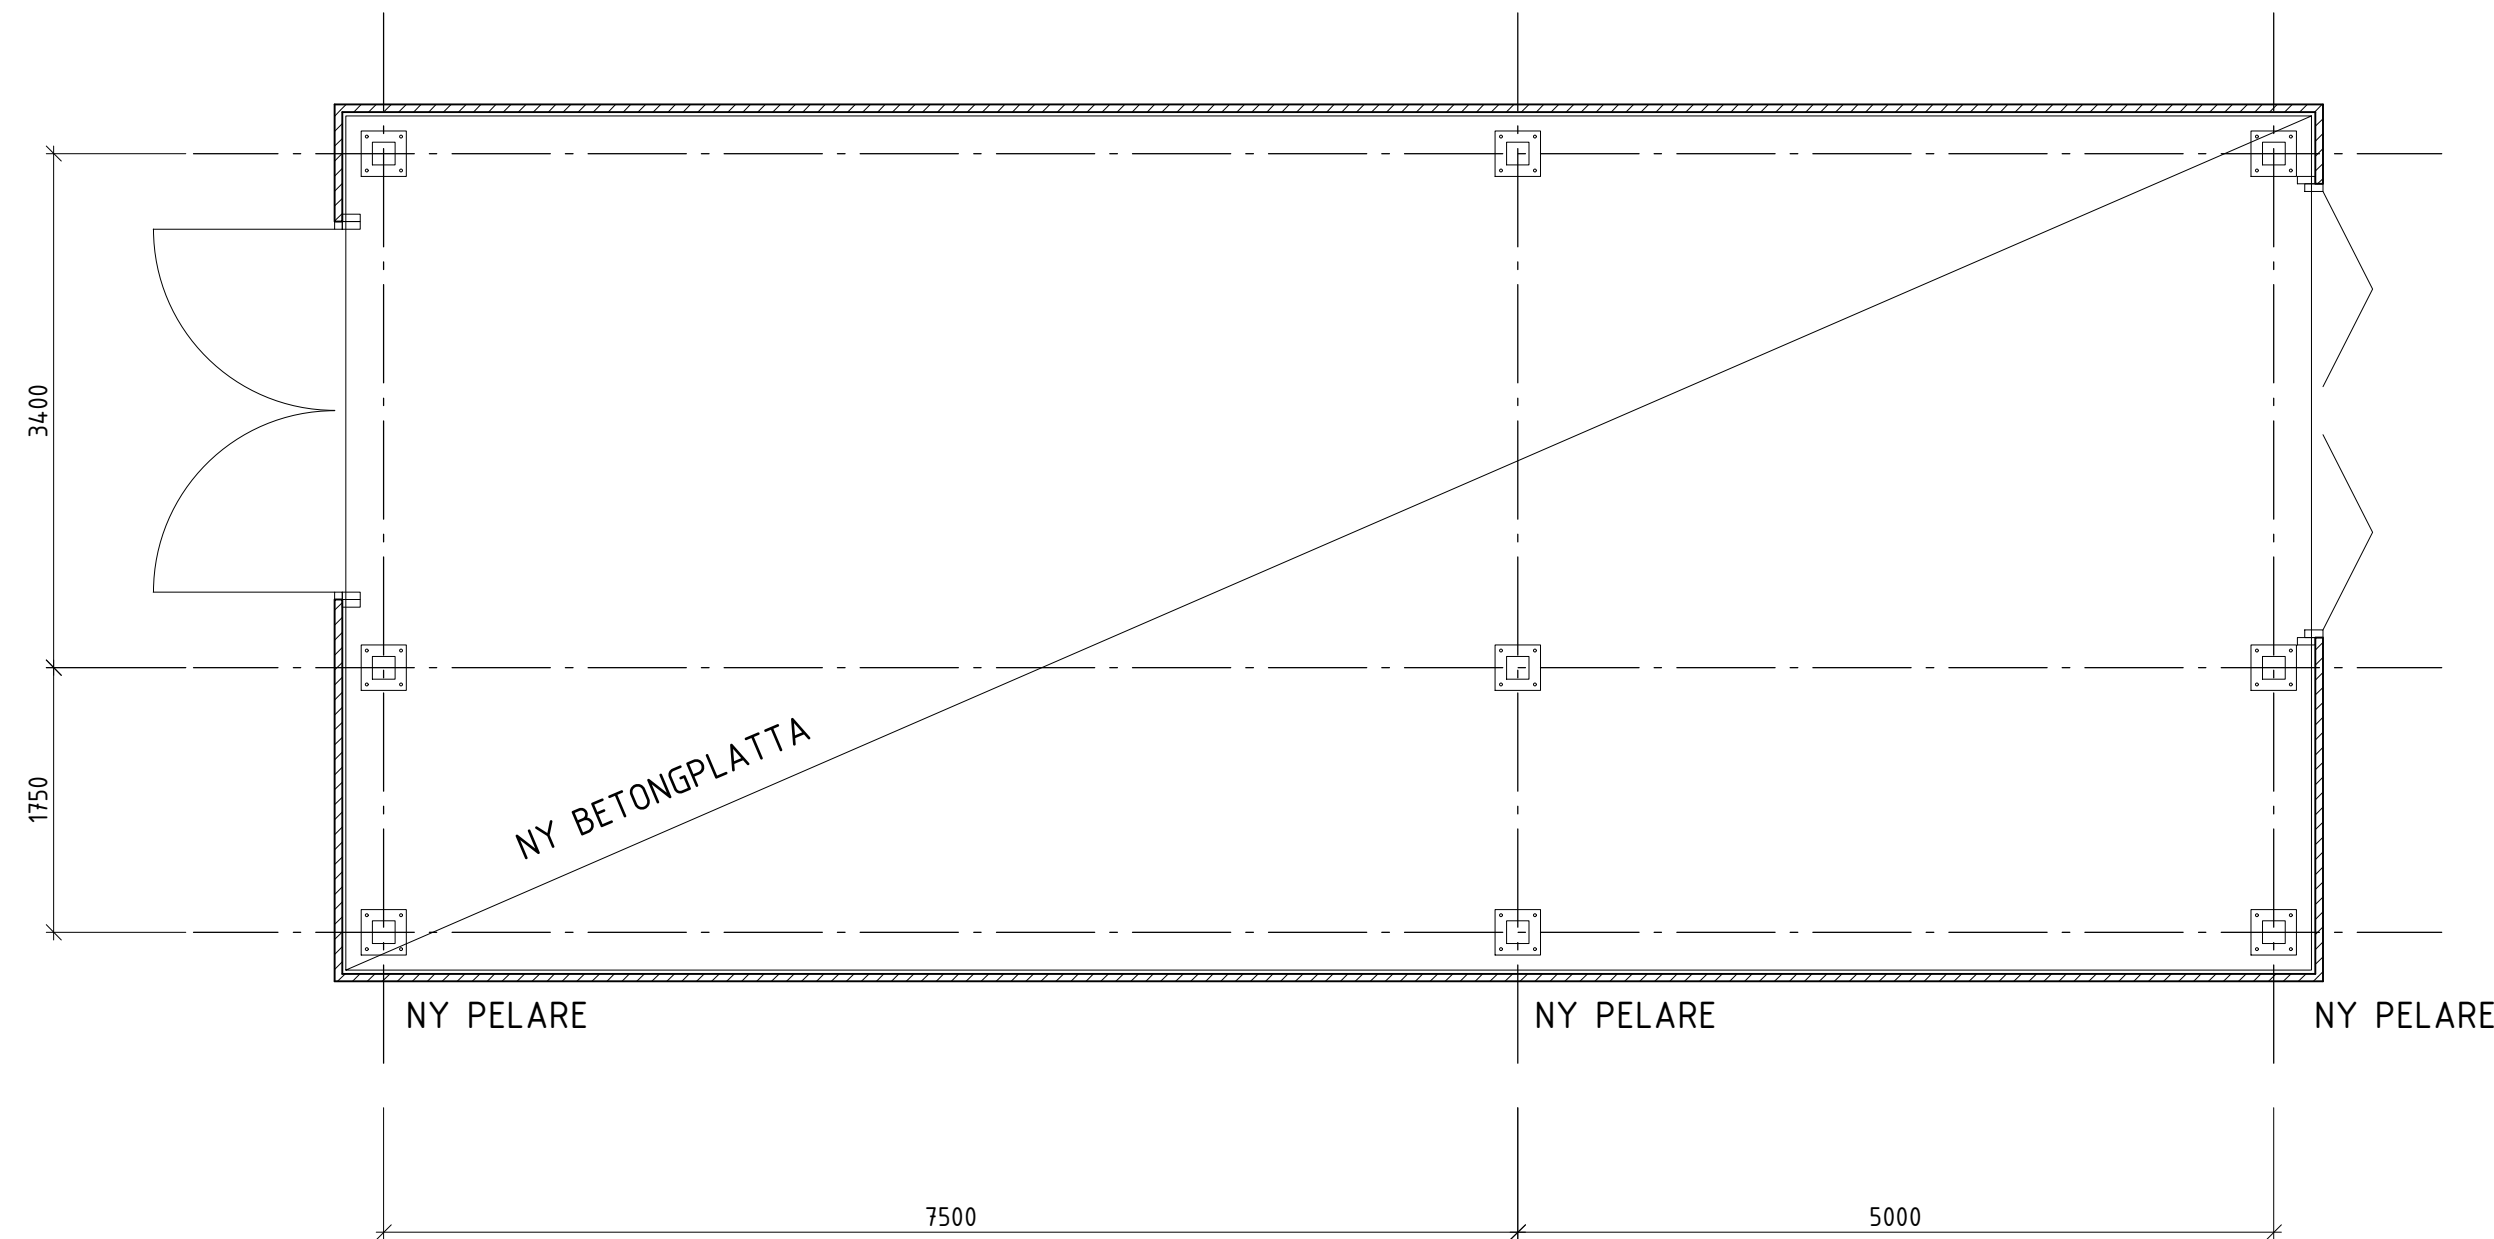


PLAN

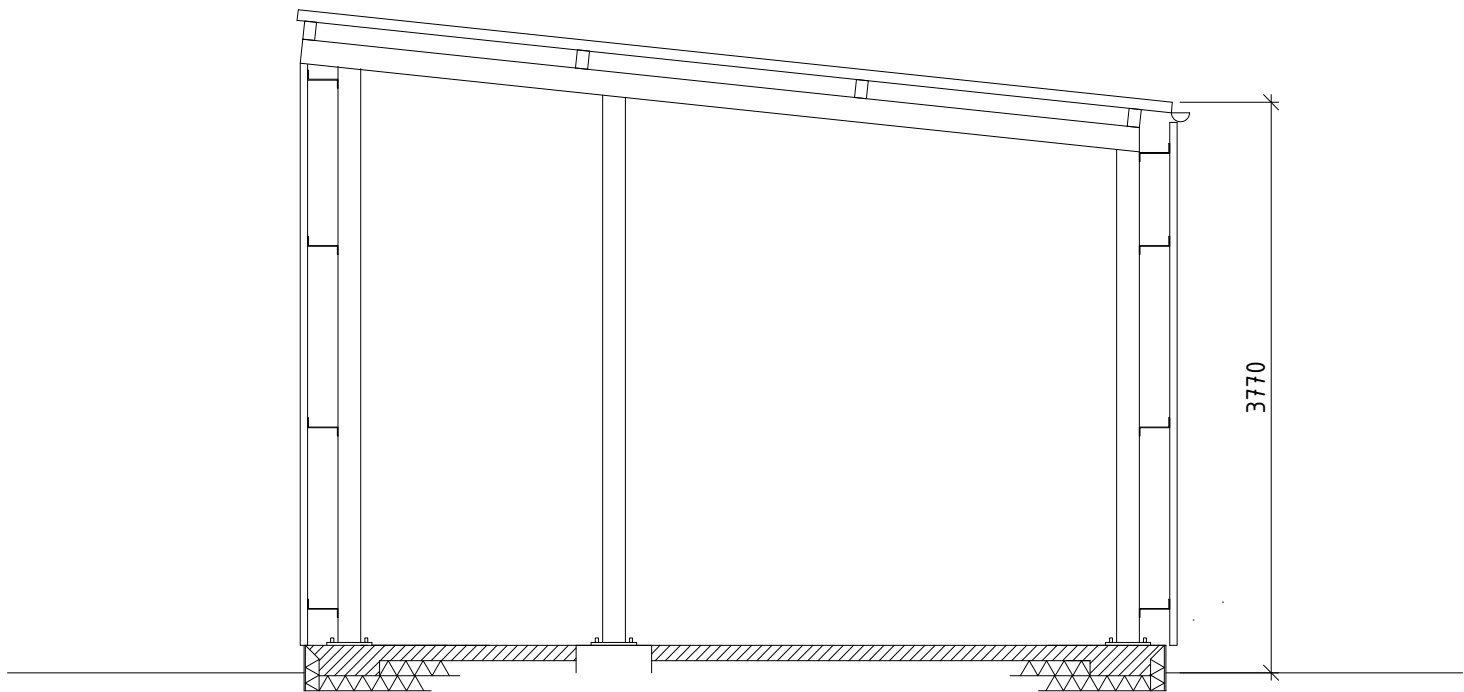


SEKTION

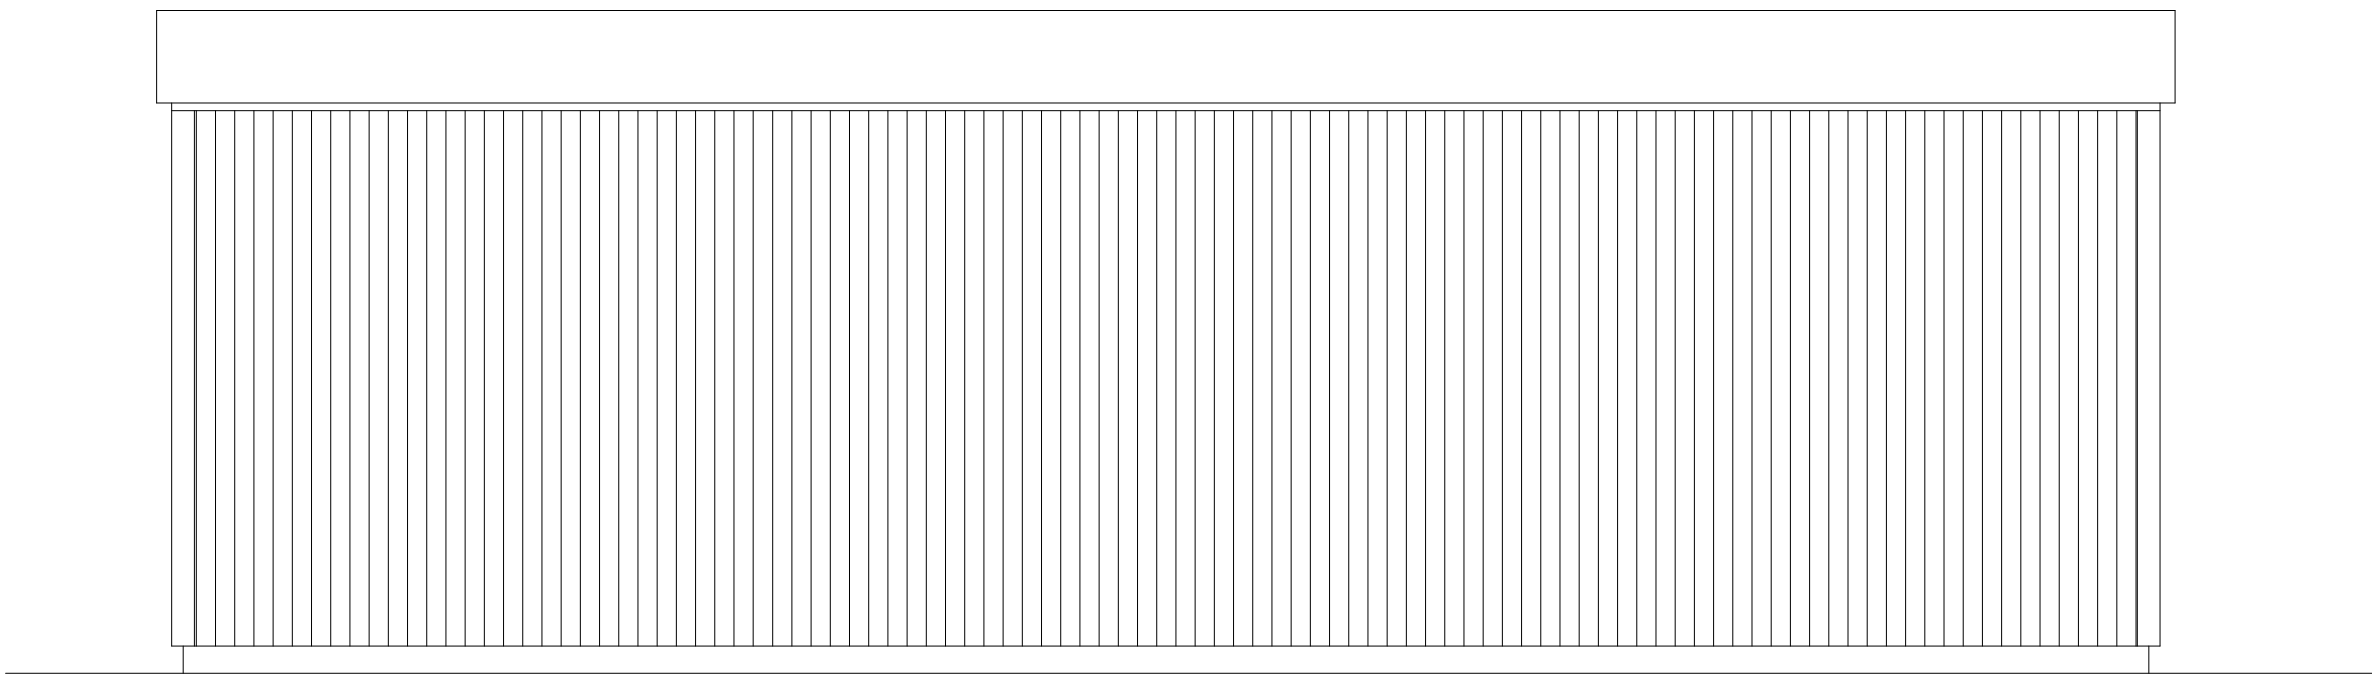


FASAD MOT VÄSTER

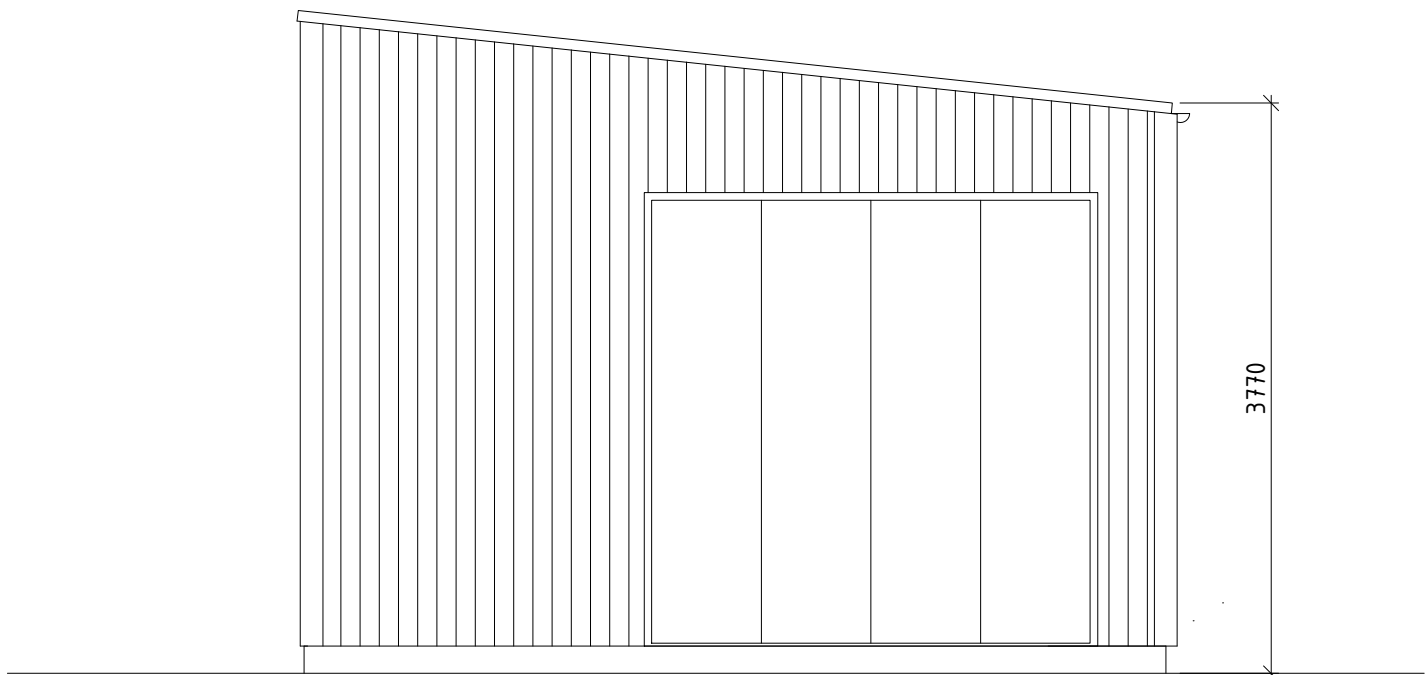

FASAD MOT NORR

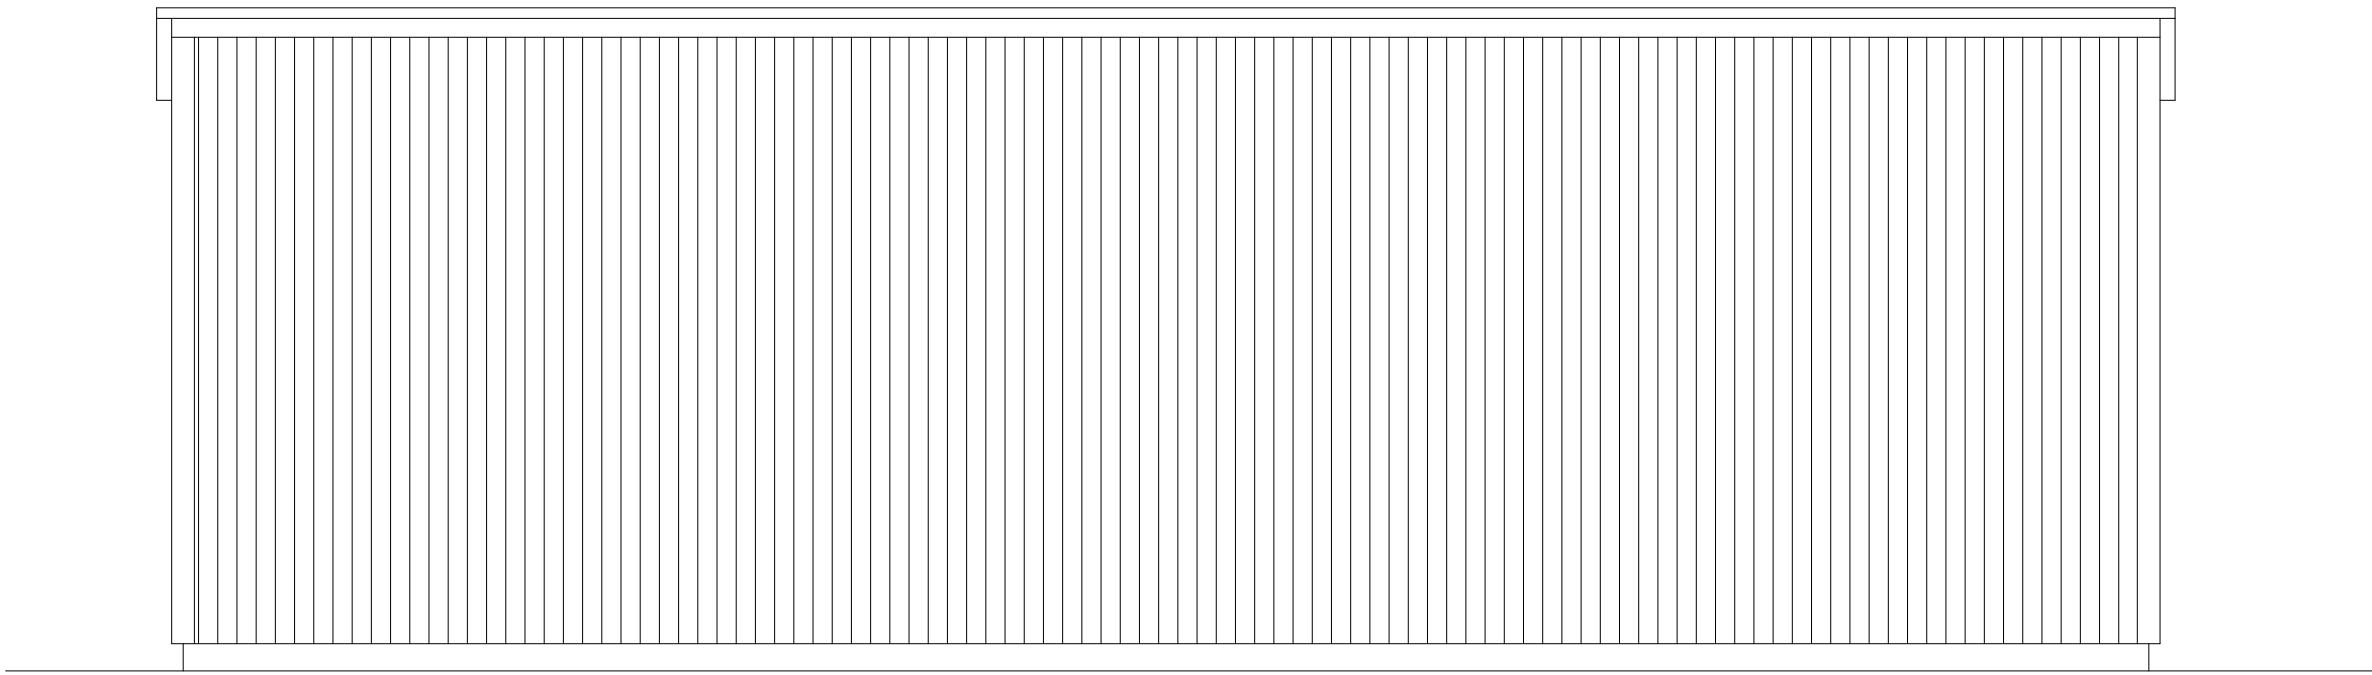

FASAD MOT ÖSTER

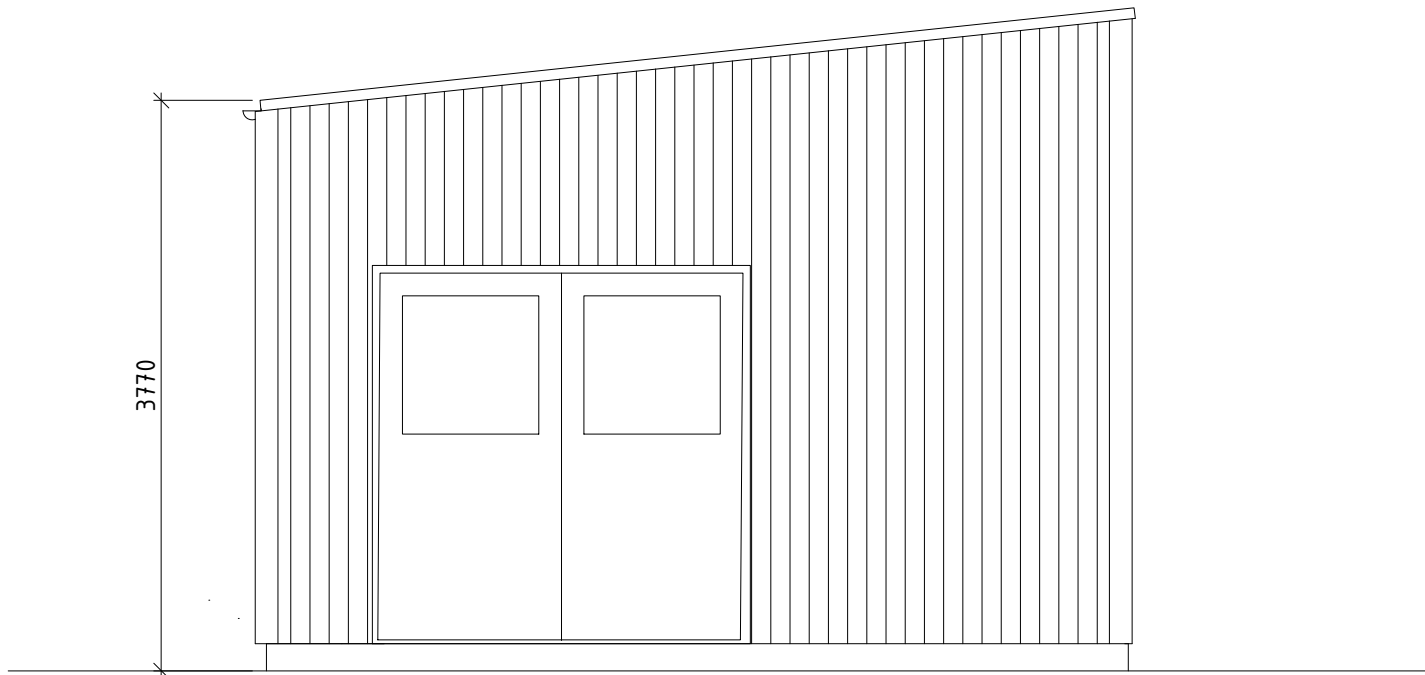

FASAD MOT SÖDER

FÖRKLARINGAR

BET.	ANT.	ÄNDRINGEN AVSER	SIGN.	HL.	DATUM
BYGGLOVSHANDLING					
ORMVRÅKEN					
ESKILSTUNA KOMMUN					
JohanssonOson					
BOX 133					
63301 Eskilstuna					
PROJEKTR	RITAD/KONSTR AV		HANDLÄGGARE		
DATUM	ALF		STEFAN N		
2023-08-25	PROJEKTANSVARIG				
OMBYGGNAD AV INDUSTRILOKAL					
PLAN, SEKTION OCH FASADER					
RELATION					
SKALA	RITNINGSNUMMER				BET
A1 1:50	A-40.1-110				
A3 1:100					