



FÖRKLARINGAR:

- AVB PARKERINGSSKYDD
- RÄCKE AV VFZ STRÄCK-
- METALL
- FÖRBERETT FÖR
- BILJETAUTOMAT

SYSTEMHANDLING

FÖRFRÅGNINGSUNDERLAG

JÖNS PETTER BORG 17; LUND



MIDROC

HORISONT ARKITEKTER AB

Söderströmsgatan 233 211 43 441-2

412 100 10 30 www.horisontarkitekter.se

HORISONT

Horisont Arkitektur AB Tel 086000 12 00

K

V

B

E

1:2013












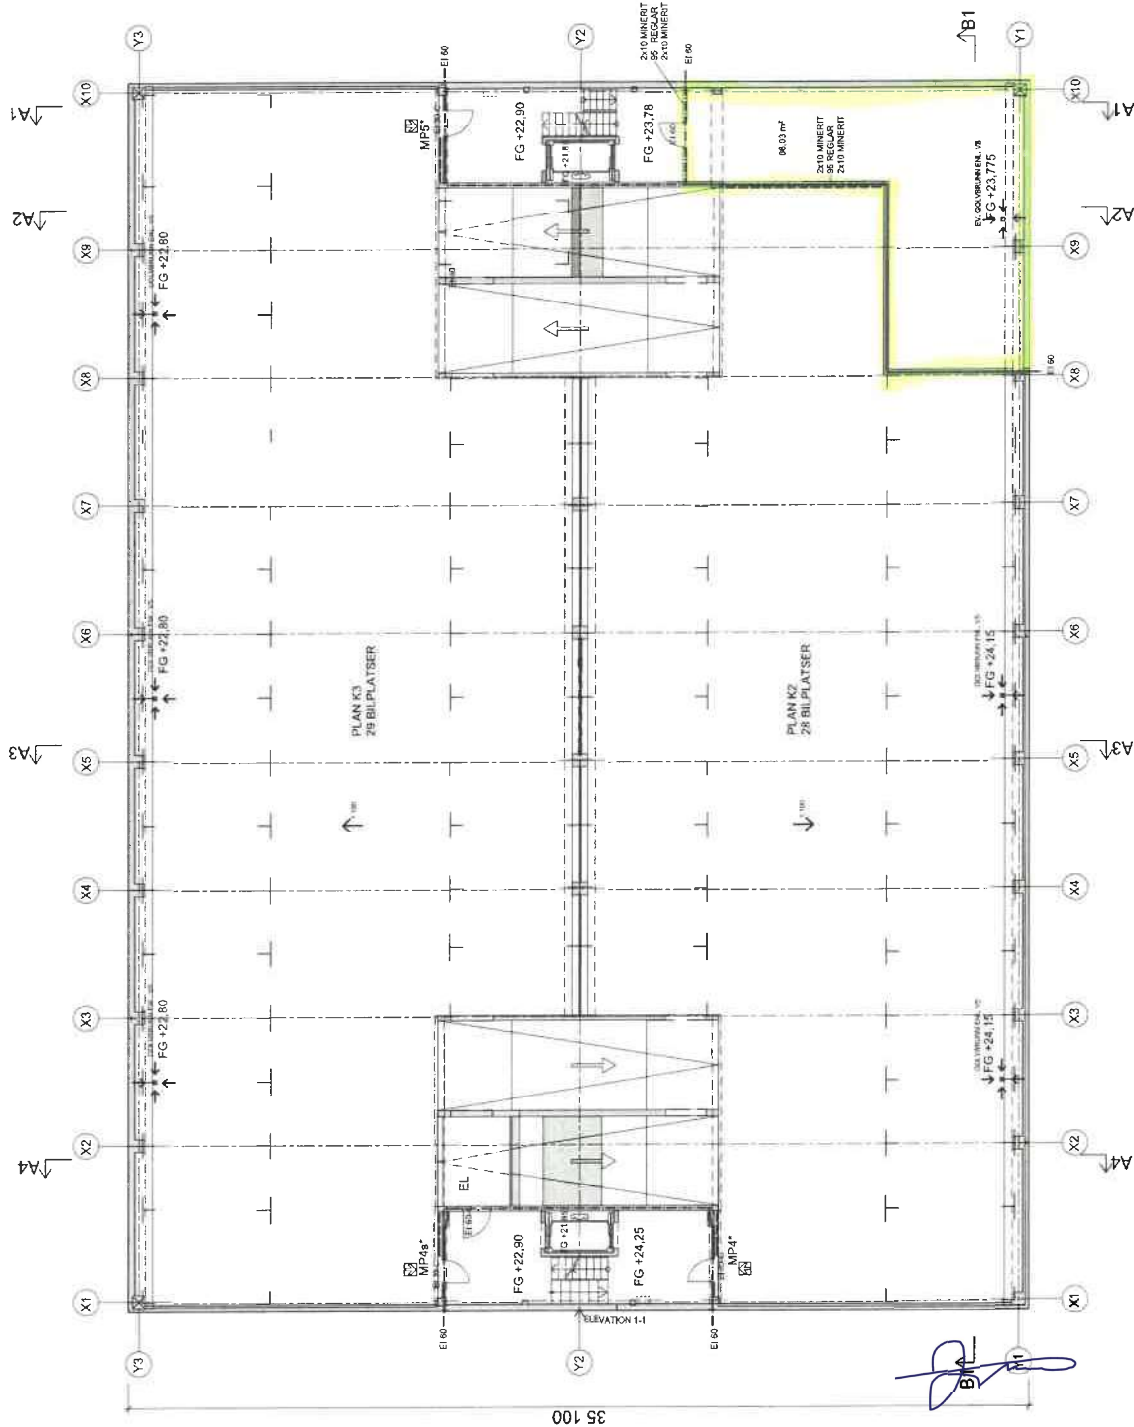

48 000

35 100



*Handwritten signature/initials*

*Handwritten signature/initials*