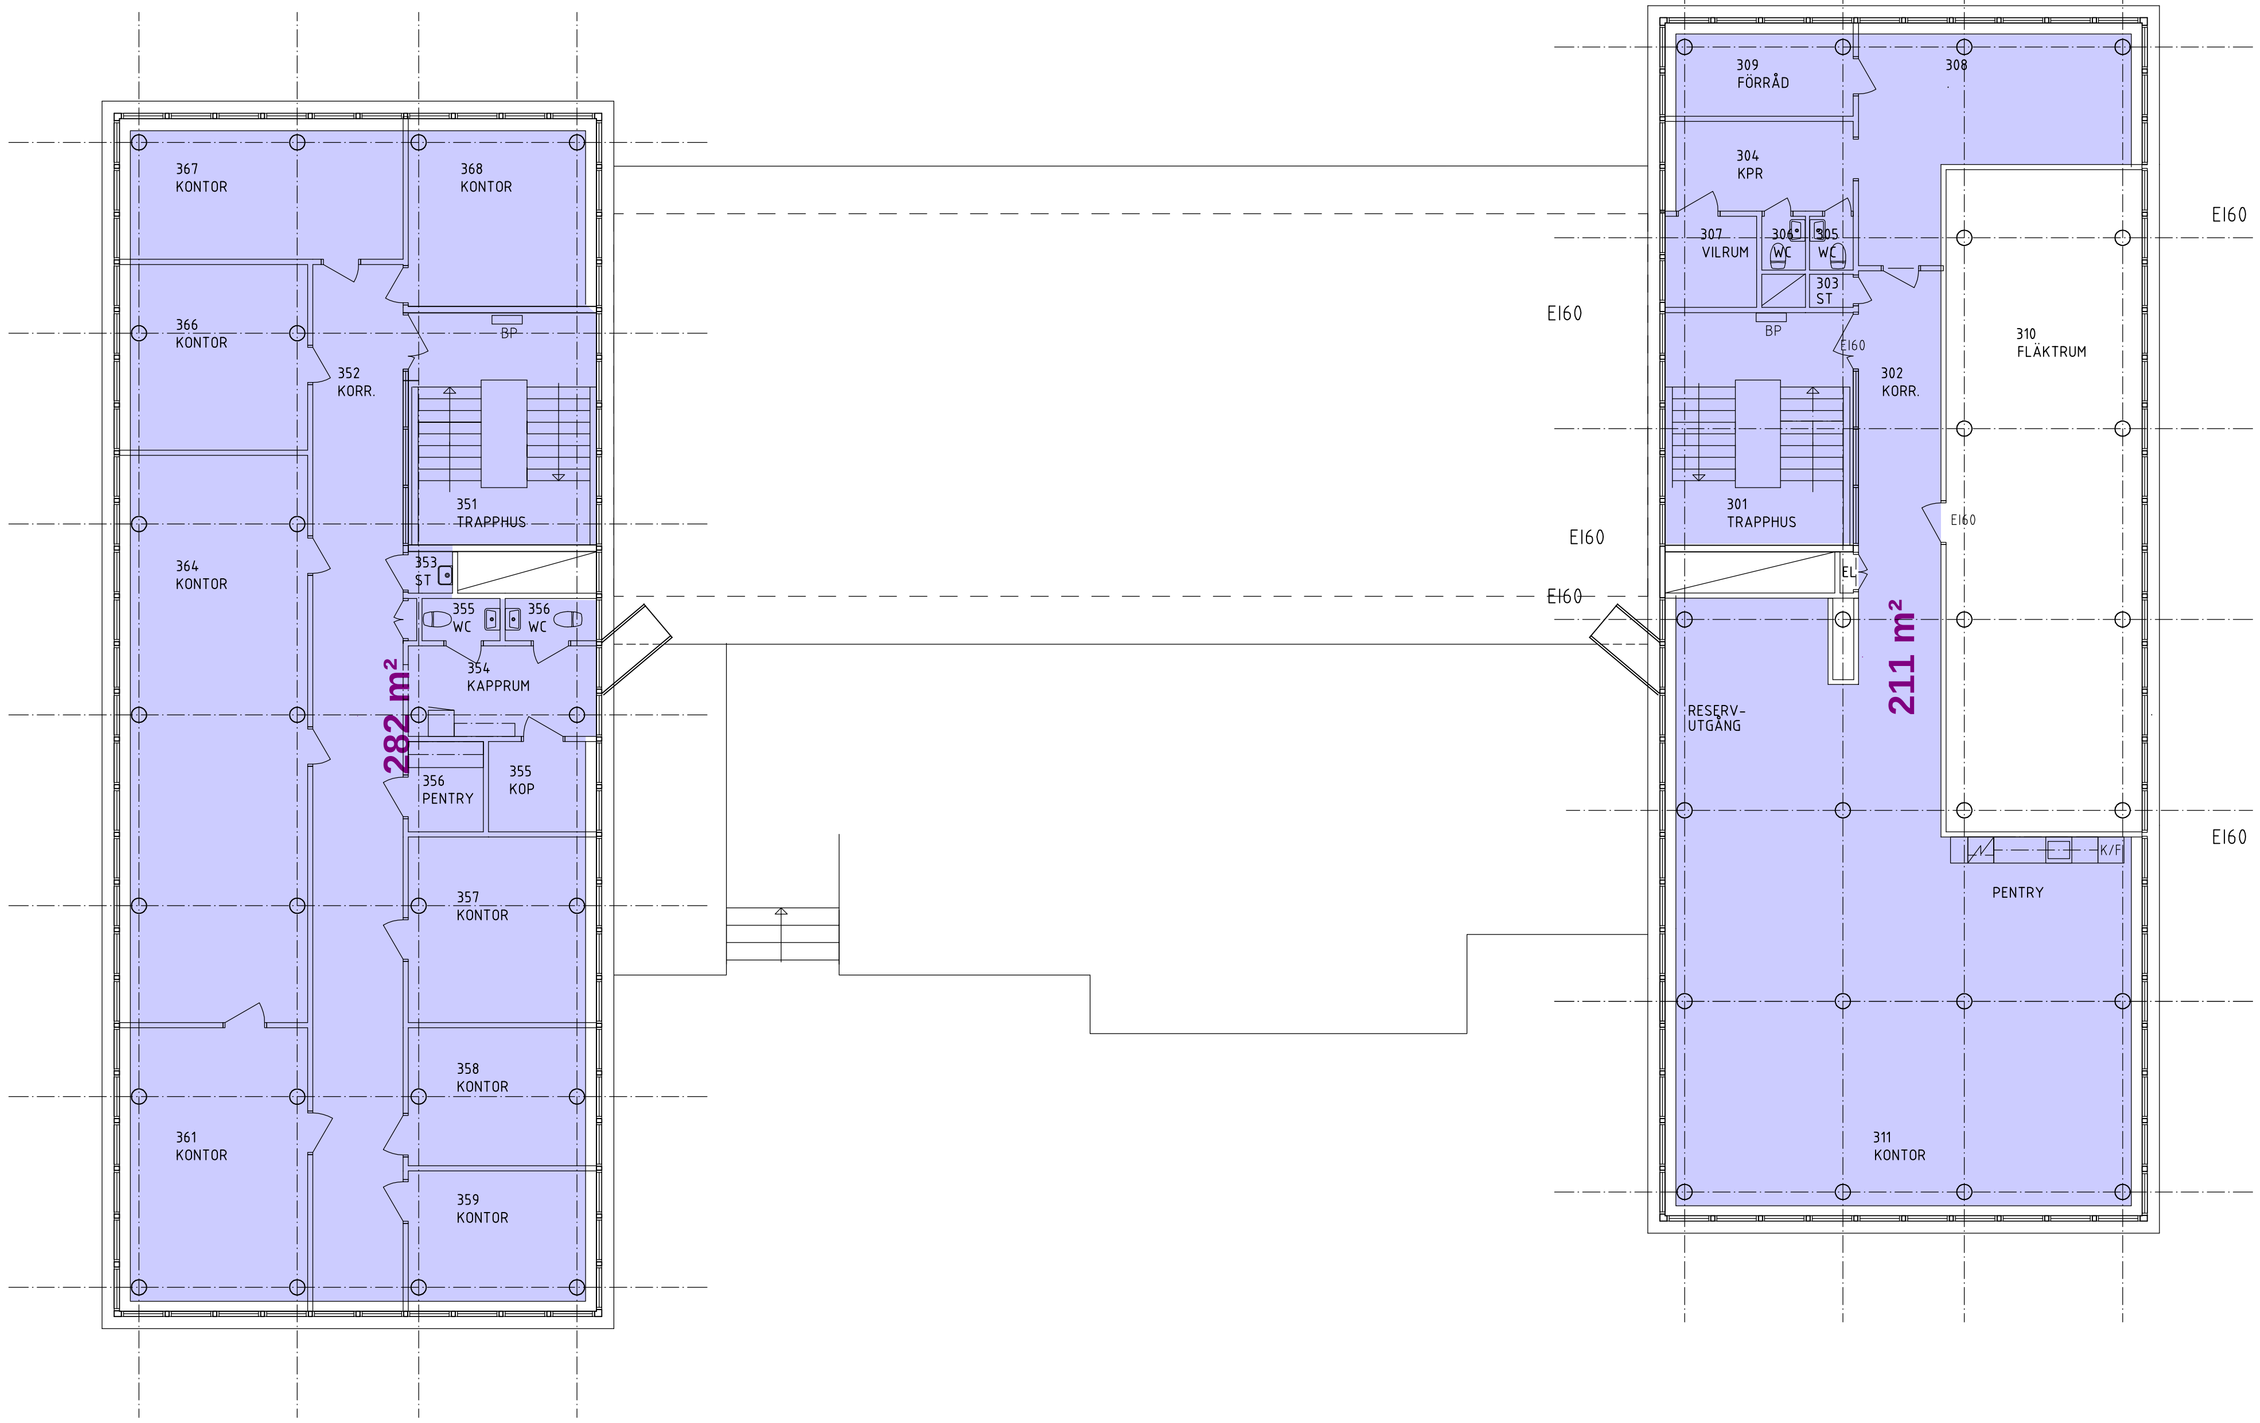


BET	ANT	ÄNDRINGEN AVSER	SIGN	DATUM

RELATIONSHANDLING

ERSMARK 78:2

Fastighets AB POLARIS

CONSULTEC ARKITEKTER & KONSTRUKTÖRER AB
SKELLEFTEÅ
TEL: 0910-878 00

UPPDRAGSNUMMER	RITAD / KONSTR AV	HANDLÄGGARE
63689	LALO	LARS LÖFSTEDT
DATUM	ANSVARIG	
2015-06-11		

PLAN 1 TRAPPA, PLAN 3

SKALA	NUMMER	BET
1:100 (A1)	A-30:14R	

XREF J:\Ersmark\1103-Metso\Cad\BYGG\amp3-rel.dwg J:\Ersmark\1103-Metso\Cad\BYGG\amp3.dwg J:\Ersmark\1103-Metso\Cad\VVS\VS0_P4.dwg J:\Ersmark\1103-Metso\Cad\VK\kmp3.dwg

LAGER: SB11

PLO: 2015-06-11 16:29 K:\CONAK\PGDB.JEKT\63292 METSO TRELLEBORG GMB. ERSMARK 2489001\A-PROJ\RELATION\AMP3-REL.DWG LÖFSTEDT LARS