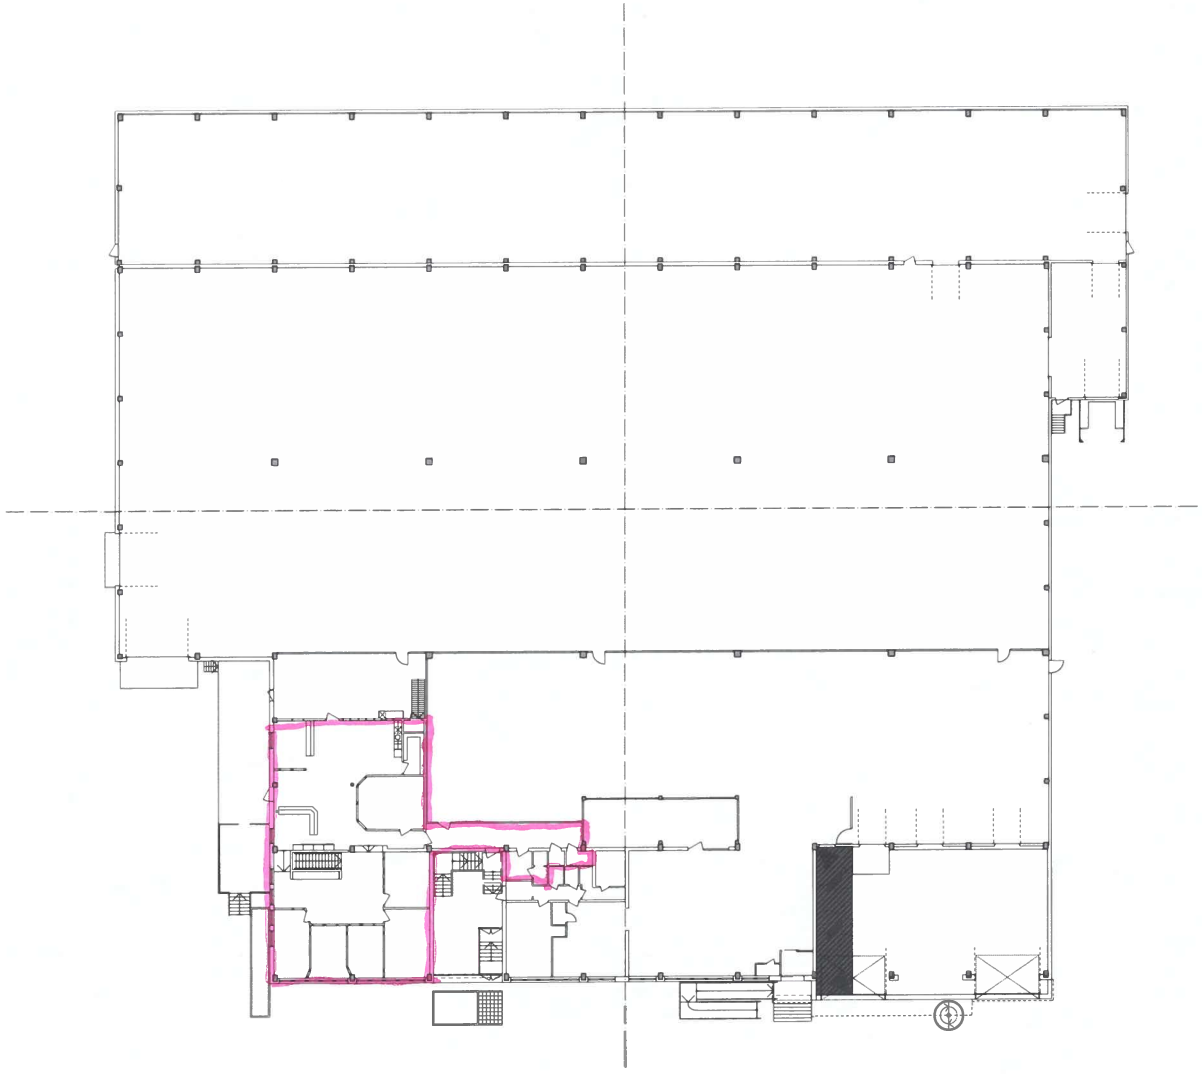

Plan 1 1:200
1:200

BET.	ÄNR.	ÄNDRINGEN AVSER	DATUM	SIGN.
-	-	-	-	-

RELATIONSHANDLING


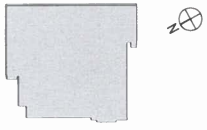

BYGGHERRE / BESTÄLLARE
Hamhus

FASTIGHETSBETECKNING
Öronskyddet 8

PROJEKTNAMN
Öronskyddet 8

ARKITEKTHUSET

LÖPNUMMER	OBJEKT ID	RITAD AV / GRAF AV	HANDLÄGGARE
1215	-	JNn	KAt

DATUM	GODKÄNDHANDLING
220513	-

HANDLINGENS INNEHÅLL
Ombyggnation
Plan 1
Planer Översikt 1:200

SKALA	NUMMER	BET.
A1 1:200	A-40-1-001	-