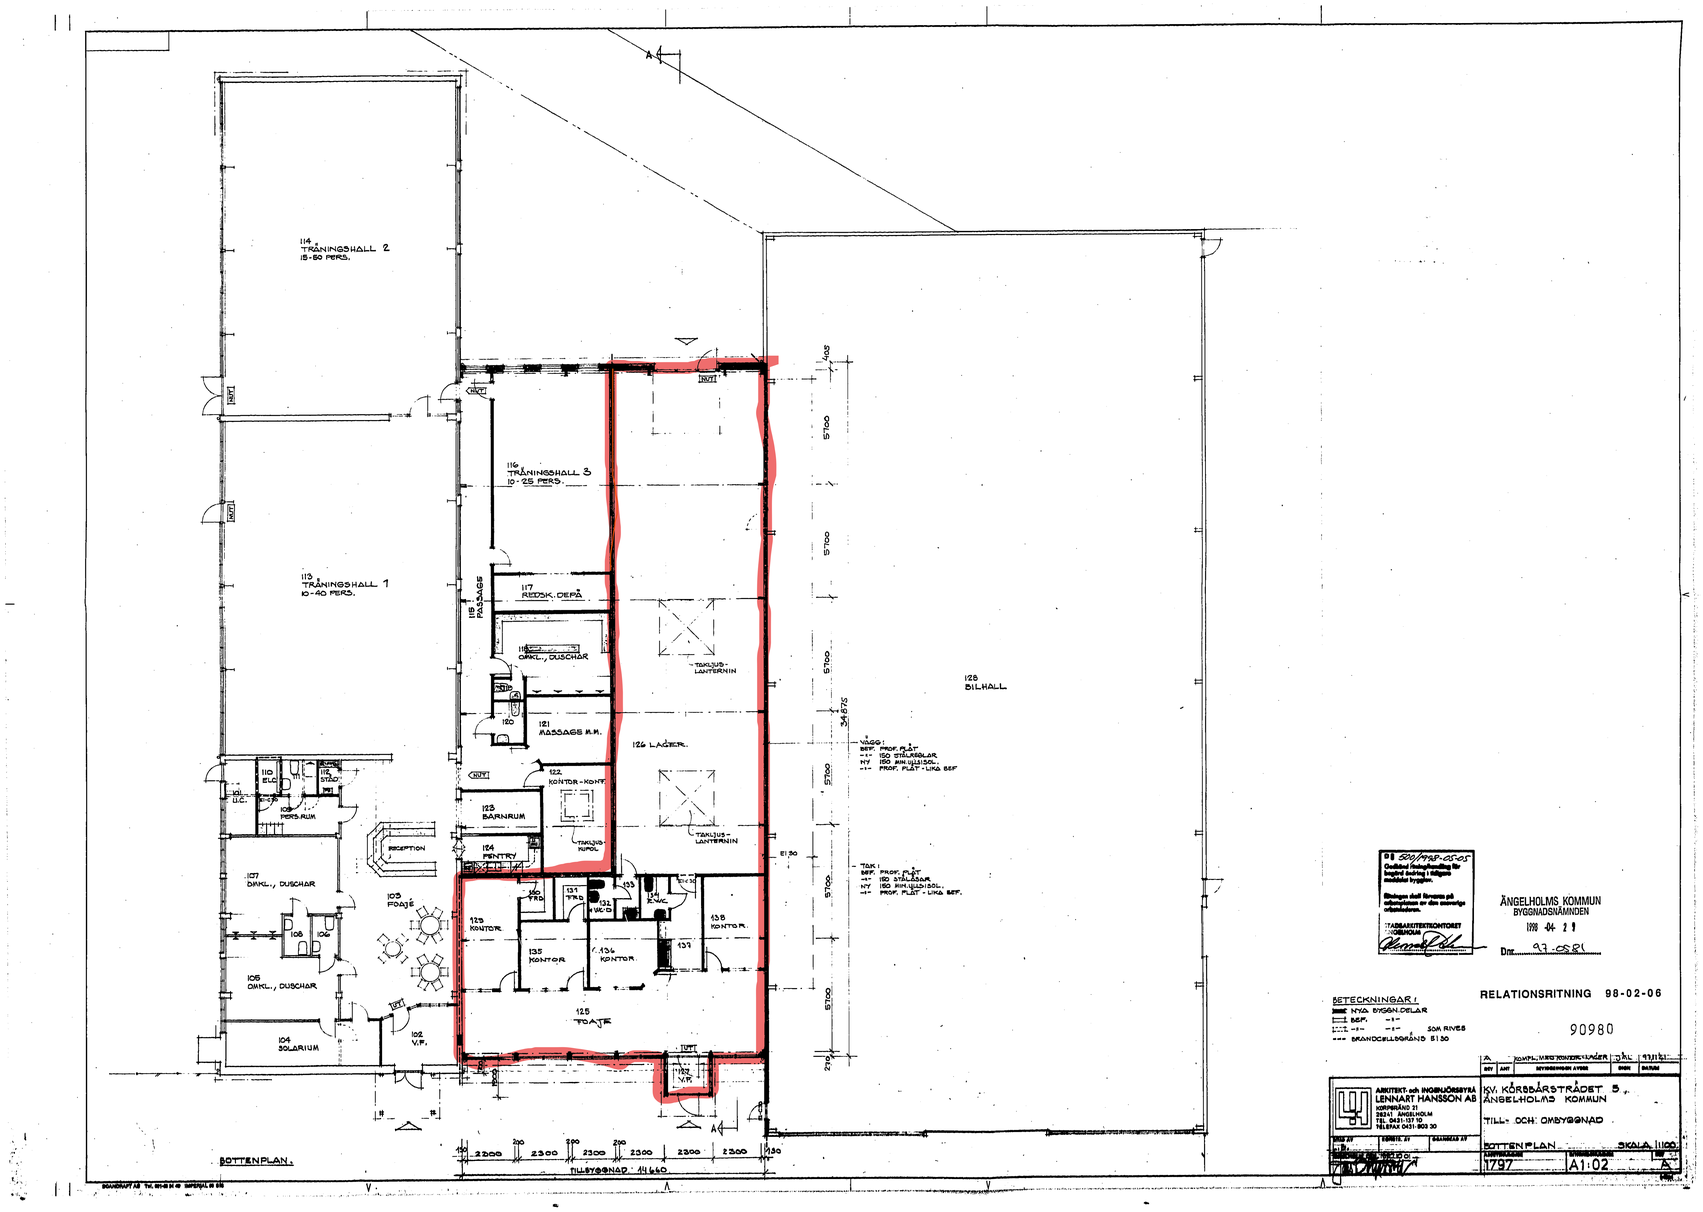
114 TRÄNINGSHALL 2 15-50 PERS.
113 TRÄNINGSHALL 1 10-40 PERS.
116 TRÄNINGSHALL 3 10-25 PERS.
117 REDSK. DEPÅ
120
121 MASSAGE M.M.
122 KONTOR-KONT.
123 BARNRUM
124 PENTRY
126 LAGER.
TAKLJUS-LANTERNIN
TAKLJUS-KUPOL
110 ELC.
111 U.C.
112 STÄD.
109 PERS.RUM
107 OMKL., DUSCHAR
108
106
105 OMKL., DUSCHAR
104 SOLARIUM
102 V.F.
103 FOAJÉ
RECEPTION
129 KONTOR
130 FRD
131 FRD
132 VVC/D
133
135 KONTOR
136 KONTOR
137
138 KONTOR
139
125 FOAJÉ
VÄGG:
BEF. PROF. PLÅT
NY 150 STÅLREGLAR
NY 150 MINULLISOL.
PROF. PLÅT - LIKA BEF.
TAK:
BEF. PROF. PLÅT
NY 150 STÅLREGLAR
NY 150 MINULLISOL.
PROF. PLÅT - LIKA BEF.
5700
5700
5700