



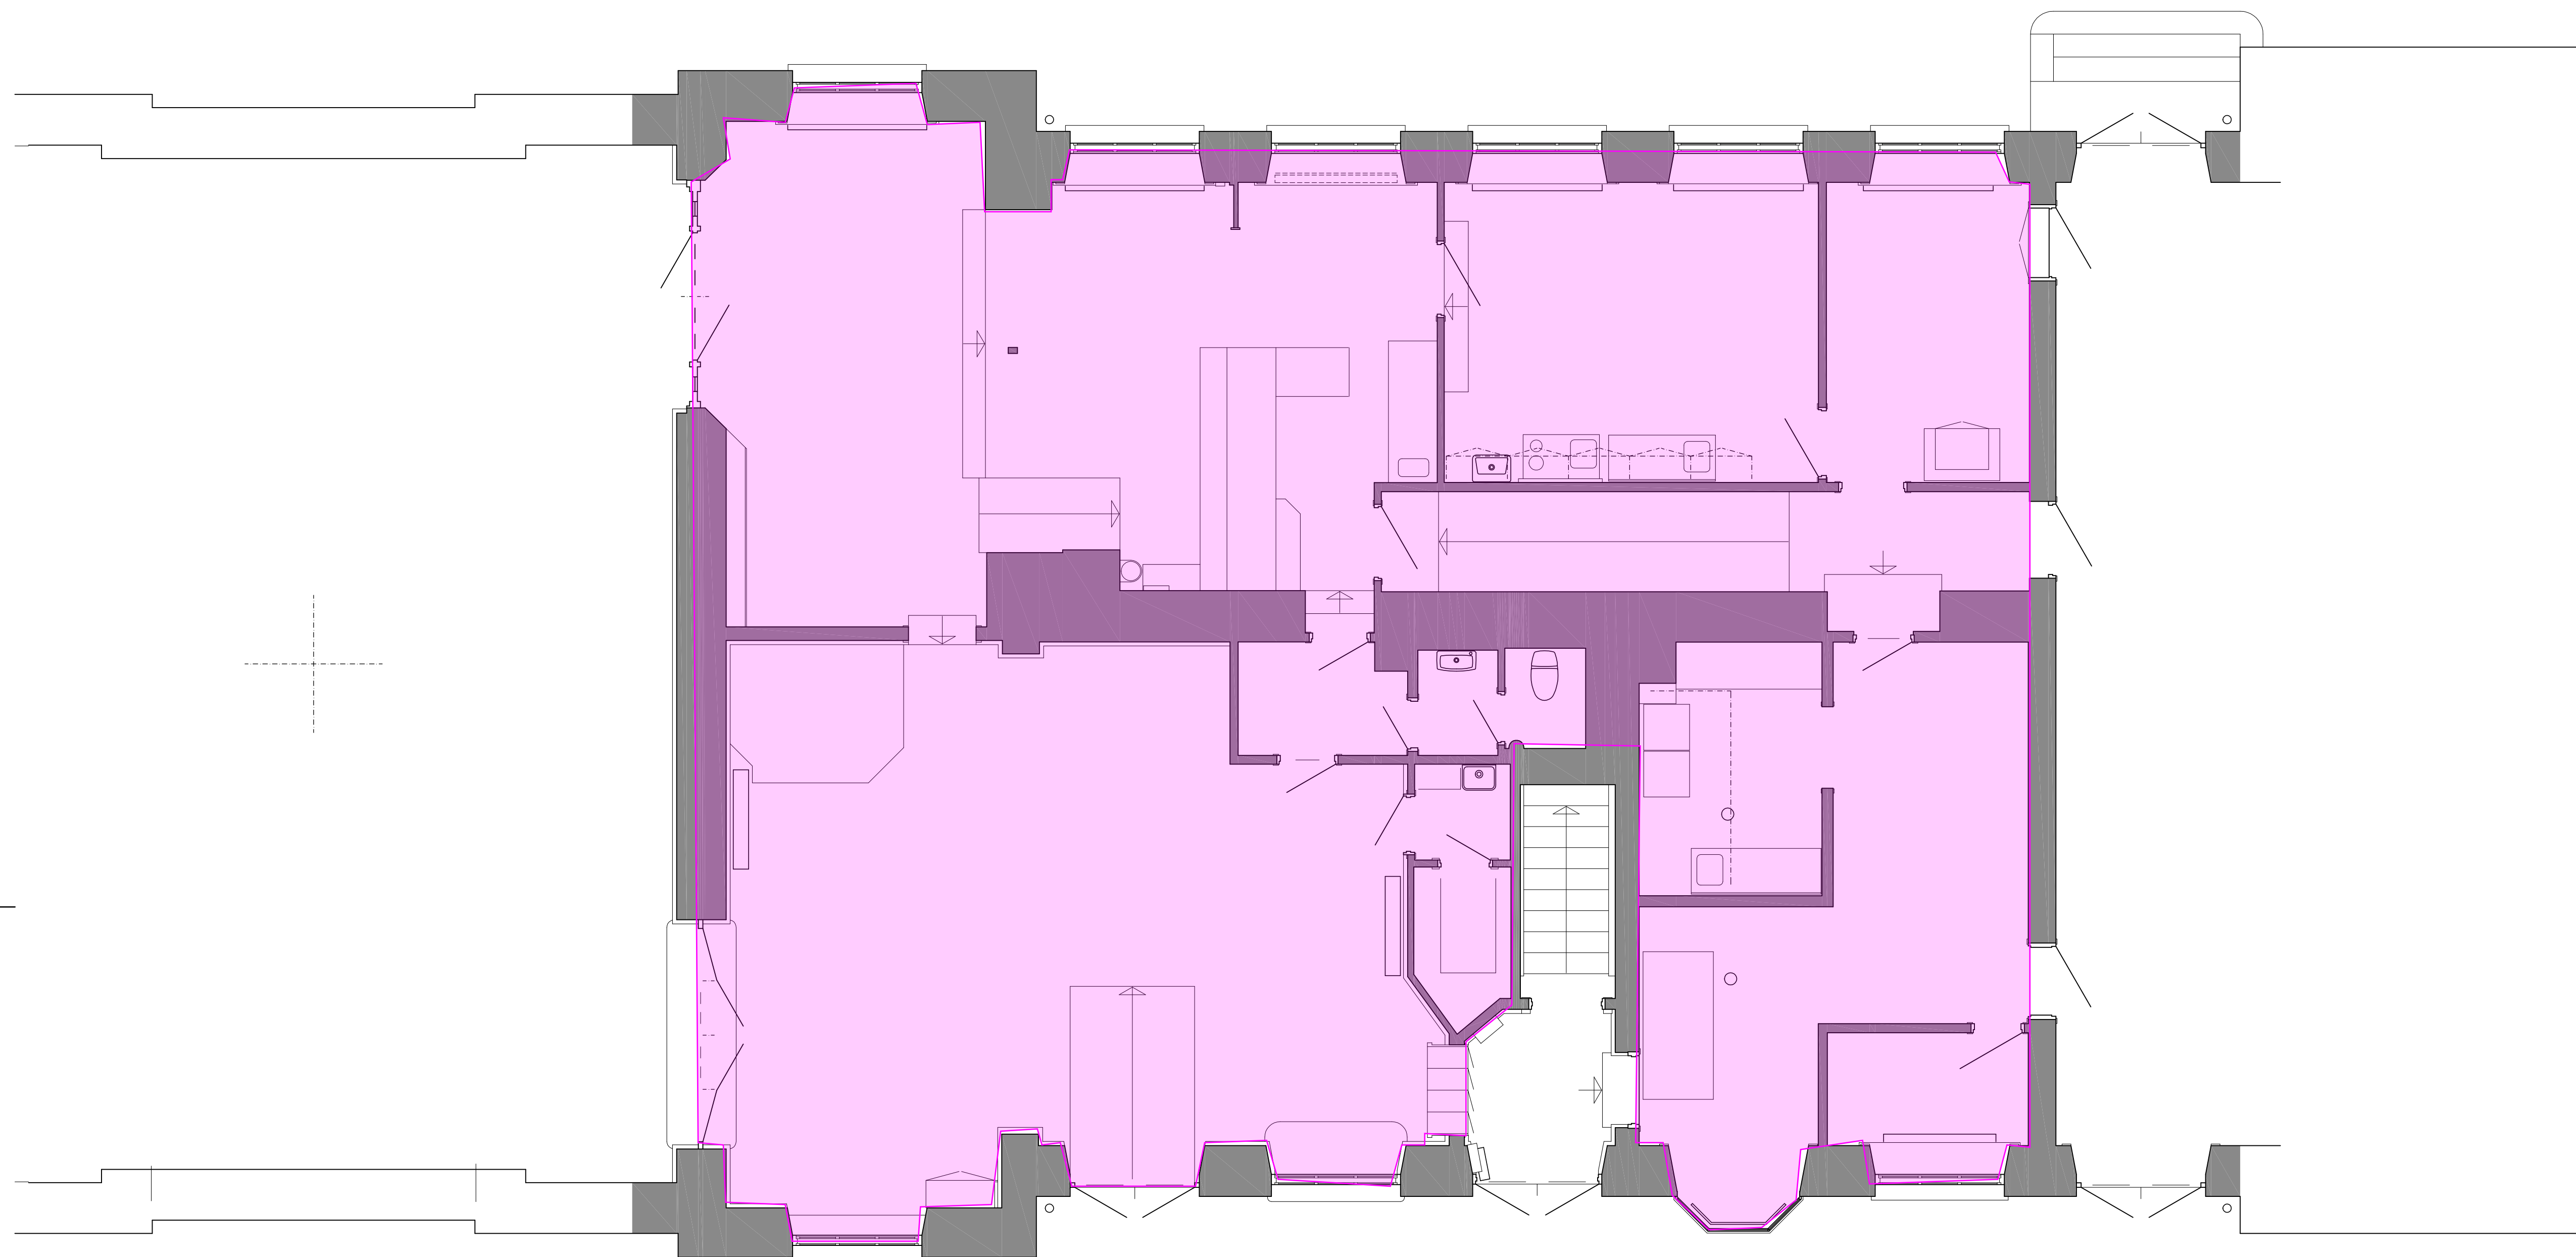


30 meter

40 meter

50 meter

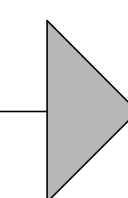
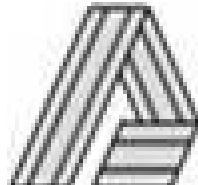
|   |          |                 |      |       |
|---|----------|-----------------|------|-------|
| BET   | ANT      | ÄNDRINGEN AVSER | SIGN | DATUM |
|   |          |                 |      |       |
| KRYLBO 9:2   |          |                 |      |       |
|  <b>AVESTA INDUSTRISTAD AB</b><br>INGÅR I KONCERNEN GAMLA BYN AB |          |                 |      |       |
| UPPDRAG NR   | RITAD AV | HANDLÄGGARE     |      |       |
| DATUM   | ANSVARIG | Krister         |      |       |
| 2021.04.28   |          |                 |      |       |
| STATIONSBYGGNAD   |          |                 |      |       |
| RELATION   |          |                 |      |       |
| PLAN entre'våning   |          |                 |      |       |
| SKALA   | 1:50     | NUMMER          | A 2  |       |
|   |          |                 | BET  |       |