


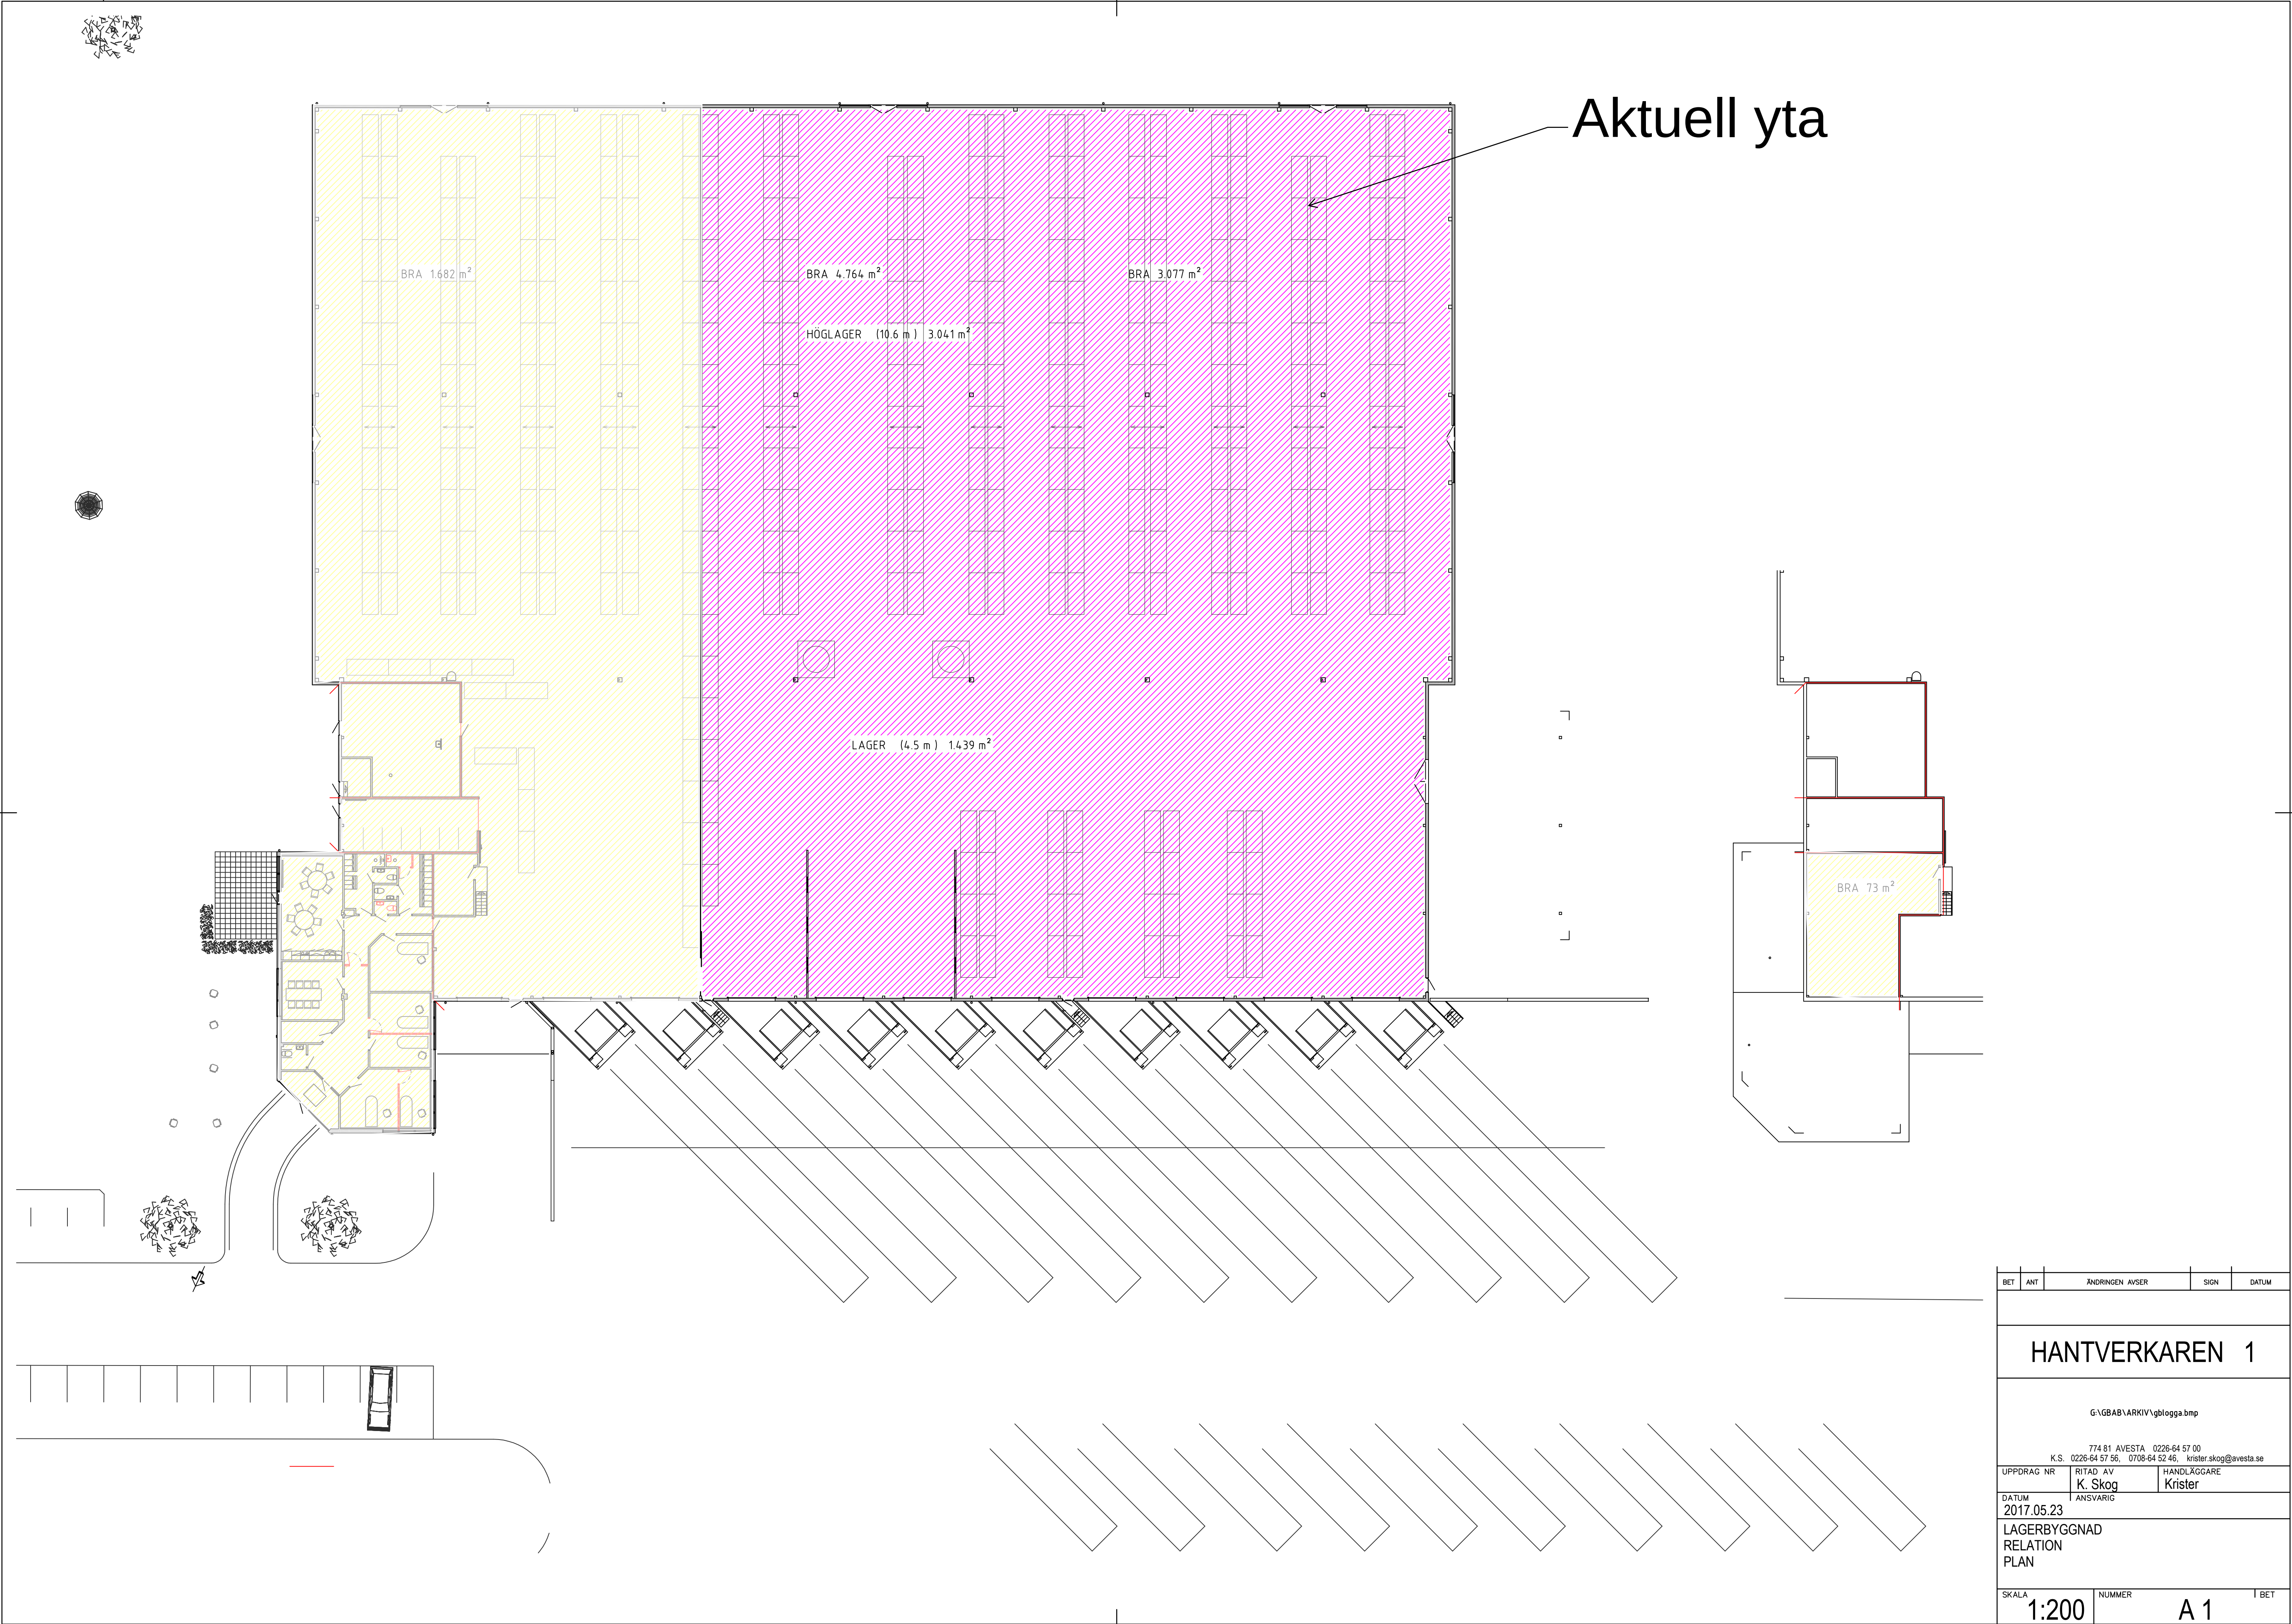

|                                                                                          |          |                 |      |       |
|------------------------------------------------------------------------------------------|----------|-----------------|------|-------|
| BET                                                                                      | ANT      | ÄNDRINGEN AVSER | SIGN | DATUM |
|                                                                                          |          |                 |      |       |
| HANTVERKAREN 1                                                                           |          |                 |      |       |
| G:\GBAB\ARKIV\vgblogga bmp                                                               |          |                 |      |       |
| 774 81 AVESTA 0226-64 57 00<br>K.S. 0226-64 57 56, 0708-64 52 46, krister.skog@avesta.se |          |                 |      |       |
| UPPDRAG NR                                                                               | RITAD AV | HANDLÄGGARE     |      |       |
| DATUM                                                                                    | K. Skog  | Krister         |      |       |
| 2017.05.23                                                                               |          |                 |      |       |
| LAGERBYGGNAD                                                                             |          |                 |      |       |
| RELATION                                                                                 |          |                 |      |       |
| PLAN                                                                                     |          |                 |      |       |
| SKALA                                                                                    | NUMMER   |                 |      | BET   |
| 1:200                                                                                    | A 1      |                 |      |       |