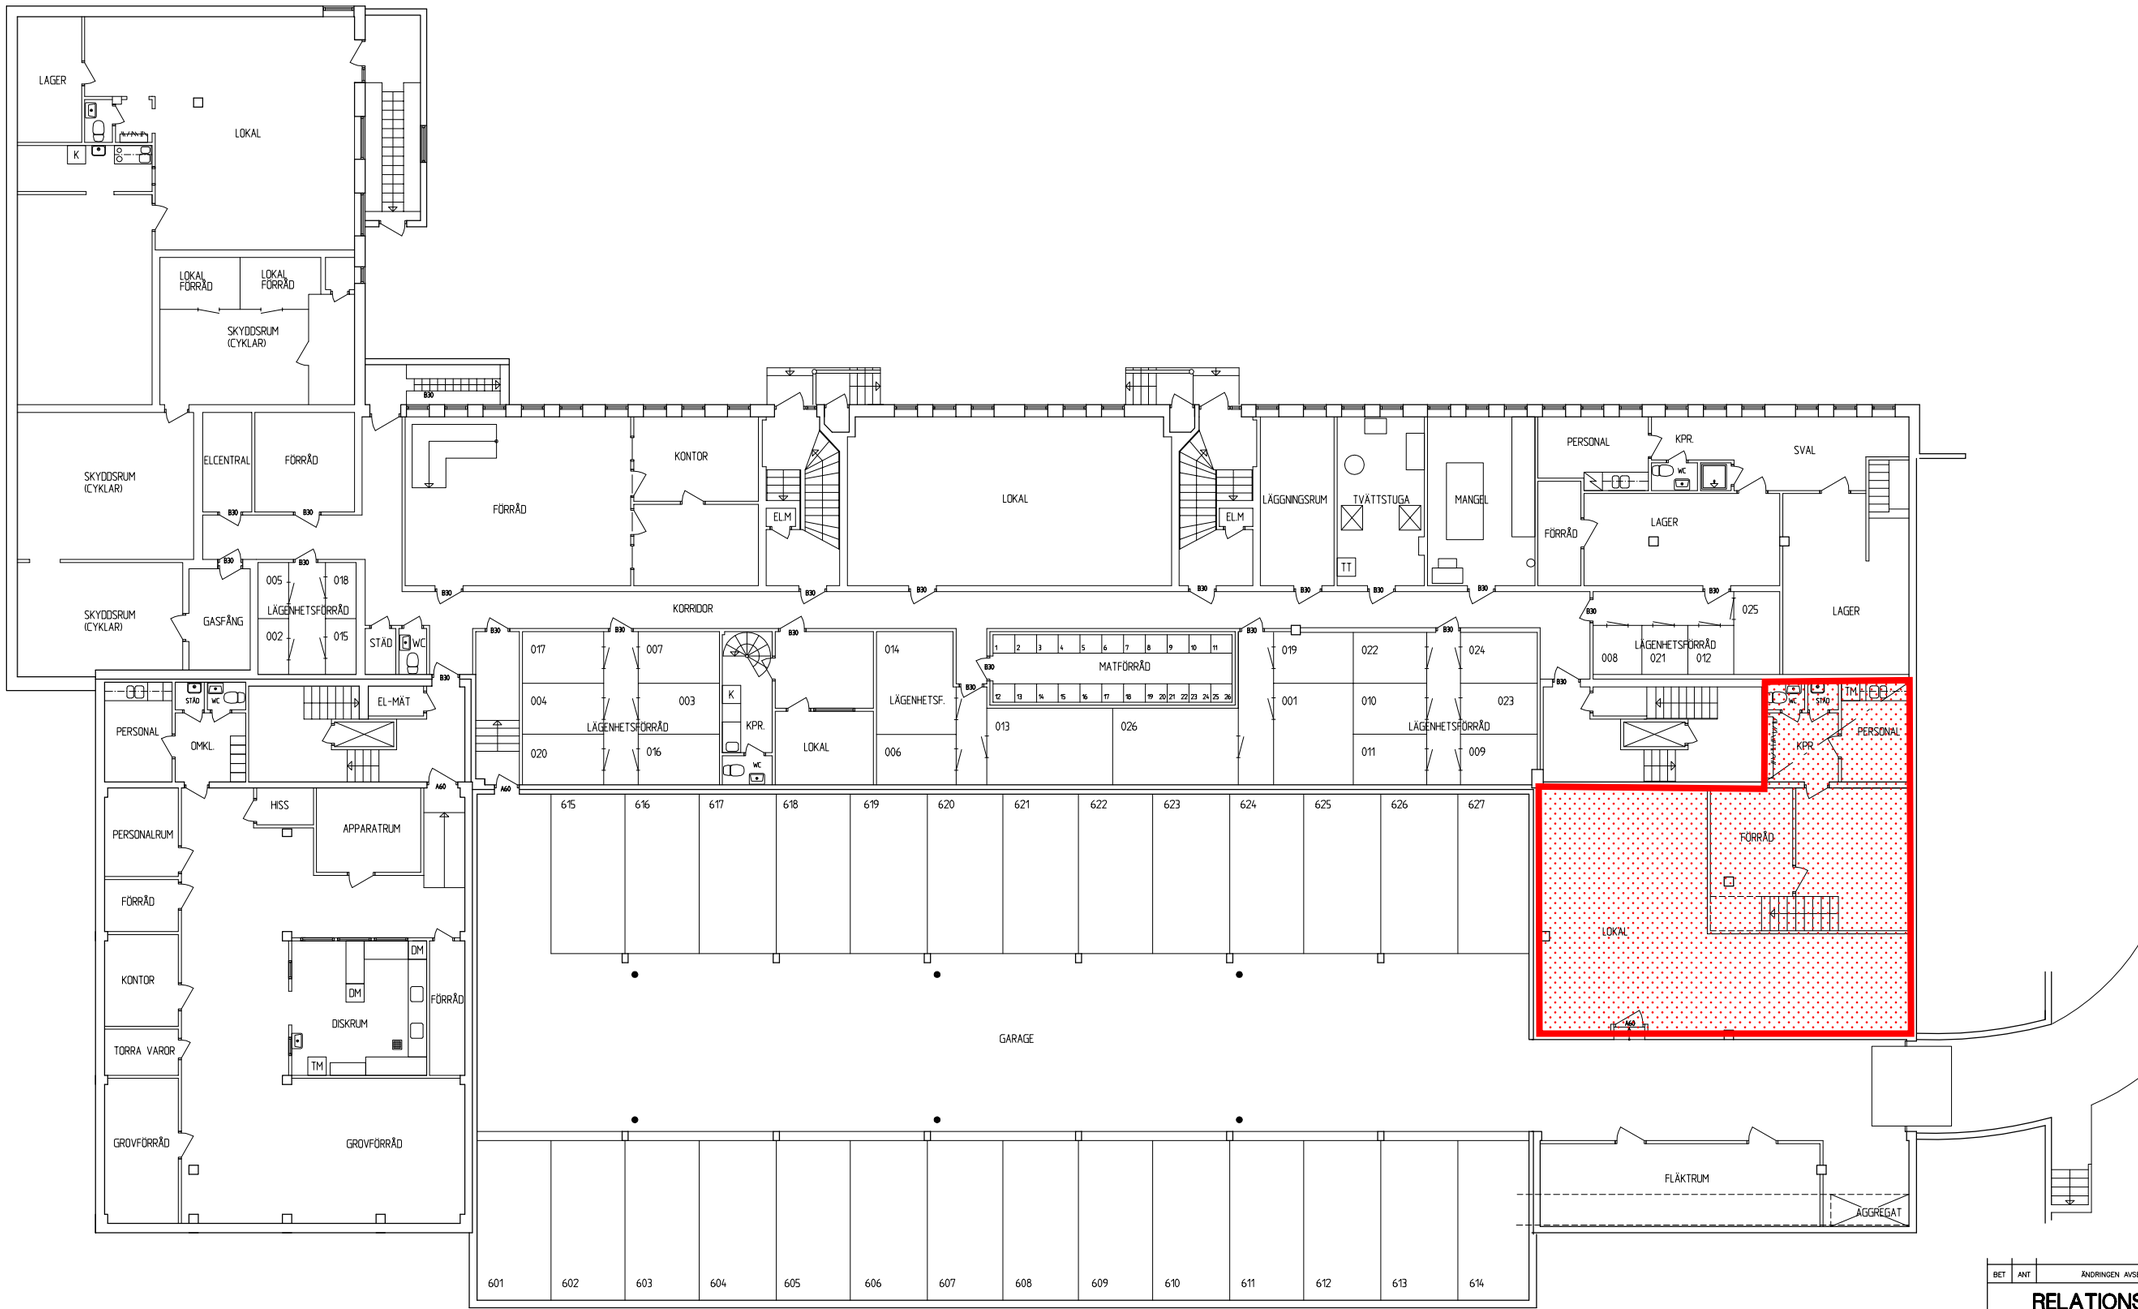


GARAGE, KÄLLARE -1100-

UNDERLAG FÖR DESSA DIGITALA MODELLER HAR VARIT ARKITEKTRITNINGAR UPPRÄTTADE AV HSB:s RIKSFÖRBUND, ARKITEKT PER-OLOF OLSSON 1955-02-06.
FUKTIONSBEROENDE MÄTT MÅSTE KONTROLLERAS GENOM MÄTTTAGNING PÅ PLATS.

VAB 2005

VAB Vi på ArkitektByrån www.vab.nu

BET	ANT	ÄNDRINGEN AVSER	SIGN	DATUM

RELATIONSHANDLING

SKELLEFTEÅBOSTÄDER AB, SKEBO

Kv. ODEN 9, SKELLEFTEÅ

A VAB tel 0910-703100 fax 0910-703104

UPPDRAG NR	RITAD KONSTR	HANDLÄGGARE
04-231-004	ab	H. ÅKERLUND

DATUM 2005-01-21 ANSVARIG

GARAGE, KÄLLARE

SKALA	NUMMER	BET
1:100/A1	A305:01	