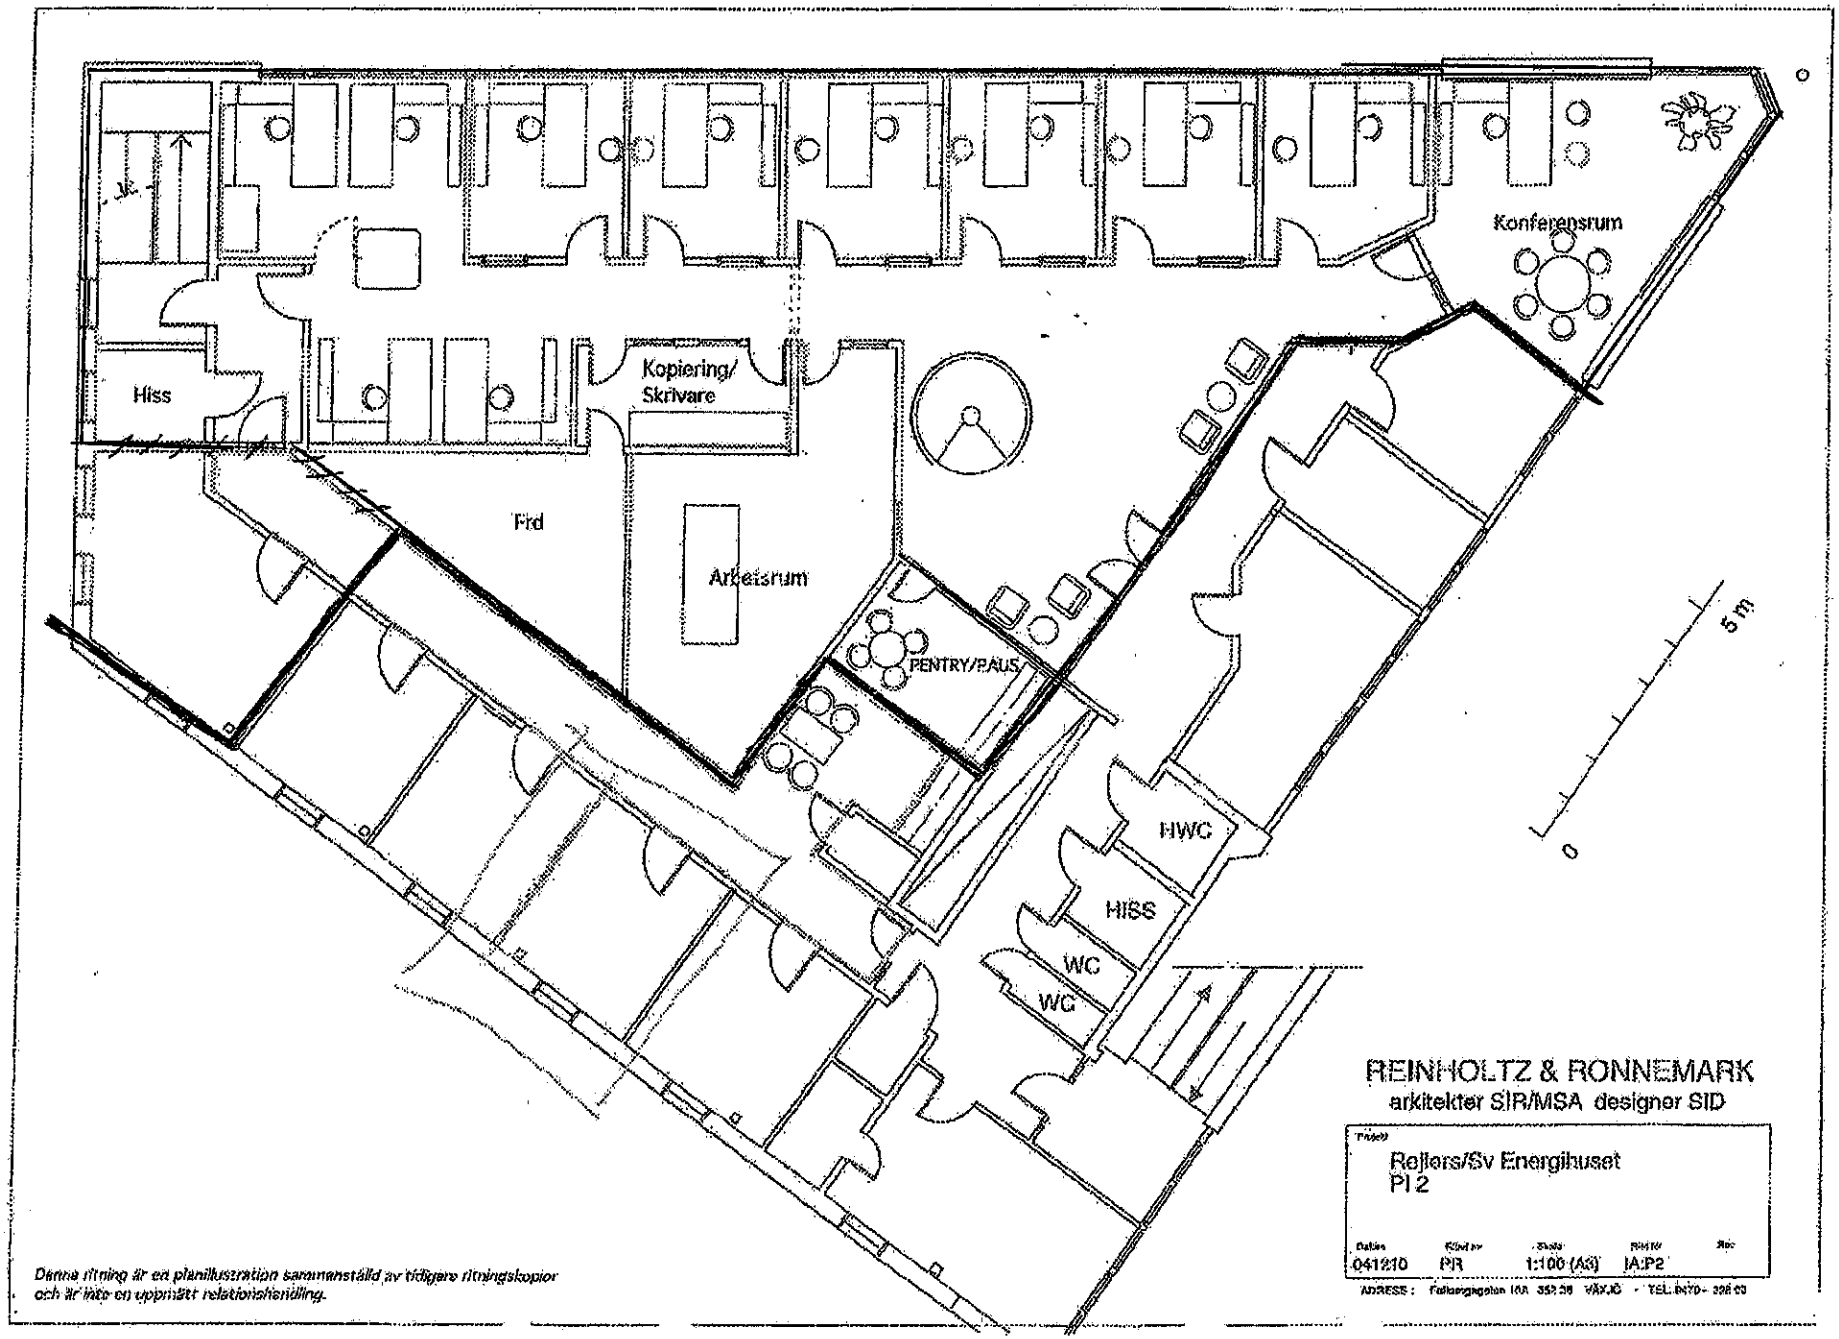



Denna ritning är en planillustration sammanställd av tidigare ritningskopior och är inte en upprättt relationshandling.

REINHOLTZ & RONNEMARK
arkitekter SIR/MSA designer SID

Projekt
Rejlers/Sv Energihuset
Pl 2

Datum	Ritad av	Skala	Ritnr	Rev
041210	PR	1:100 (A3)	IA:P2	

ADRESS : Fallengatan 10A 352 38 VÄXJÖ - TEL 0470- 226 00

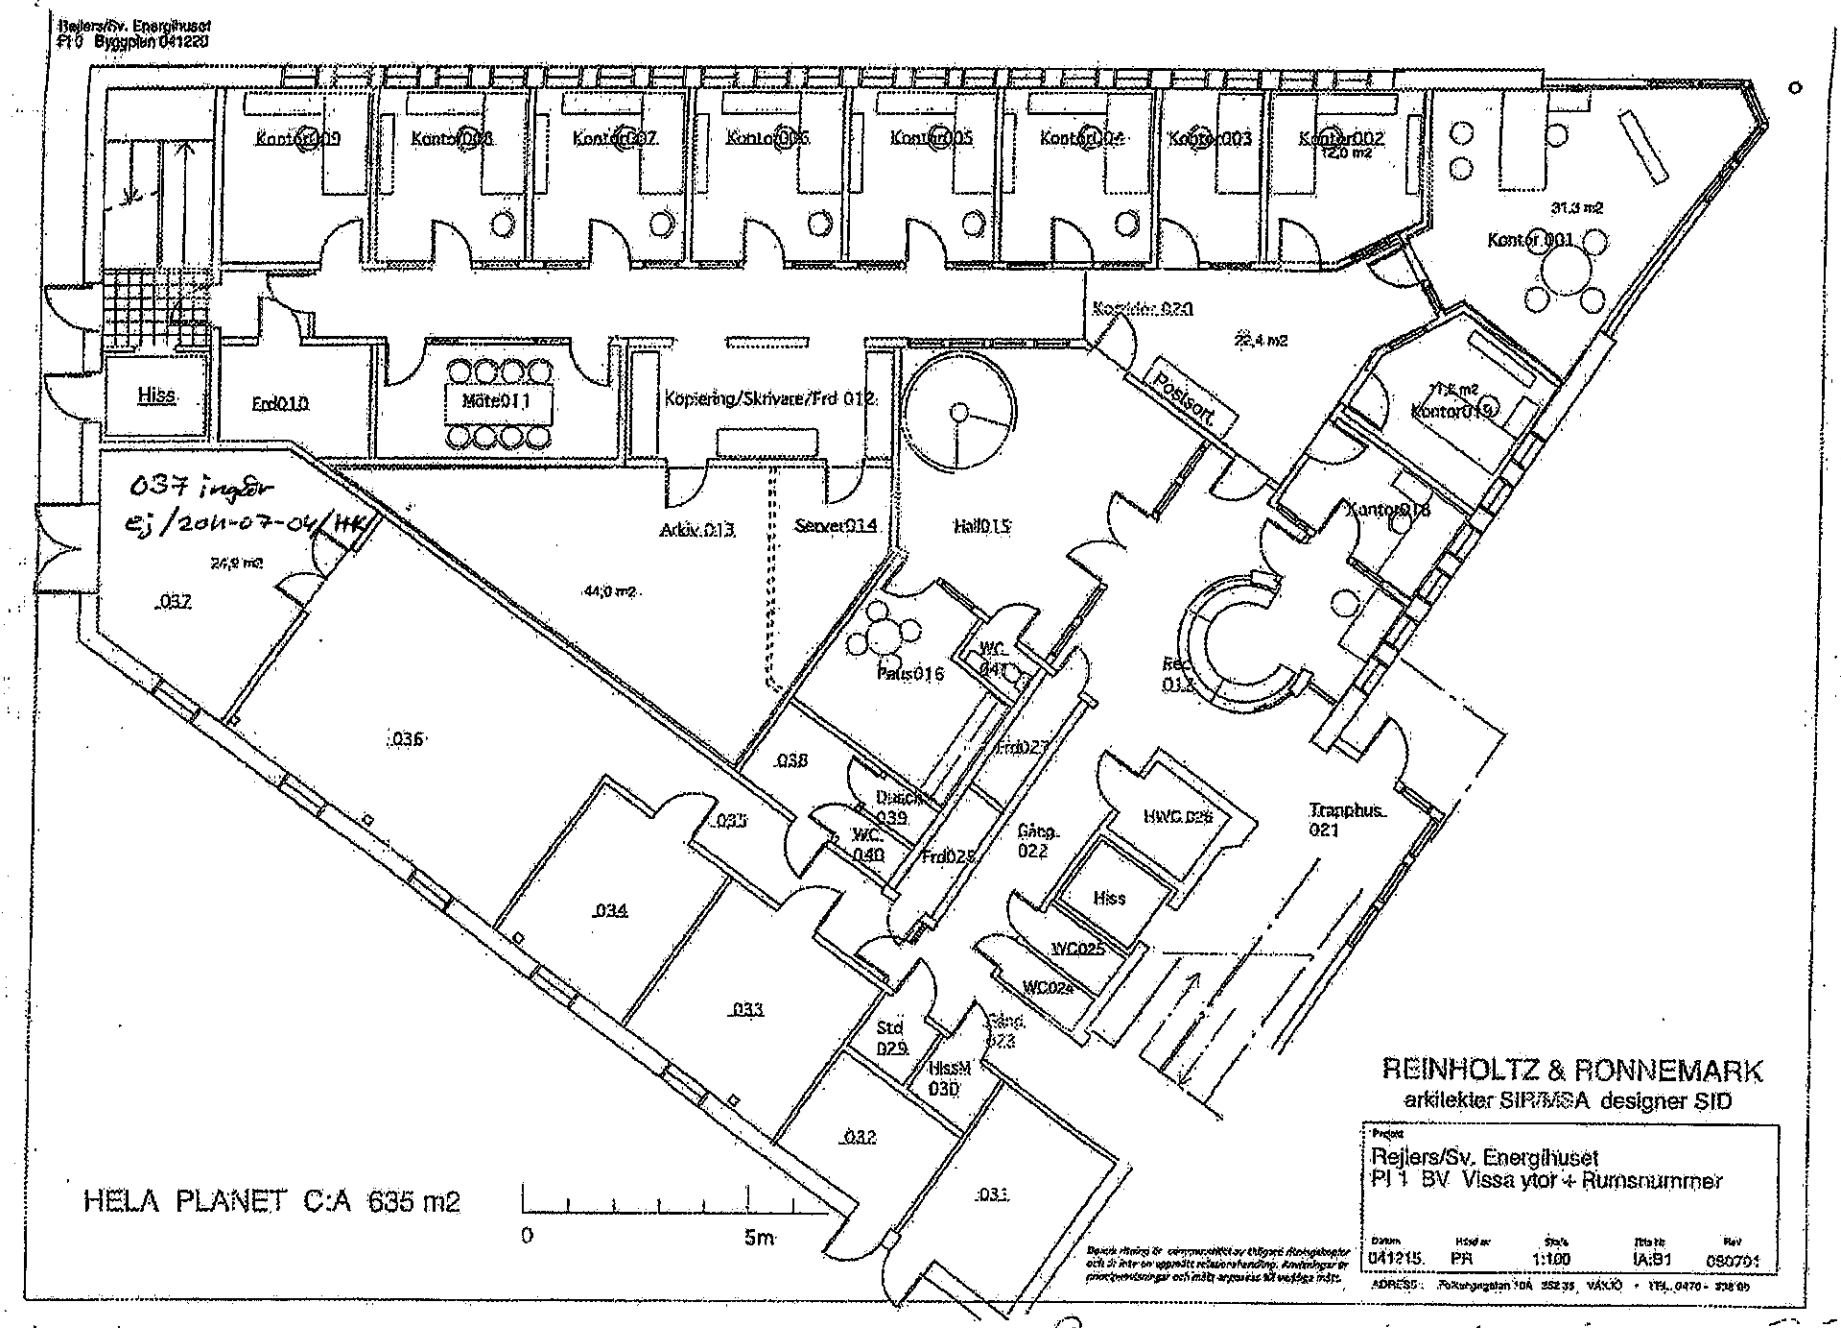
Rejlers/Sv. Energihuset
Pl 0 Byggplan 041220
Kontor009
Kontor008
Kontor007
Kontor006
Kontor005
Kontor004
Kontor003
Kontor002
12,0 m2
31,3 m2
Kontor 001
Korridor 020
22,4 m2
Hiss
Frd010
Möte011
Kopiering/Skrivare/Frd 012
Postsort
11,5 m2
Kontor019
037 inget
ej/2011-07-04/HK
Arkiv 013
Server014
Hall015
Kontor018
26,9 m2
032
44,0 m2
Paus016
WC
040
Rec
017
036
038
Frd027
Disk
039
035
WC
040
Frd026
Gång
022
HWC 026
Trapphus
021
034
Hiss
WC025
WC024
033
Städ
029
Gång
023
HissM
030
032
031
HELA PLANET C:A 635 m2
0
5m
REINHOLTZ & RONNEMARK
arkitekter SIR/MSA designer SID
Projekt
Rejlers/Sv. Energihuset
Pl 1 BV Vissa ytor + Rumsnummer
Datum
041215
Ritad av
PR
Skala
1:100
Ritning nr
IA:B1
Rev
080701
ADRESS: Rekarängsgatan 10A 352 35 VÄXJÖ • TEL 0470 - 338 00