


KONSTRUKTION

KONSTRUKTION

BET	ANT	ÄNDRINGEN AVSER	DATUM	SIGN
-	-	-	-	-

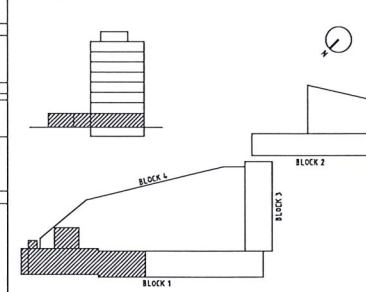

RELATIONSHANDLING

CHAPMANS TORG
MAJORNA 116:5



<input checked="" type="checkbox"/>	A	ARKIBAD AB	0708-26 34 04
	K	-	-
	VVS	-	-
	E	-	-
	P	-	-
	M	-	-
	B	-	-

UPPDRAG.NR	RITAD.KONSTR. AV	HANDLÄGGARE
-	DK	ME
DATUM	ANSVARIG	
21-01-25	M ELLSINGER	
Befintligt Utseende, Block 1		
Plan, Plan 0		
Göteborgs Stad		
Karl Johansgatan 72-84		
SKALA	NUMMER	BET
A1 1:100	A49-1-1110	-
A3 1:200		

PLC: 2016-09-20 10:31 C:\USERS\ DANIEL KRABBE\ ARKIBAD DROPBOX\ PROJEKT\ MAJORNA\ 116-5\ RITNINGAR\ A\ RITDEF\ BLOCK 1\ PLANER\ A49-1-1110.DWG DANIEL KRABBE