



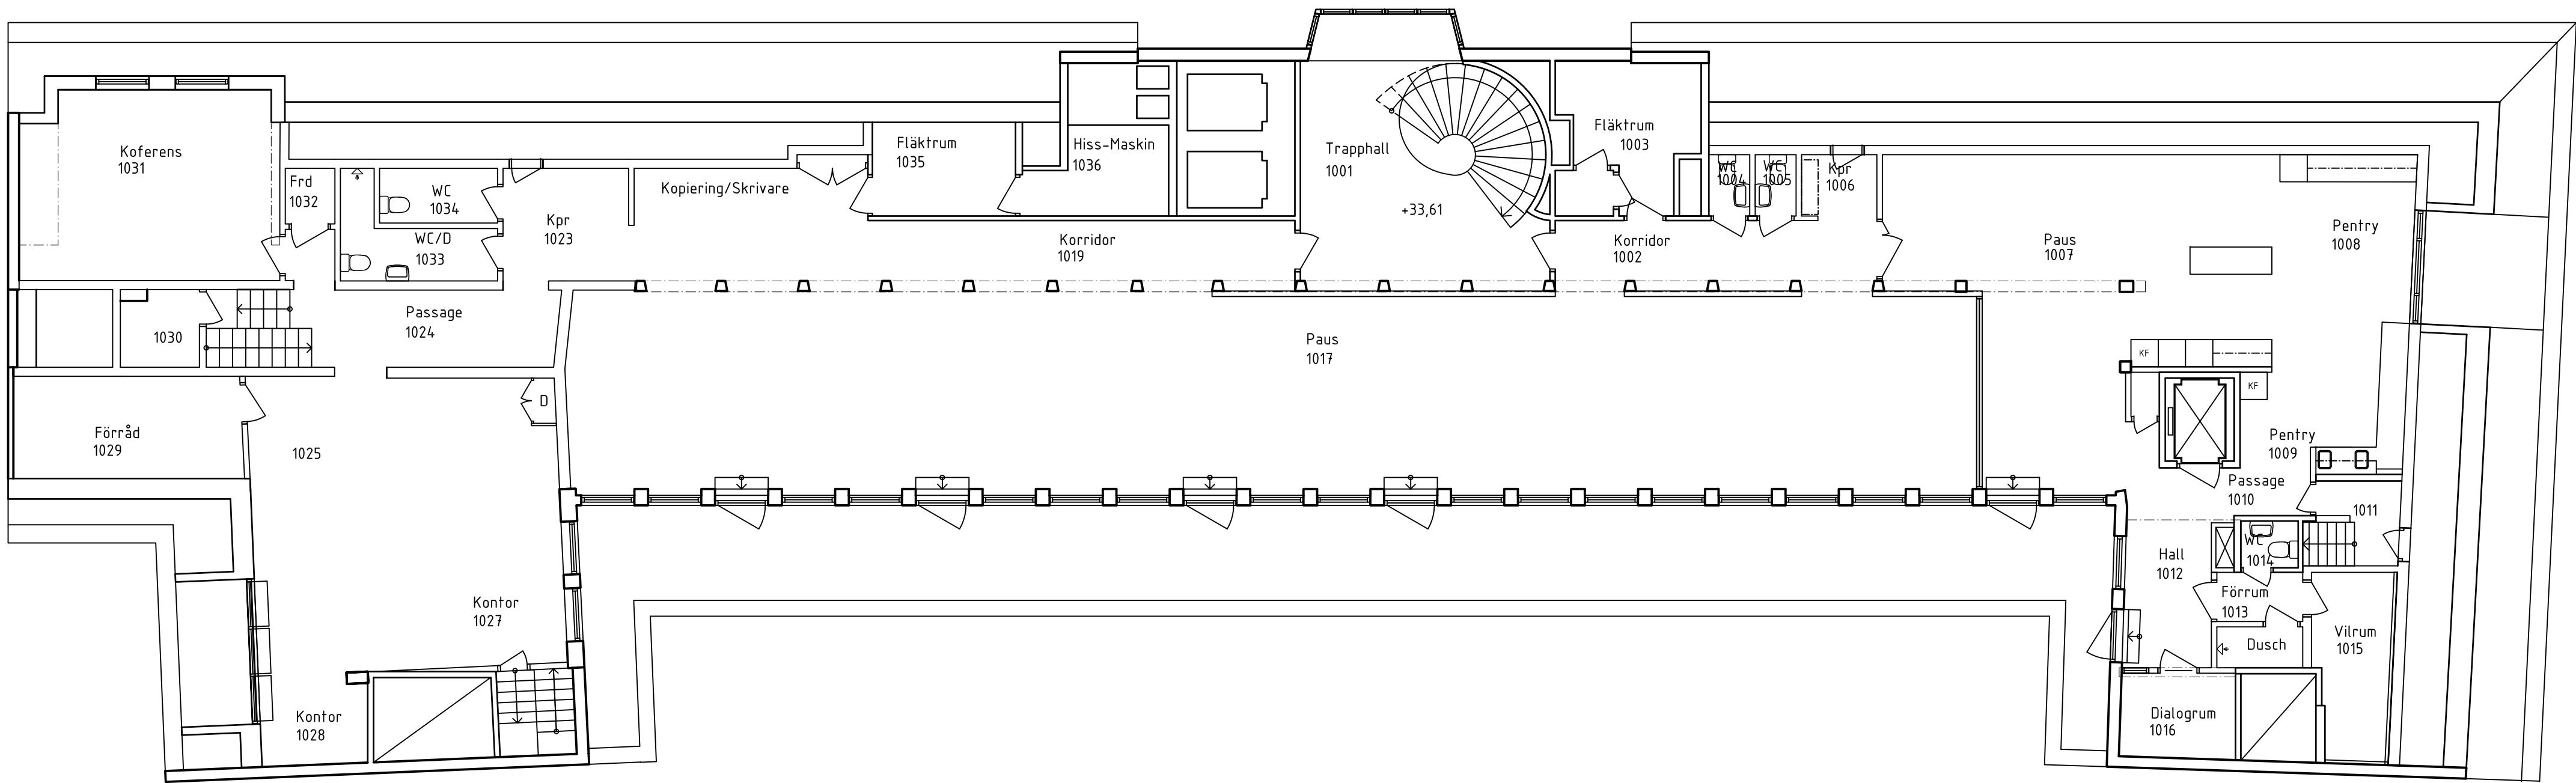

GULDFISKEN 31
Plan 07, 7tr

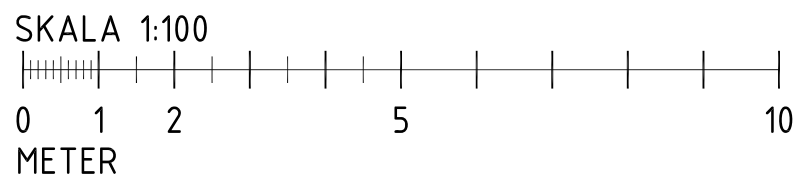

BET.		ÄNDRINGEN AVSER		DATUM		SIGN.	
RELATIONSITNING							
							
OBJEKT NR 1009		PROJEKT NR		PROJEKTLEDARE			
☒ A		e.l.e arkitekter ab		Tel: 08-122 09 000 www.e-l-e.se			
☐ K		KONSTRUKTÖR		Tel: www			
☐ V		VVS-PROJEKTÖR		Tel: www			
☐ E		EL-PROJEKTÖR		Tel: www			
☐ B		BRAND-PROJEKTÖR		Tel: www			
☐ M		MARK-PROJEKTÖR		Tel: www			
☐ L		LANDSKAPSARKITEKT		Tel: www			
UPPDRAG NR		RITAD/KONSTR. AV		HANDLÄGGARE			
		F HOLM		R HÄGG			
DATUM 20-01-29		ANSVARIG N KIIKINEN					
GULDFISKEN 31 NYBROGATAN 55 PLAN 07 7tr							
SKALA		RITINGSNUMMER				BET.	
(A1)1:100 (A3)1:200		A40-1009P107					