


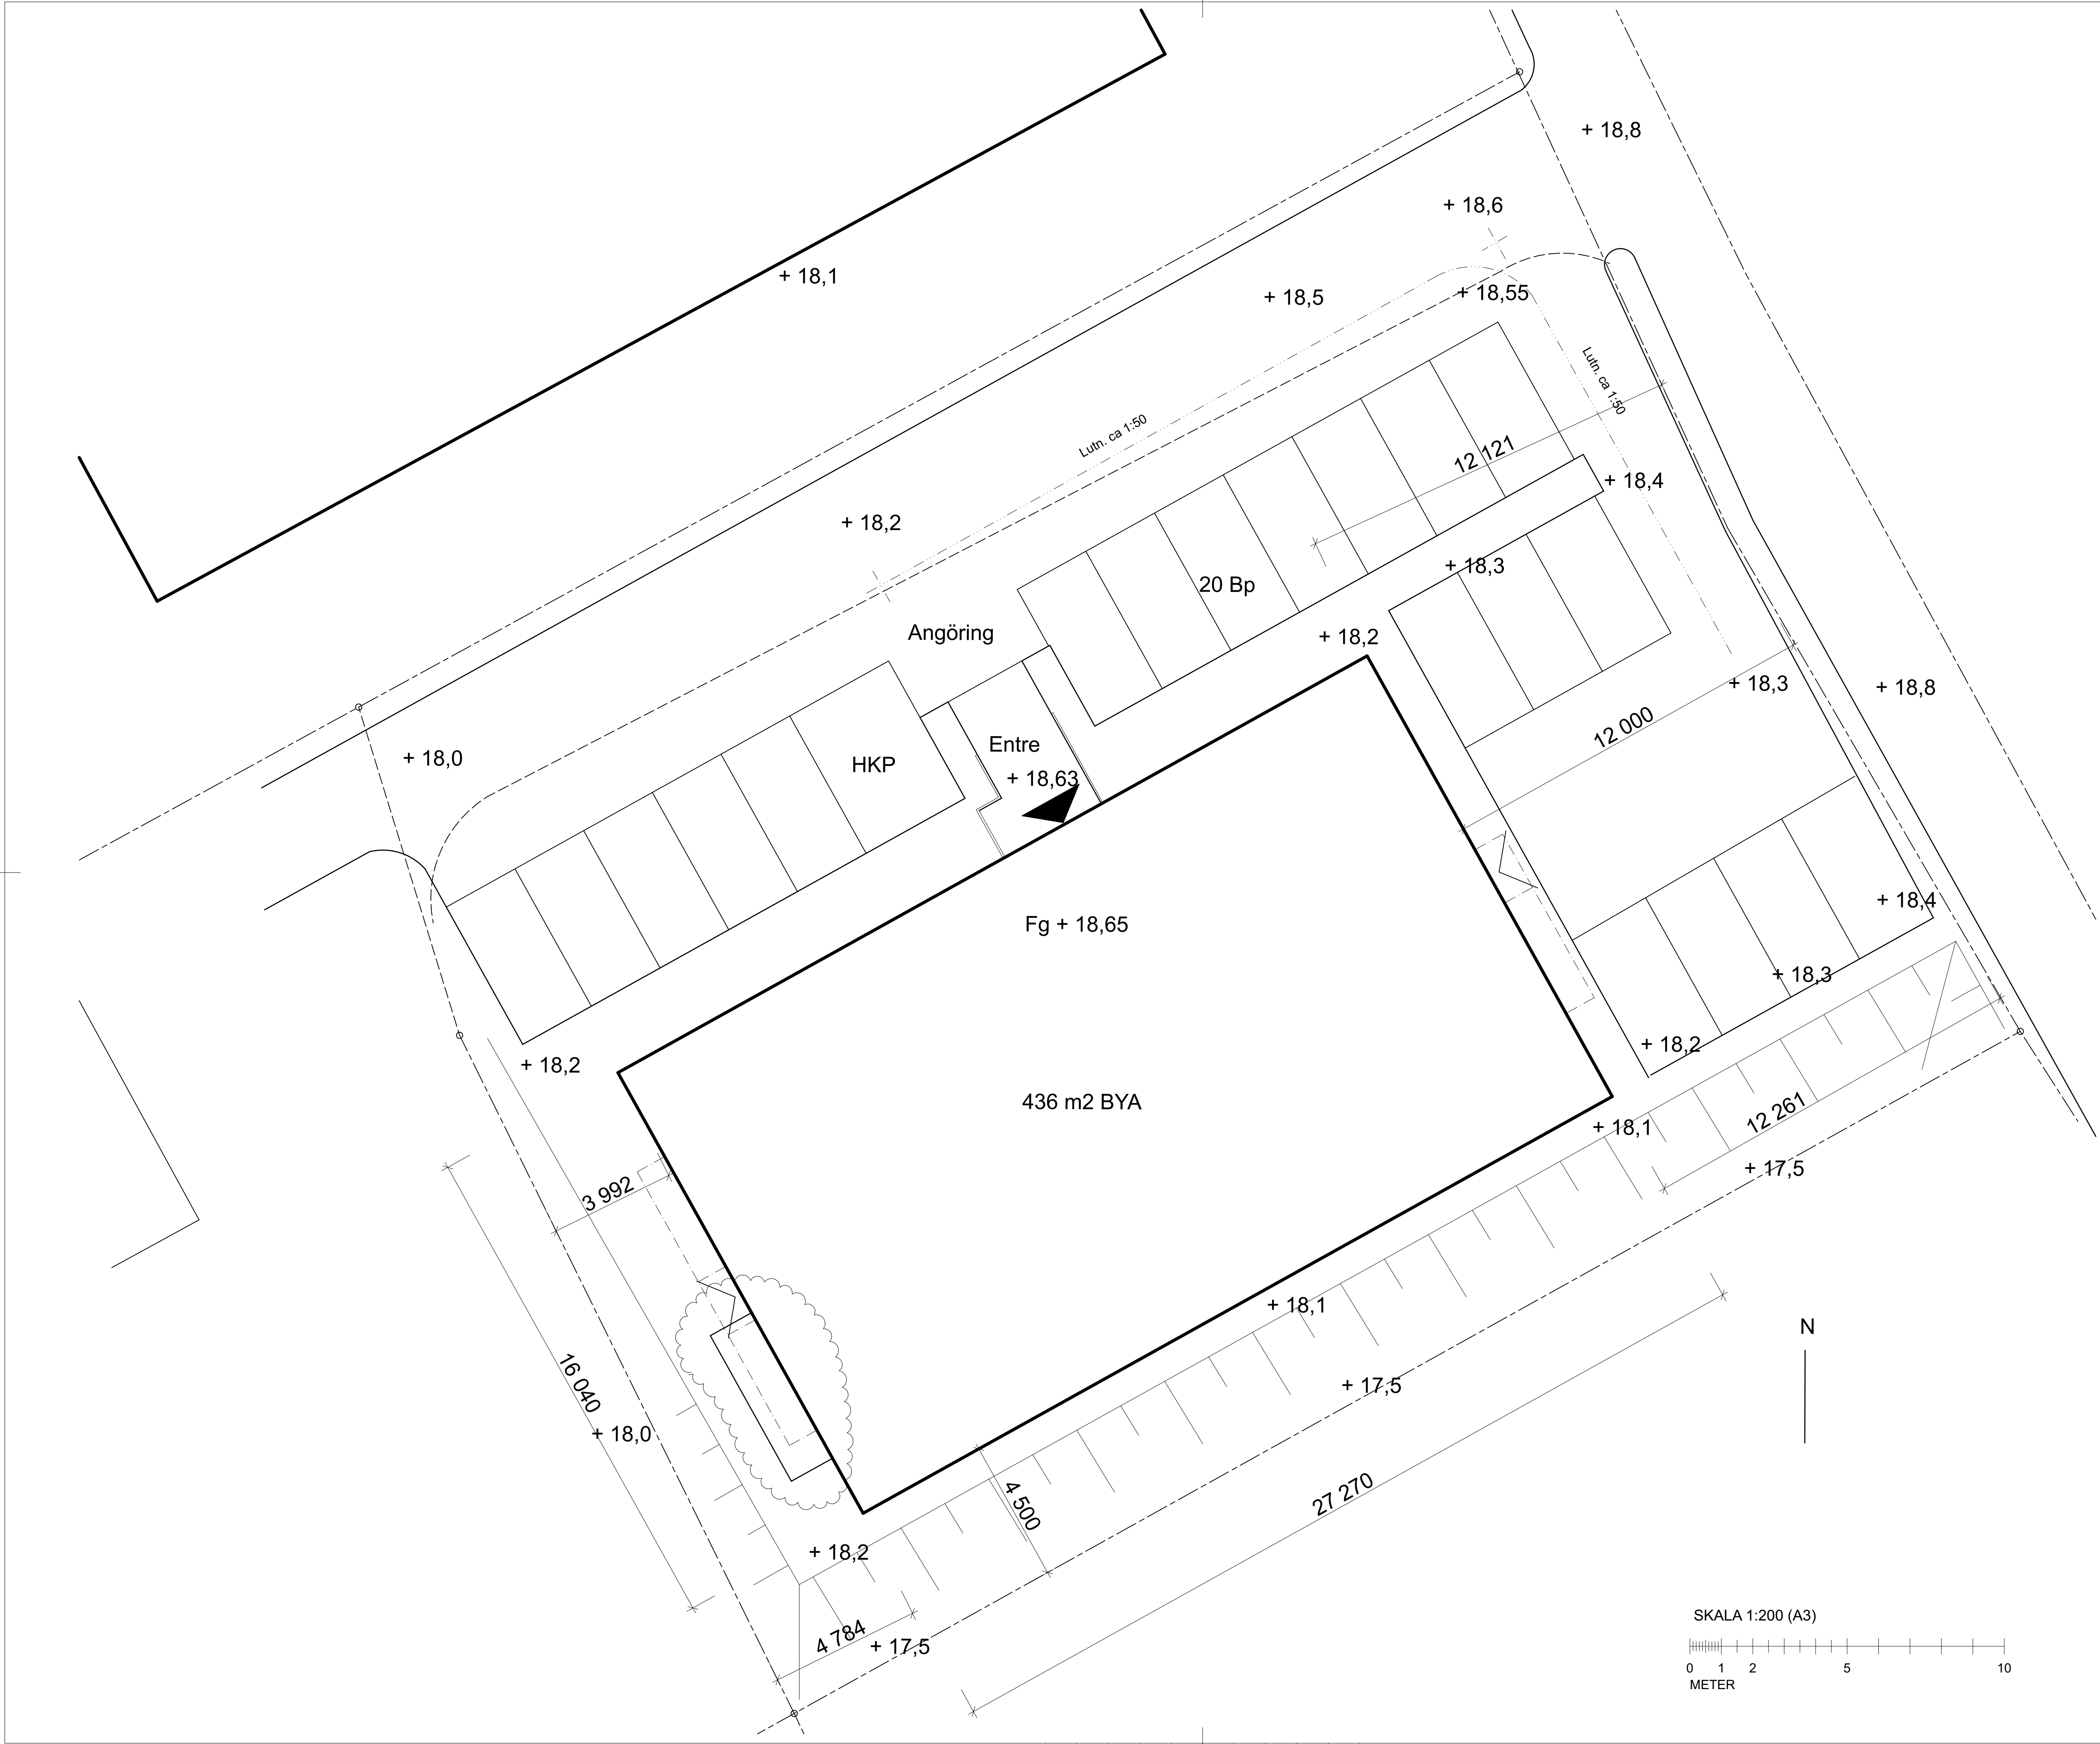

A Bergvärmebyggnad		2020 03 16		KÅ
BET	ÄNDRING AVSER		DATUM	Sign.
Bygghandling 2019 10 18				
Rosersberg 9:55 Sigtuna Kommun				
R. Lantz Bygg AB Katarina Bangata 49 116 39 STOCKHOLM				
Arkitektbyrån Klas Åkerman AB				
BYGG- HERRER	R Lantz Bygg AB			
UPPDRAG NR	RITAD AV		HANDLÄGGARE	
DATUM	ANSVARIG			
2019 06 14	Klas Åkerman			
Förslag till ändring av beviljat byggnadslov, dnr Btn 2019-0101 Situationsplan				
SKALA	NUMMER		BET	
1:200 (A3)	A 000		A	