


B 115KVM

ALM

Lokal

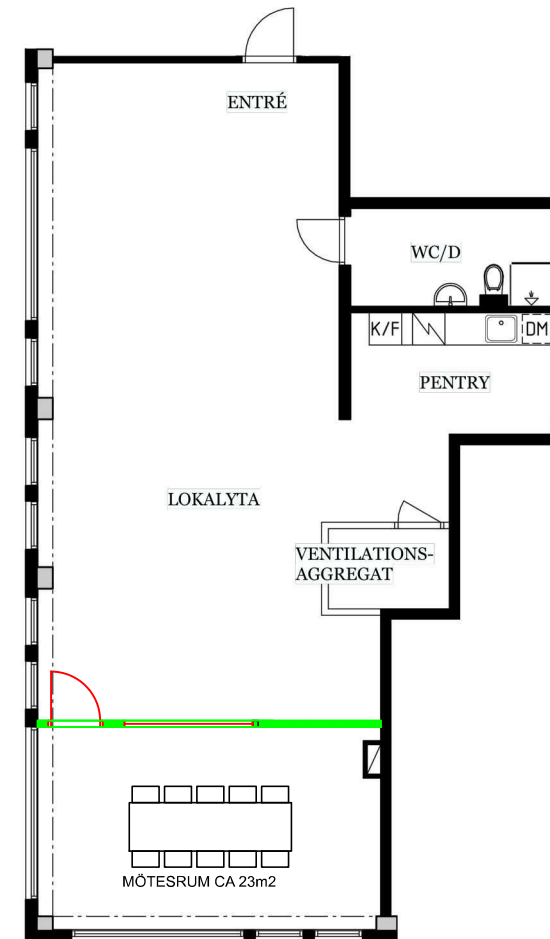

LOKAL
B



Teckenförklaring

- Kyl/Frys
- Spis
- Diskmaskin
- Lägre takhöjd (inkludnad i tak)

Lokaliseringsfigur



DUVBOET

Skandubero