


Gårdsnivå

VÄGGTYPER: SKALA 1:20


ART	INSTRUKTION	ANMÄRKNING	LÖSNING
V1	VÄGG MED VÄGG		


V1 VÄGG MED VÄGG

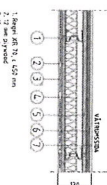


ART	INSTRUKTION	ANMÄRKNING	LÖSNING
V2	VÄGG MED VÄGG		


V2 VÄGG MED VÄGG

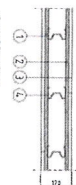


ART	INSTRUKTION	ANMÄRKNING	LÖSNING
V3	VÄGG MED VÄGG		

V3 VÄGG MED VÄGG

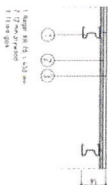



ART	INSTRUKTION	ANMÄRKNING	LÖSNING
V4	VÄGG MED VÄGG		

V4 VÄGG MED VÄGG




ART	INSTRUKTION	ANMÄRKNING	LÖSNING
V5	VÄGG MED VÄGG		

V5 VÄGG MED VÄGG

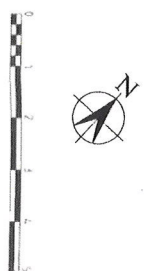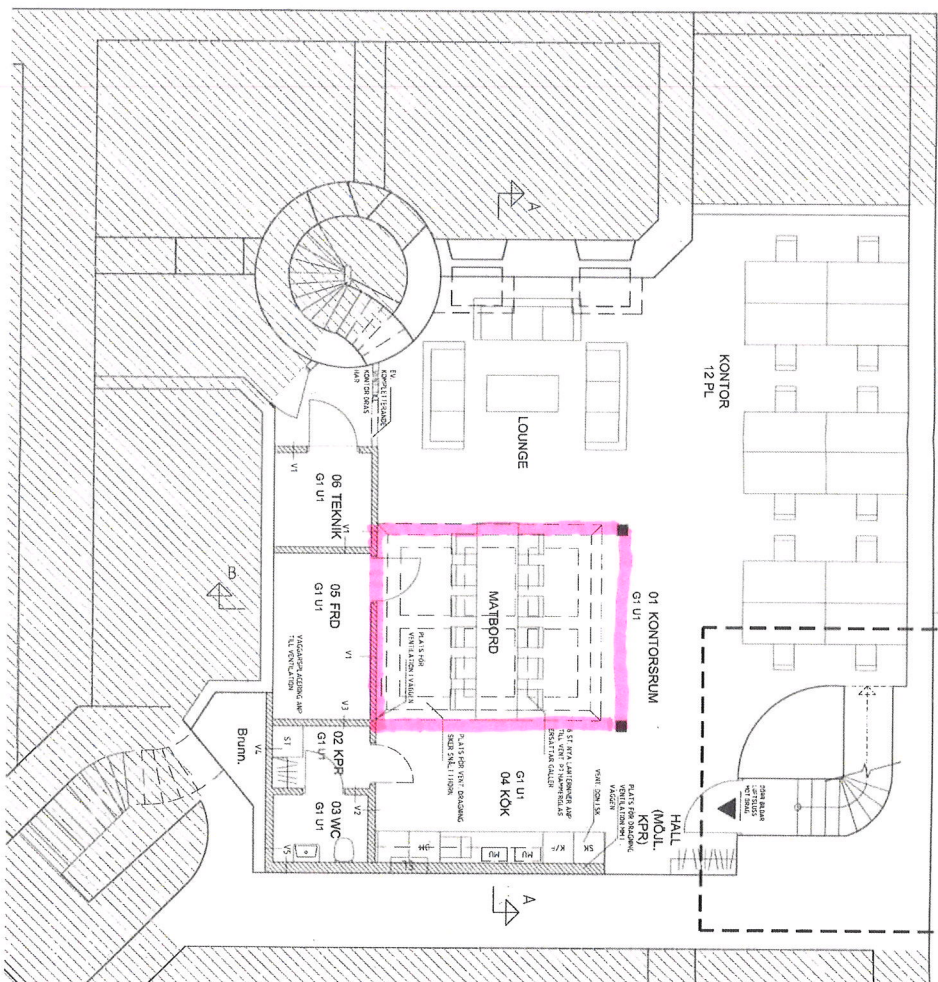

FÖRKLARINGAR
MÄTT I MILLIMETER
HÖDER I METER

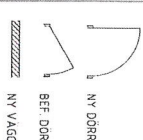

FÖRESKRIFTER

SÄMTLIGA HÄTT KONTROLLERAS PÅ PLATS.
INRIKTVÄGGAR ANP TILL VENT

HÄNVISNINGAR

REF	ART	ANMÄRKNING	SKALA	DATUM	
		FÖRFRÄGNINGSUNDERLAG			
		HEDENBACKEN STÖRRE 9			
		HEDENBACKEN STÖRRE 9			

<