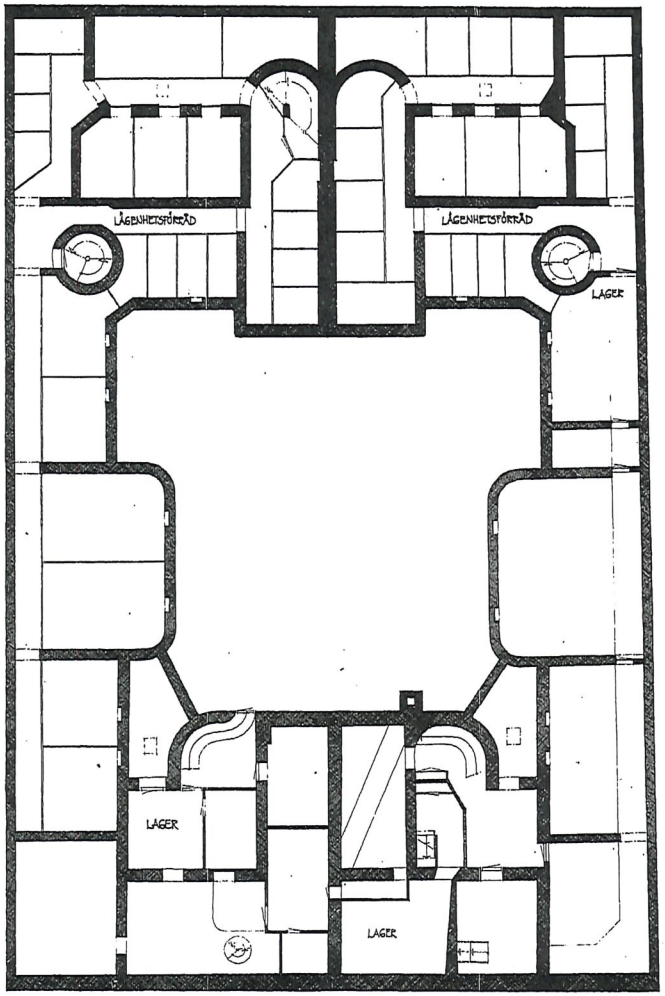

BEFINTLIGA FÖRHÅLLANDEN

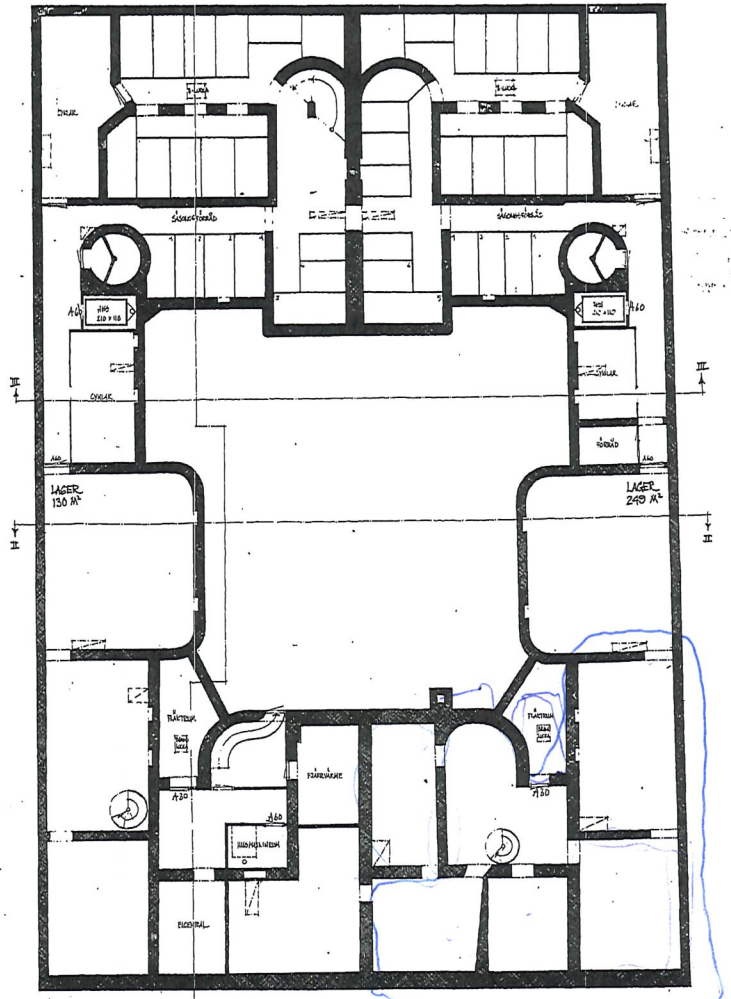

EFTER OMBYGGNAD

Granskad STOCKHOLMS BYGGNADSNÄMND
Tillåtes nämndens beslut 1983-05-17

REV.	ANT.	REVISIONEN AVSER	SIGN.	DATUM
B		LGH. YTOR.	CML	83 04 27
A		SCHAKT	CML	83 04 25

ANKARCRONA · GLOCK · VICTORSON
ARKITEKTER INGENJÖRER AB

RITAD AV CL
STOCKHOLM 1983-02-10
Victor Ankarcrona

HAVSSVALLET 20
SKEMARGATAN 27 STOCKHOLM.
FÖRSLAG TILLOMBYGGNAD.

KÄLLARE.

SKALA 1:100
ARB. NR 0216 CC
RITN. NR A00:110
REV. B

MATSON MELITRACE 6-24

BILAGA B